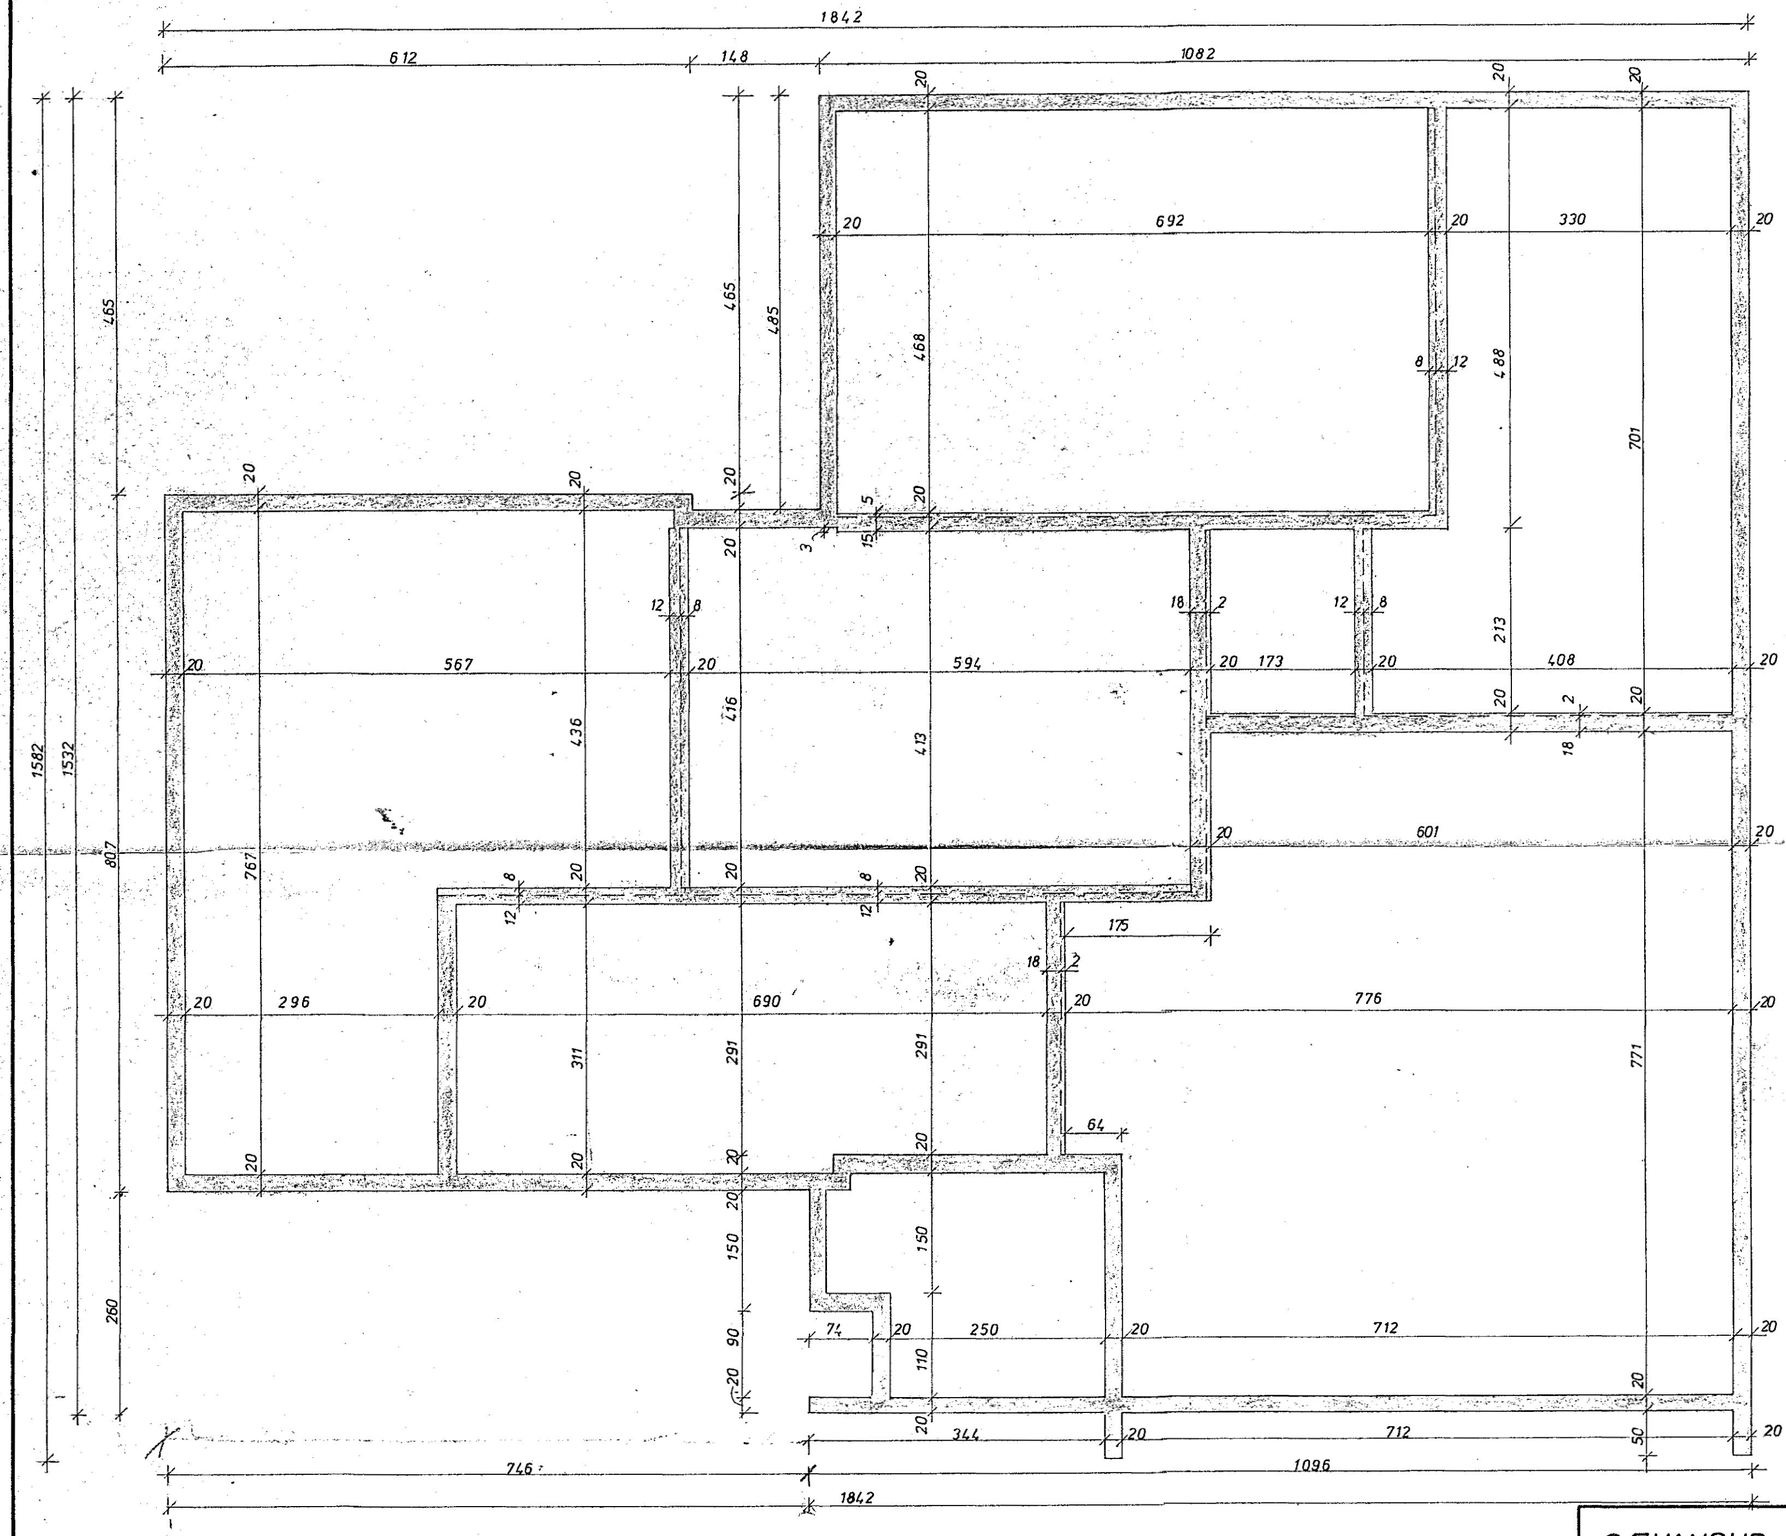

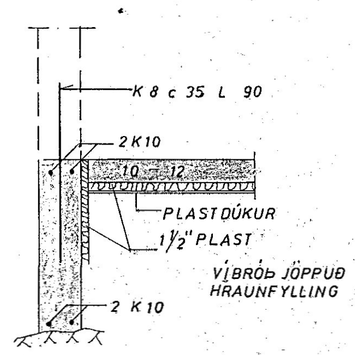

SNIÐ Í ÚTVEGG 1:20

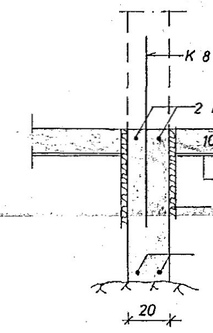

SNIÐ Í INNVEGG 1:20

SKÝRINGAR:
UNDIRSTÖÐUR STANDI Á JAFNFÖSTU HRAUNI.
EKKI MINNA EN 75 cm UNDIR YFIRBORÐI, NEMA KLÖPP SÉ OFAR ÞÁ MINNST 35 cm STEYPUGÆÐI Í UNDIRSTÖÐUM OG GÓLFPLÖTU S 160 SKV. ÍST 10
K MERKIR KAMBSTÁL KS 40
c ——— FJARLÆGÐ MILLI JÁRNA MIÐJU Á MIÐJU
MESTA ÁLAG Á GRUNN 2,9 KG/CM²

SETJA SKAL K 10 c 20 LÓÐRÉTT OG K 10 c 30 LÁRÉTT Í INNRI HLIÐ VEGGJA, ÞAR SEM EINHLIÐA FYLLING KEMUR
Í STEYPUSKIL KOMI K 8 c 35 L = 90, NEMA ANNAÐ SÉ SÝNT.
UNDIRSTRIKUÐ MÁL ERU MÁL, SEM HAFA BREYTZT.

HAFNARFJARÐ... BÆ... BYGGINGAFULLTRÚINN
23. ág...

SÆVANGUR 6, HAFNARFIRÐI	MÆLIKVARÐI 1:20 1:50	VERK 7624	TEIKN NR 1.1
UNDIRSTÖÐUR	Hannað: JGB Teiknað: E.Á.	Yfirfarið: Samþ: JGB	DAGS JÚLÍ '76
JÓHANN GUNNAR BERGÞÓRSSON VERKFR MVFÍ STRANDGÖTU 11 — HAFNARFIRÐI — SÍMI 53315	BREYTT		