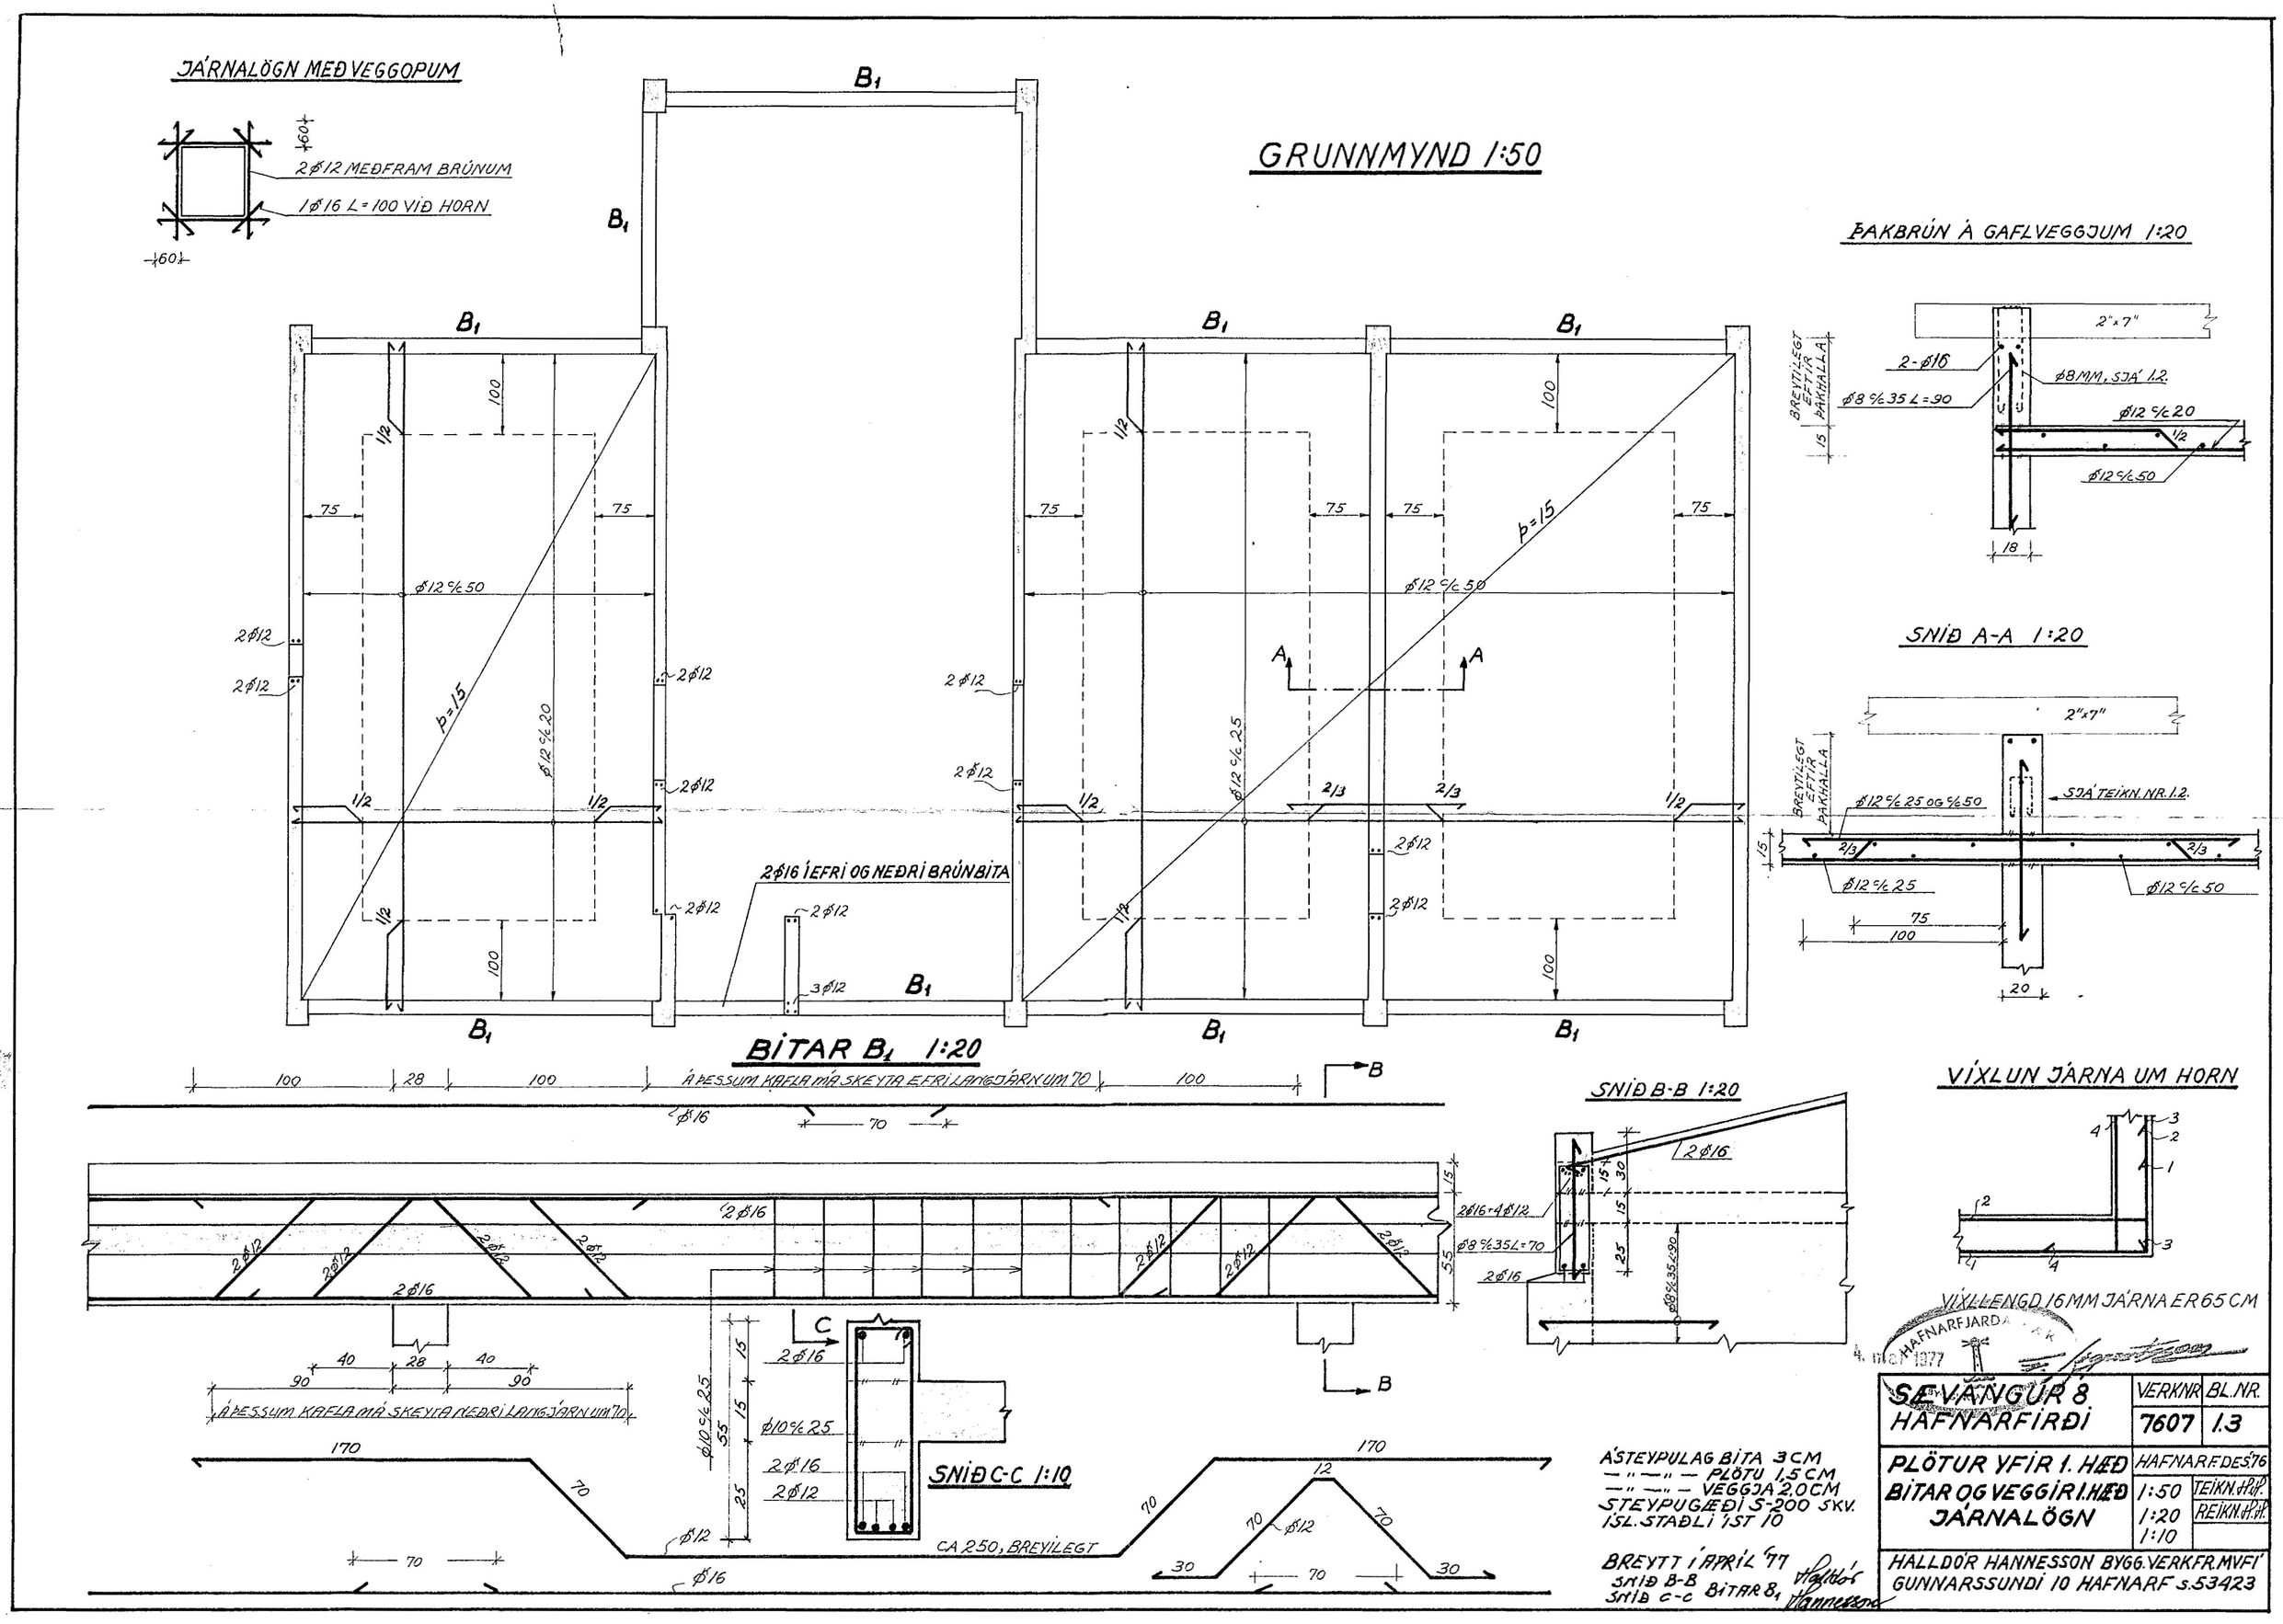
JÁRNALÖGN MEÐ VEGGOPUM
2ø12 MEÐFRAM BRÚNUM
1ø16 L=100 VIÐ HORN
GRUNNMYND 1:50
ÞAKBRÚN Á GAFLVEGGJUM 1:20
2"x7"
2-ø16
ø8MM, SJÁ 1.2.
ø8 c/c 35 L=90
ø12 c/c 20
ø12 c/c 50
BREYTILEGT EFTIR ÞAKHALLA
SNIÐ A-A 1:20
ø12 c/c 25 OG c/c 50
SJÁ TEIKN. NR. 1.2.
2ø16 ÍEFRI OG NEÐRI BRÚNBITA
BITAR B1 1:20
Á ÞESSUM KAFLA MÁ SKEYTA EFRI LANGJÁRNUM 70
SNIÐ B-B 1:20
2ø16-4ø12
ø8 c/c 35 L=70
VÍXLUN JÁRNA UM HORN
VÍXLLENGD 16MM JÁRNA ER 65 CM
Á ÞESSUM KAFLA MÁ SKEYTA NEÐRI LANGJÁRNUM 70
SNIÐ C-C 1:10
ø10 c/c 25
CA 250, BREYTILEGT
ÁSTEYPULAG BITA 3CM
— " — " — PLÖTU 1,5CM
— " — " — VEGGJA 2,0CM
STEYPUGÆÐI S-200 SKV.
ÍSL. STAÐLI ÍST 10
BREYTT Í APRÍL '77
SNIÐ B-B
SNIÐ C-C
BITAR B1
HAFNARFJARDA
SÆVANGUR 8
HAFNARFIRÐI
VERKNR 7607
BL.NR. 1.3
PLÖTUR YFIR 1. HÆÐ
BITAR OG VEGGIR 1. HÆÐ
JÁRNALÖGN
HAFNARF. DES. '76
1:50
1:20
1:10
TEIKN.
REIKN.
HALLDÓR HANNESSON BYGG. VERKFR. MVFÍ
GUNNARSSUNDI 10 HAFNARF s.53423