ÞAKVIRKI
GRUNNMYND
1:50

BREYTING Á TEIKN. NR. 1.2.

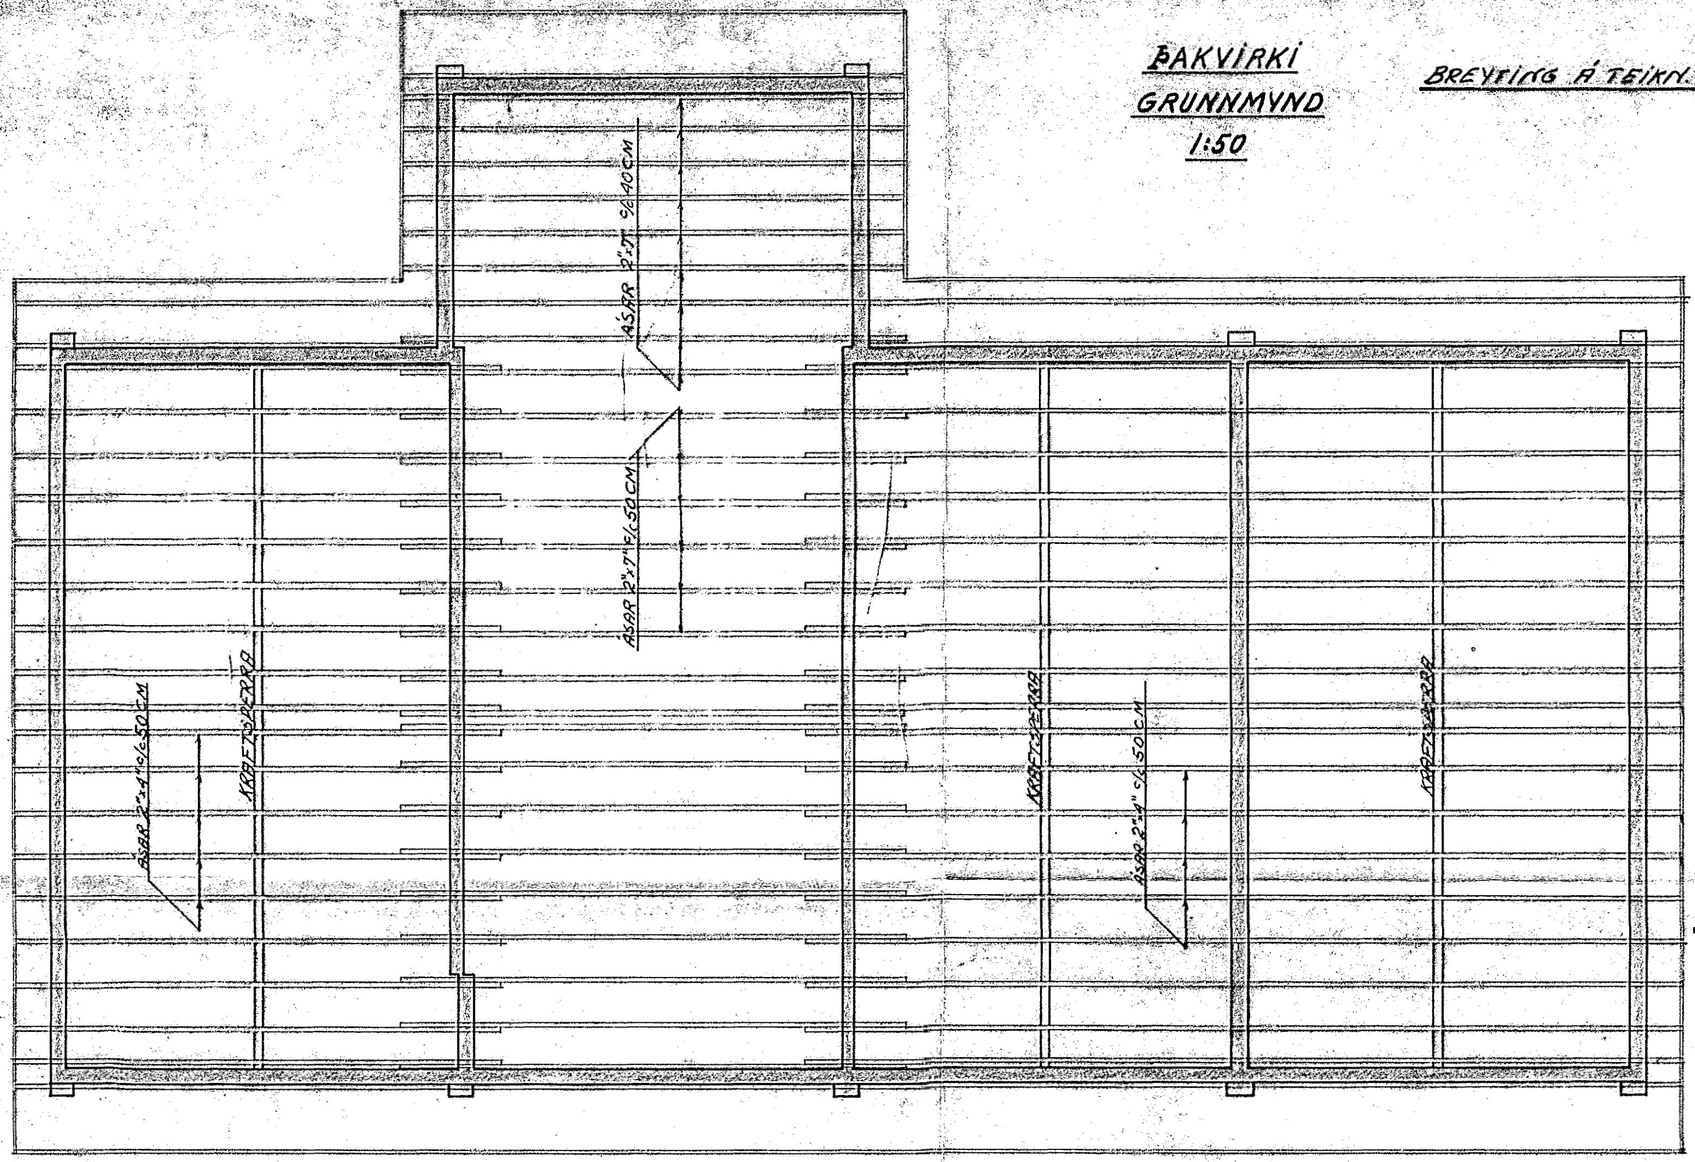

KRAFTSPERRUR SNIÐ 1:10

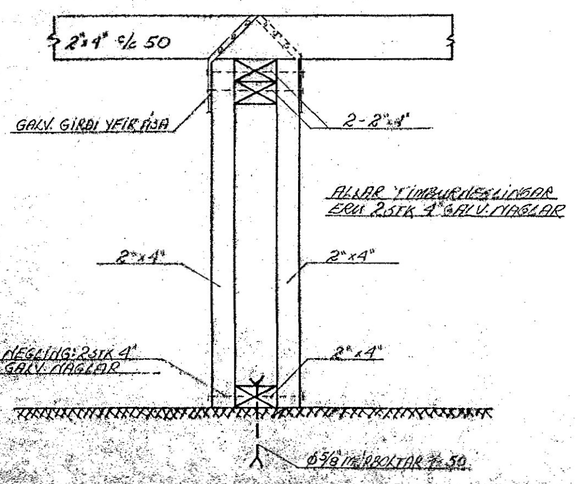

KRAFTSPERRUR 1:50

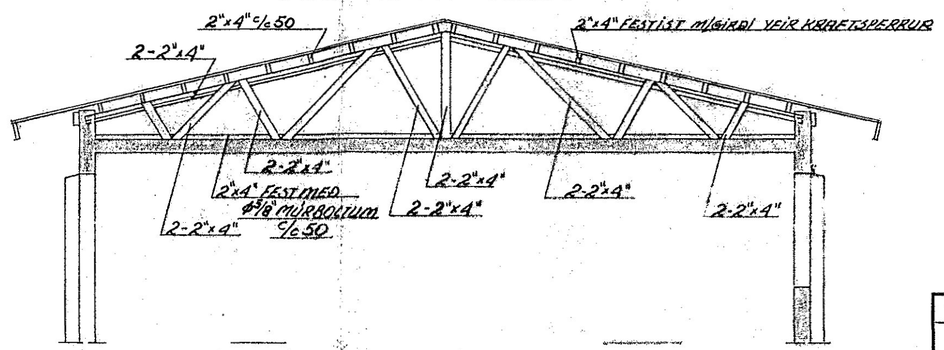

HAFNARFJARÐARBÆR
23. okt. 1978
BYGGINGAFULLTRÚINN

OKT. '78: BREYTING: KRAFTSPERRUR SETTAR Í MIÐ BILIN MILLI VEGGJA, PAR SEM STEYPT PLATA ER UNDIR. ÁSAR HAFA VERIÐ 2"x4", ANNAÐ ÓBREYTT.

TEIKNING NR. 7607 - 1.7.		DAGS	NAFN	YFIRF
SÆVANGUR NR. 8 HAFNARFIRÐI	Mælt:			
	Hannað:	OKT '78	H.P.P.	
	Teiknað:	OKT. '78	H.P.P.	
ÞAKVIRKI - BREYTING FRÁ TEIKN. NR. 1.2. KRAFTSPERRUR, MIÐJUÁSAR, BREYTT ÁSAFJ.				Mælikv 1:50 1:10
HALLDÓR HANNESSON BYGG. VERKFR. (M.I.F.I.) GUNNARSSUNDI 10 HAFNARF. S. 53423				Samþ