


**SKYRINGAR**

UNDIRSTÖÐUR STANÐI Á JAFNOSTU HRAUNI, EKKI MINNA EN 75 cm UNDIR YFIRBORDI, NEMA KLÖPP SE OFAR ÞÁ MINNST 35 cm STEYPUGÆÐI UNDIRSTÖÐUM OG GOLFLOTU S 160 SKV. IST. 10 K MERKIR KAMBSTÁL KS 40 FJARLAGÐ MÍLLI JARNA MIÐJU Á MIÐJU MESTA ALAG Á GRUNN (2,9) KG / CM<sup>3</sup>

SETJA SKAL K 10 c 20 LÖDRETT OG K 10 c 30 LARETT INNRI HLID VEGGA, ÞAR SEM EINHLEDA FYLLING KEMUR STEYPUSKIL KOMI K 8 c 35 L=90, NEMA ANNAÐ SE SYNT UNDIRSTRIKUD MÁL ERU MÁL SEM HAFU BREVTT

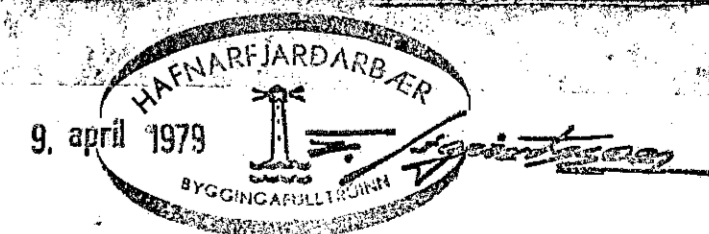

|  |                            |                    |                   |
|--|----------------------------|--------------------|-------------------|
| SÆVANGUR 14, HAFNARFIRDI                 | MÆLIKVARÐI<br>1:50<br>1:20 | VERK<br>7821       | TEIKN NR<br>11    |
| UNDIRSTÖÐUR                              | Hannað:<br>Teiknað: Bp     | Yfirfarð:<br>Samp: | DAGS<br>JÁN. '79. |
| JÓHANN GUNNAR BERGPÓRSSON VERKFR MVFI    |                            | BREYTT             |                   |
| STRANDGÖTU 11 — HAFNARFIRDI — Sími 53315 |                            |                    |                   |