
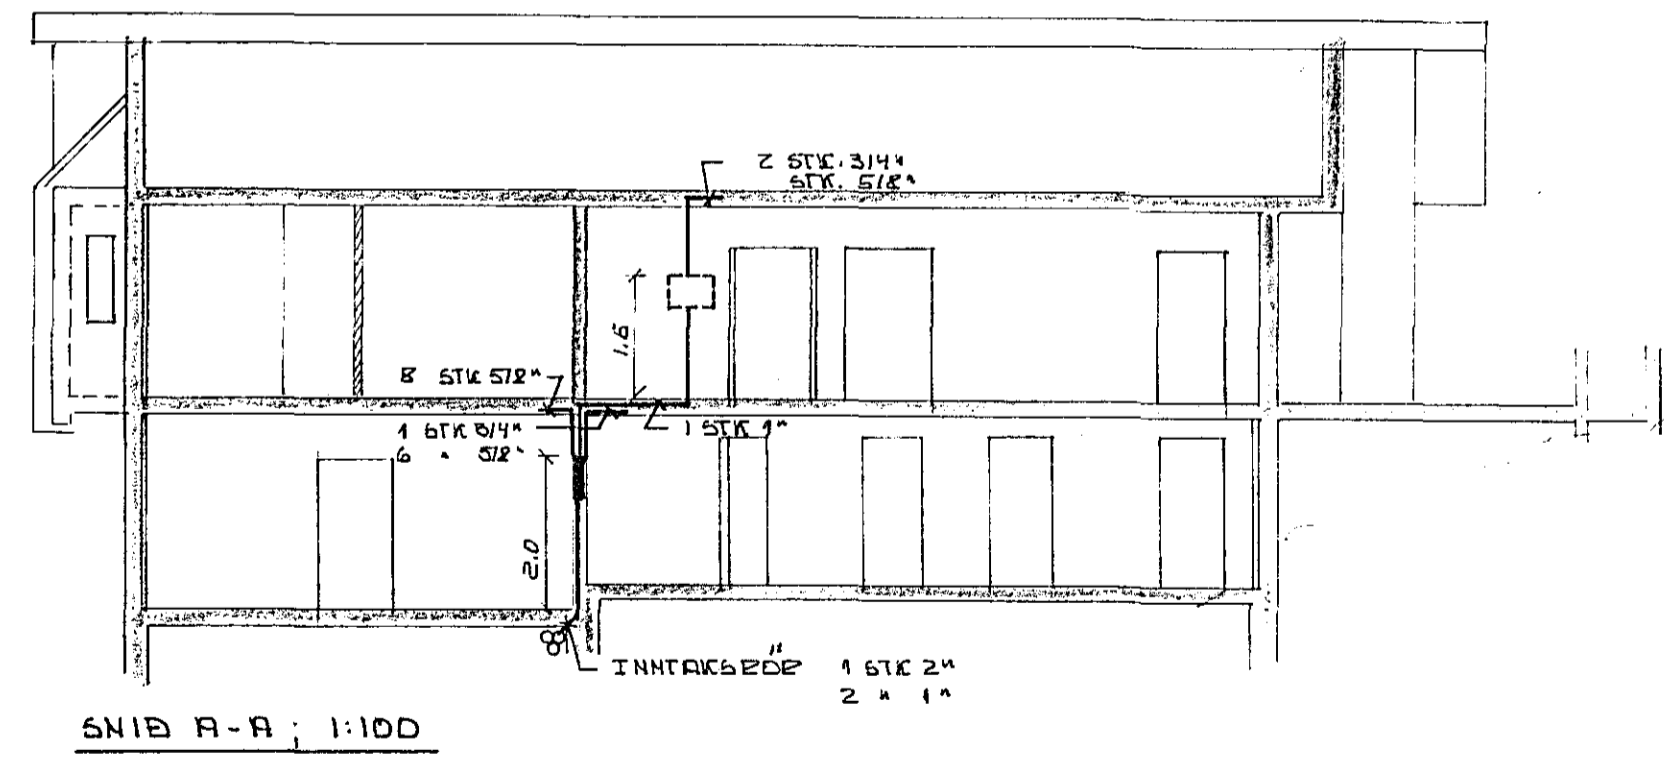
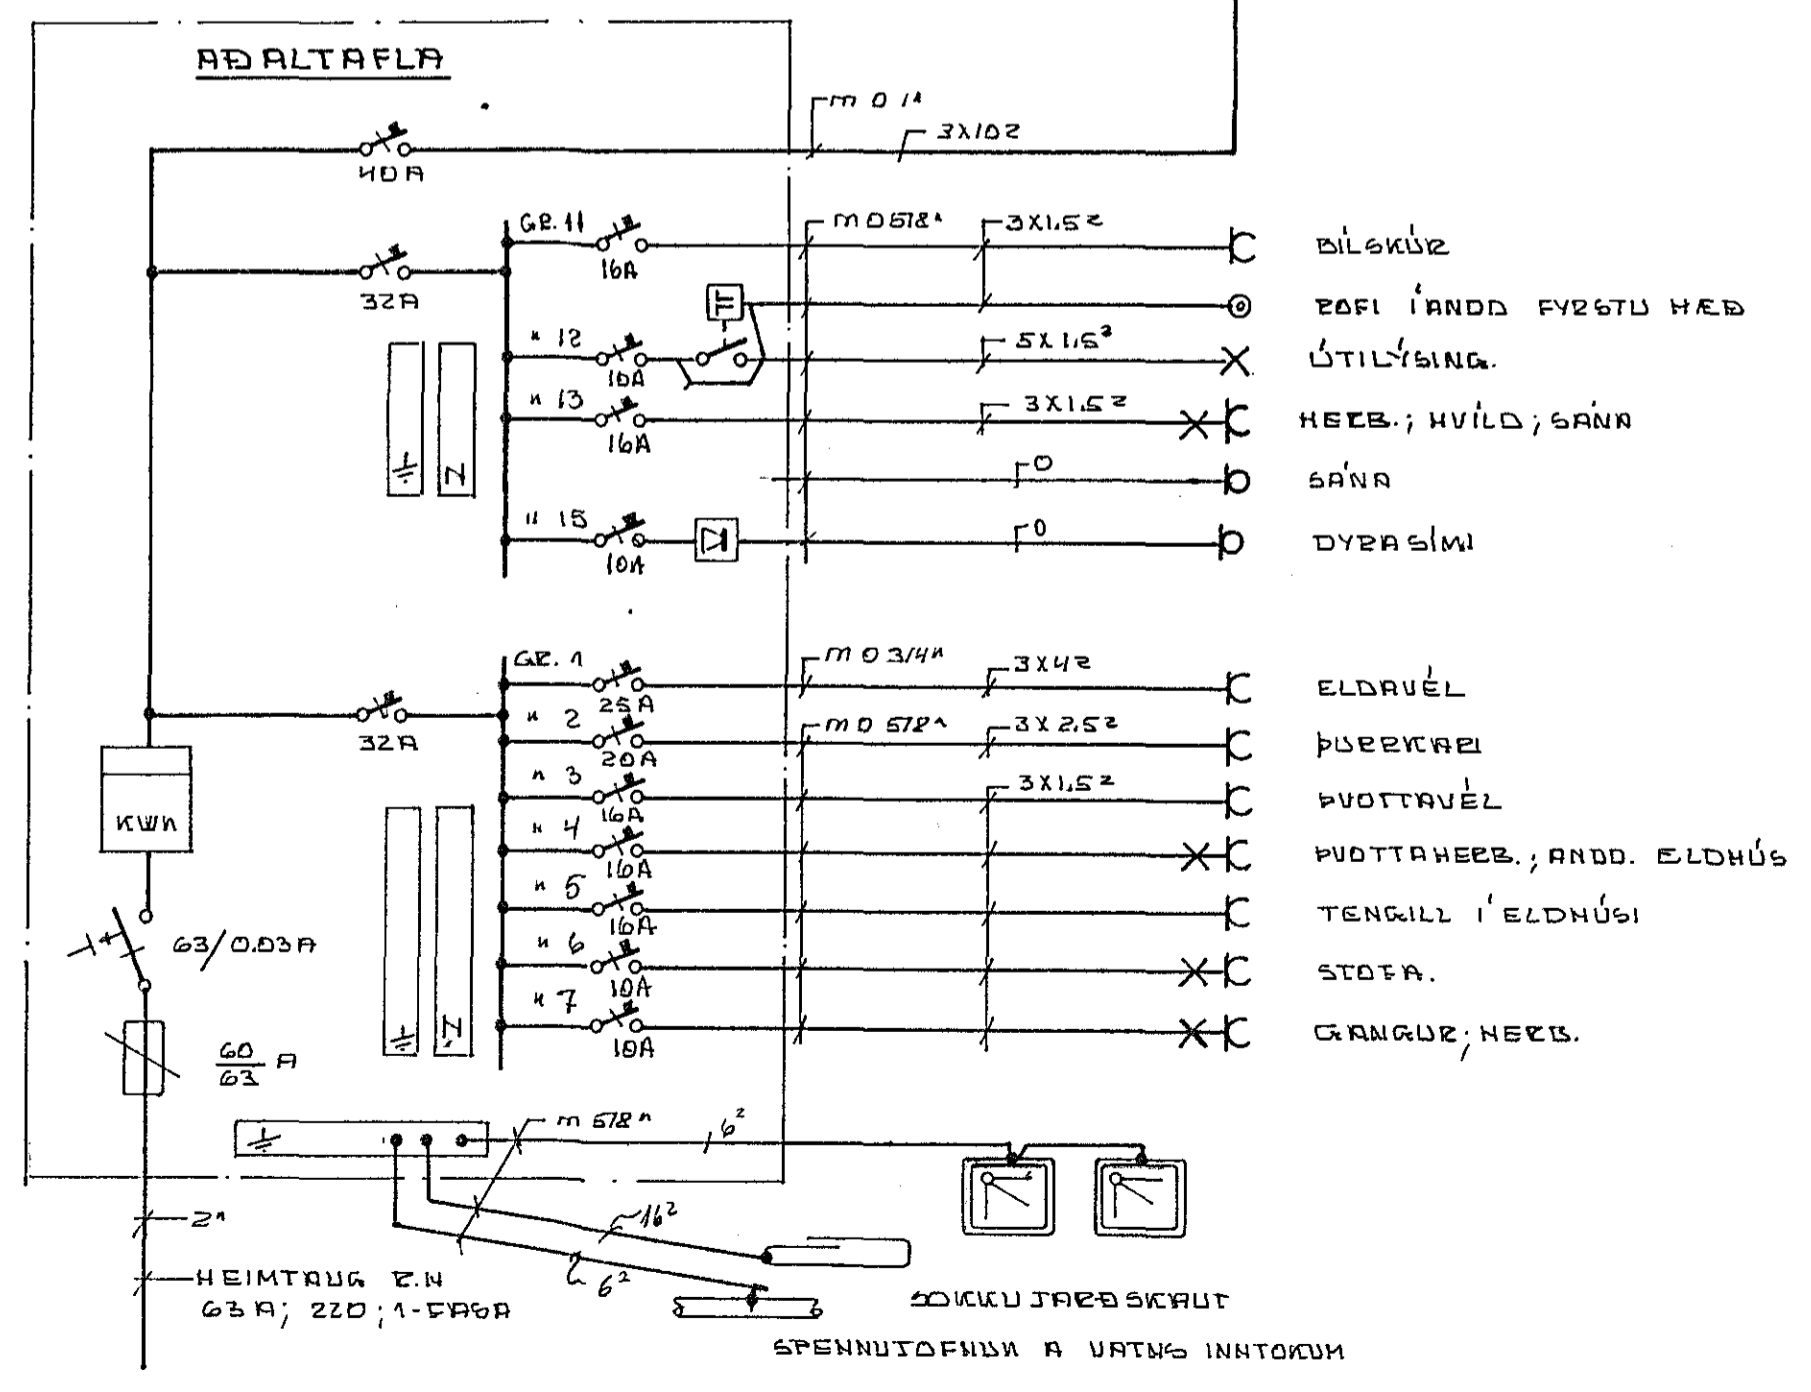
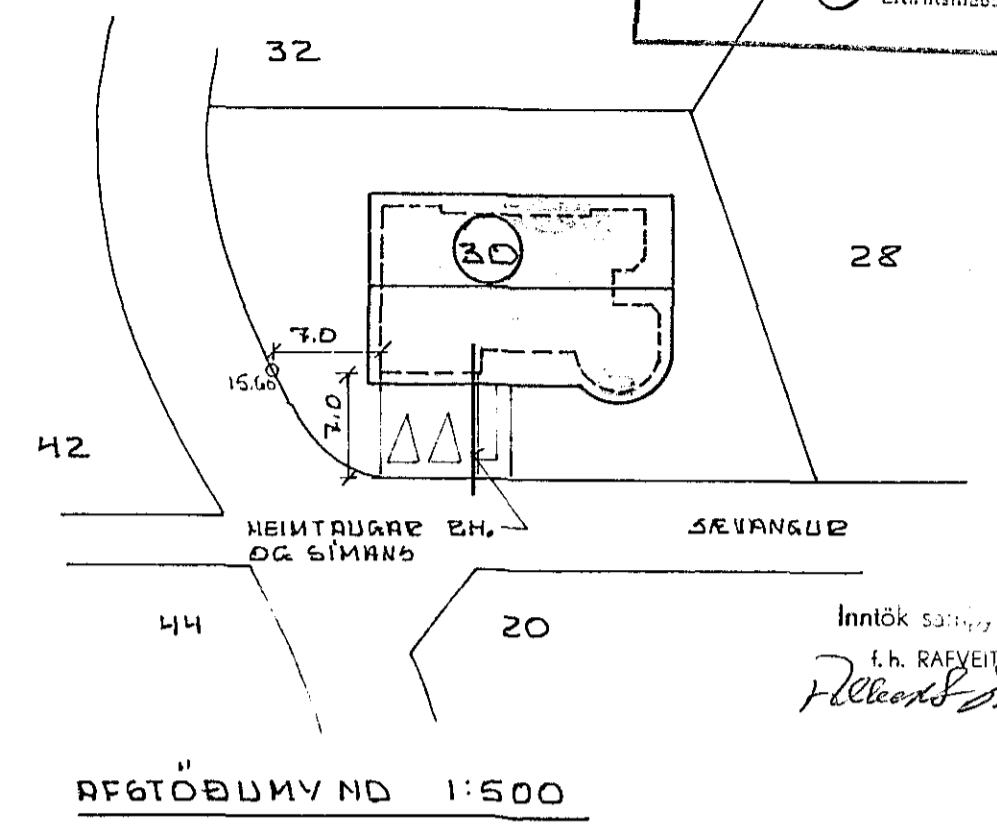


Húsvéita nr. 2585 Teikning nr. 1790
 Samþykkt þ. 1/3 1979
 f.h. RAÞVEITU HAFNARFIJARÐAR
 Jens Guðbjörnsson
 Lítilitamaður ræðingna

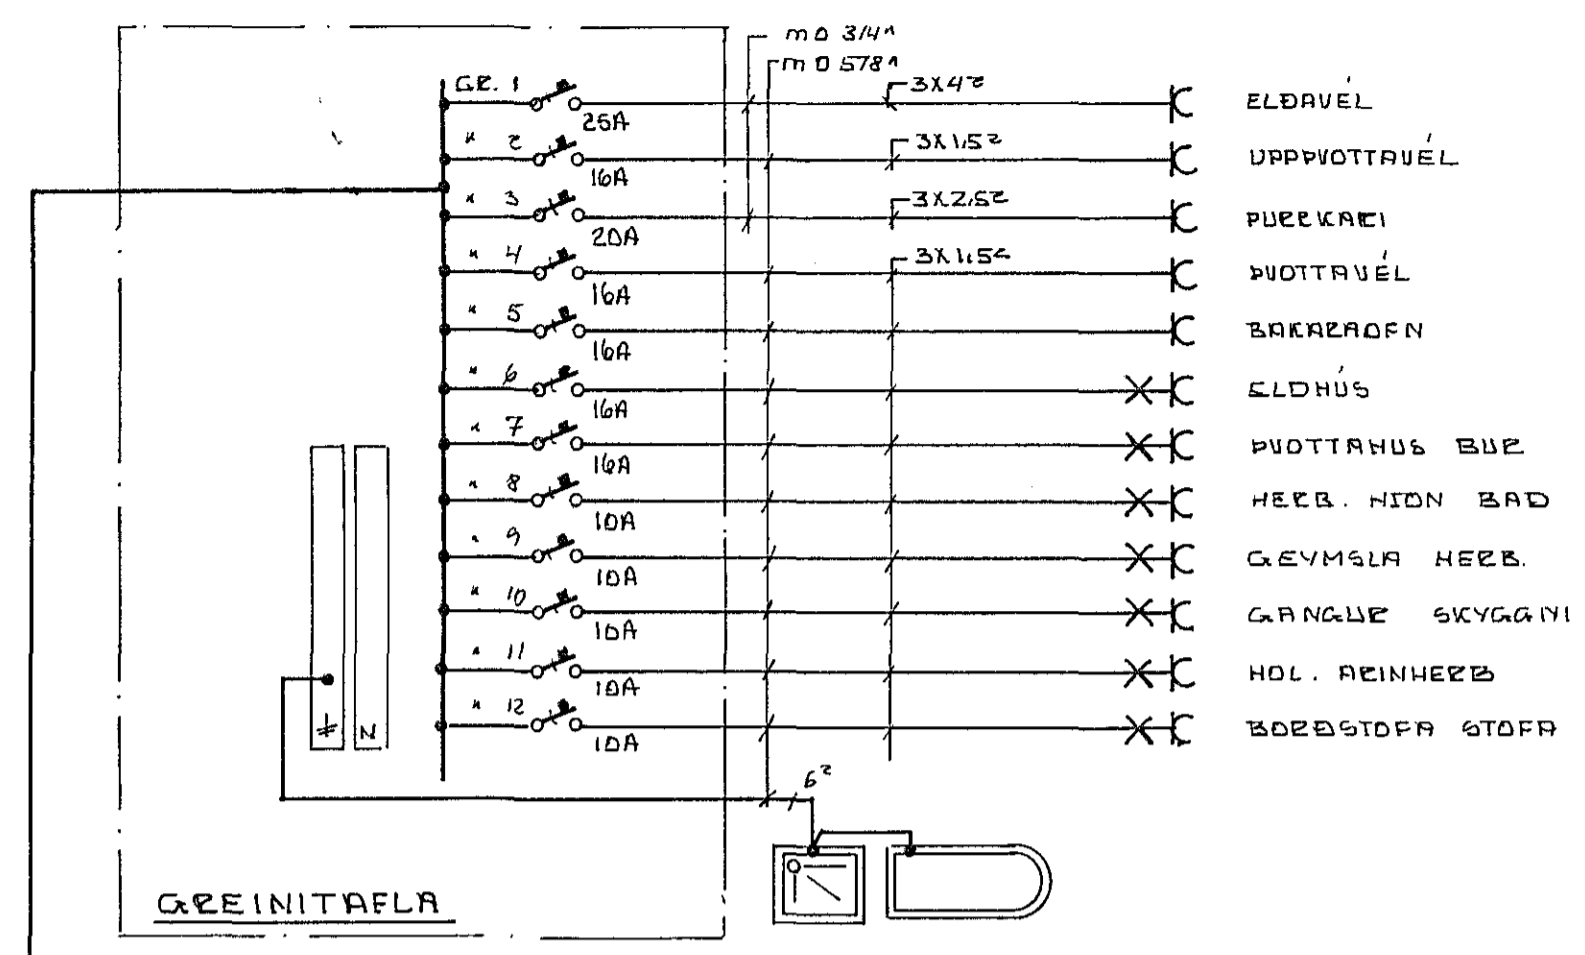

		SEVANGUR 30; HAFN. ZAFLAGNA TEIKNING	
		AFSTOÐUMYND; SNIB A-A EINLÍNUMYND	
BR.	DAGS.	BREYTING	
TÆKNIPJÓNUSTAN SF.		HANNAÐ 30	1:500
ÁRMÚLA 1 - REYKJAVÍK - SÍMI 83844		TEIKNAD 30	KVARDI 1:100
Sig. S. Oddsson		DAGS. FEB '79	
		YFIRFARIÐ	NR. BL. 1/3