

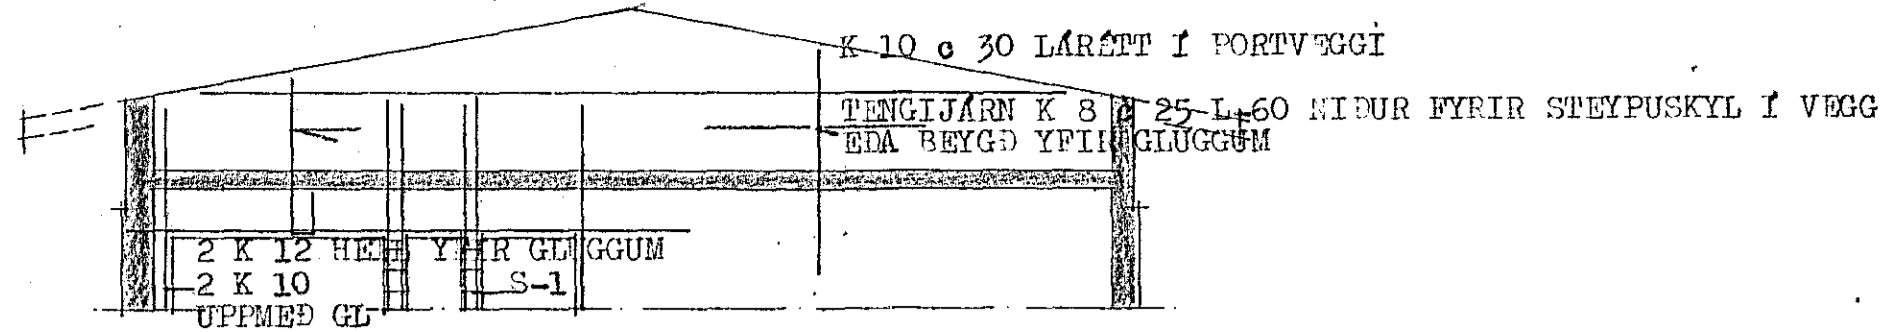
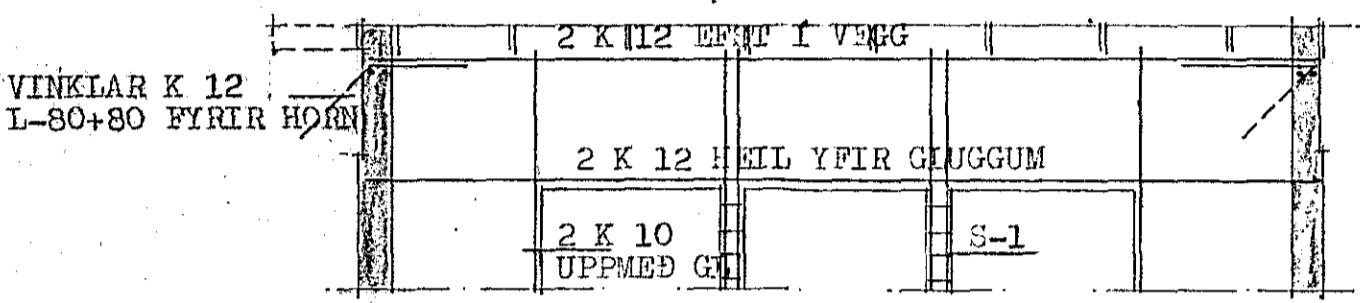


B-1 1:50

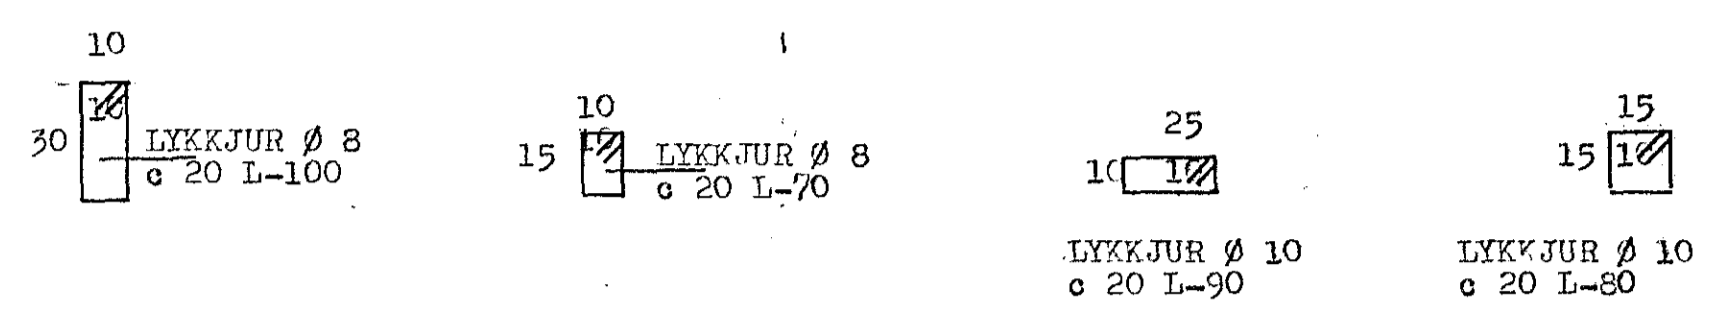

B-1

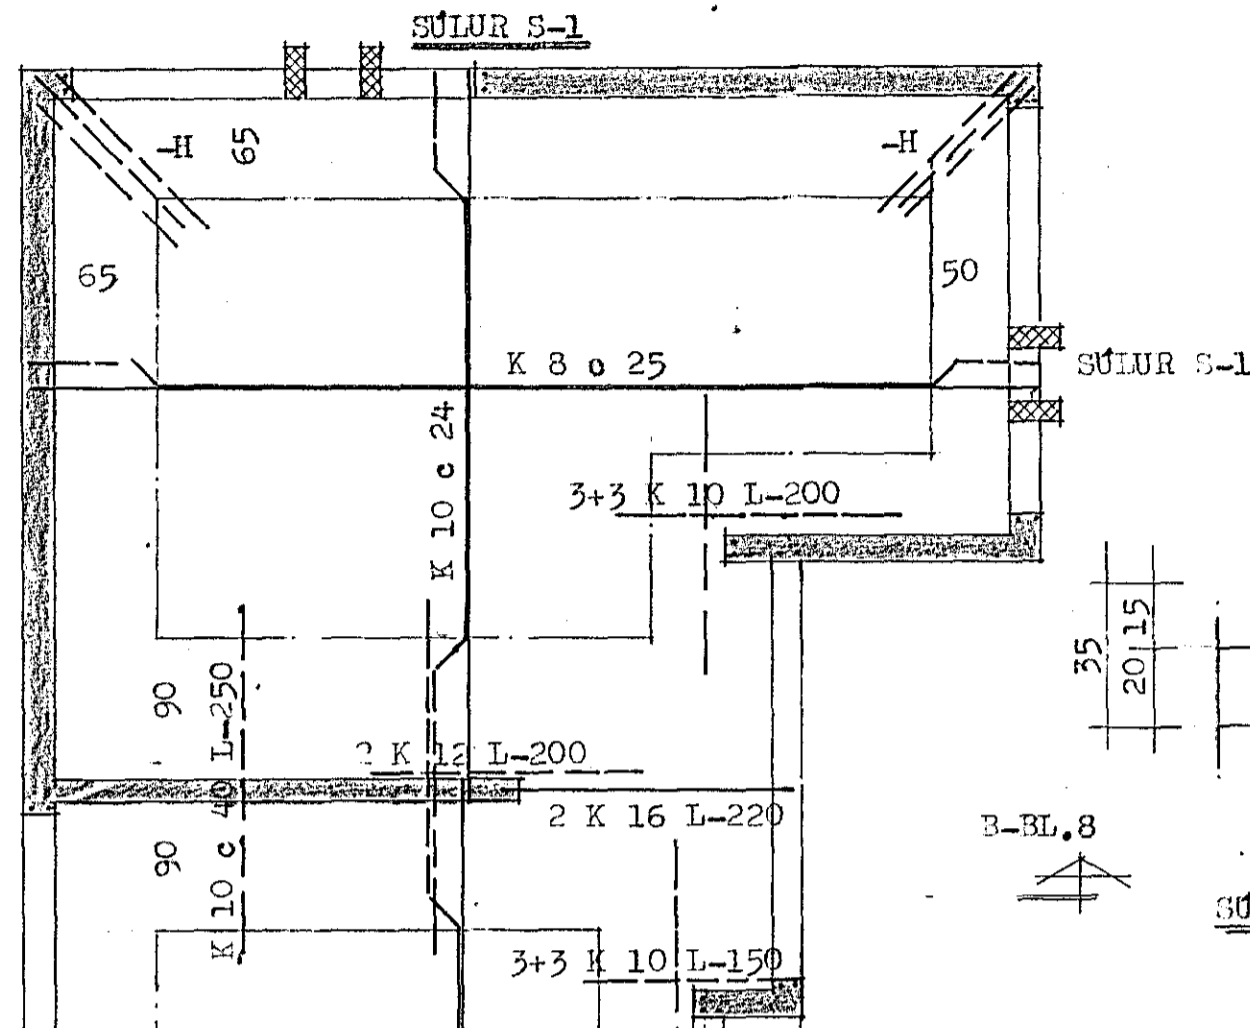


B-2 1:50

B-BL.8

SÚLA S-1 1:20, SÚLA S-2 1:20, SÚLA S-3 1:20, SÚLA S-4 1:20

B-2

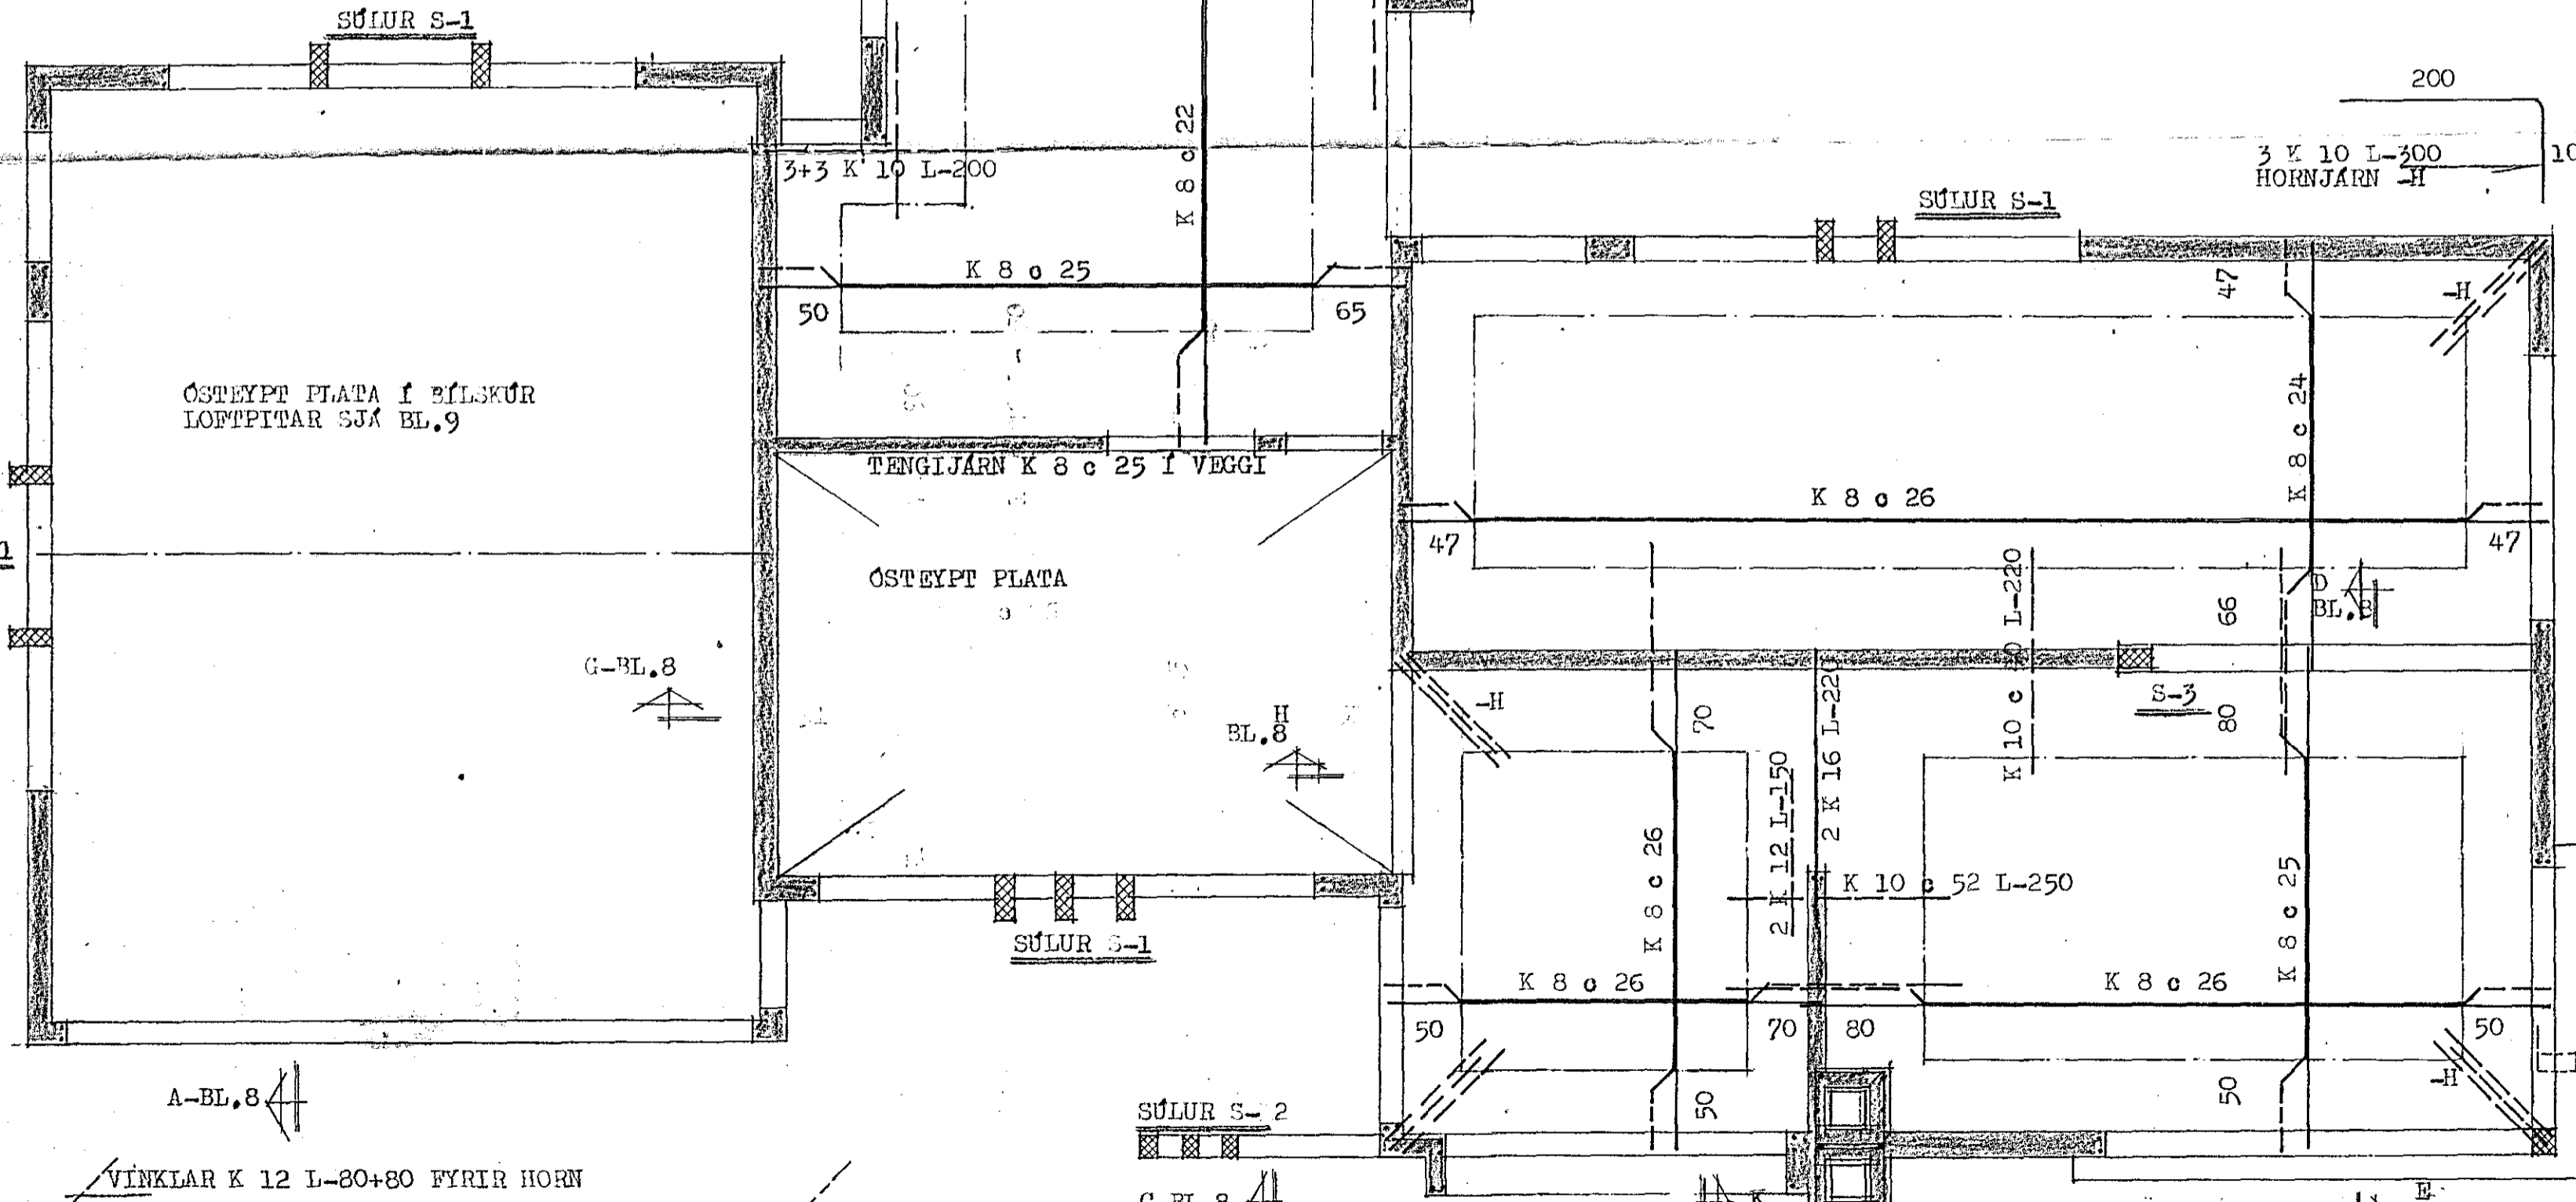


**SKÝRINGAR:**  
 STEYPUGÆÐI S-160 SAMKV. ÍSL. STABLI.  
 STEYPUSTRYKTARSTÁL KS 40 MÉRKT -K  
 ST 37 MÉRKT -Ø  
 UNDIR OG UPPMÉD GLUGGUM KOMA 2 K 10,  
 EINS Í VEGGENDA OG UPPMÉD DYRUM, YFIR  
 DYR OG GLUGGA KOMA 2 K 12, NEMA ANNAD  
 SÉ SÝNT. JARN ÞESSI GANGA MINNST 70 CM  
 ÚT FYRIR OPIN, EDA HEIL UM FLEIRI OP.  
 ÞLÖTUÐ. 16 CM  
 ALINNPIPA BENDIST Í ÚTBRUN.  
 LÁRÉTT LYKKJUR Ø 10 c 25  
 LÓRÉTT K 8 c 20  
 BINANGRUN 5 CM HFAUNSTEYPUPLÖTUR.  
 SJÁ SMÍÐ Á BL.8


I-BL.8  
 11. júní 1979  
  
 BYGGINGAFULLTRÚNINGUR

SJÁ-E BL.8.  
 Breytt í APRIL 1979  
 S. S. S.

B-3

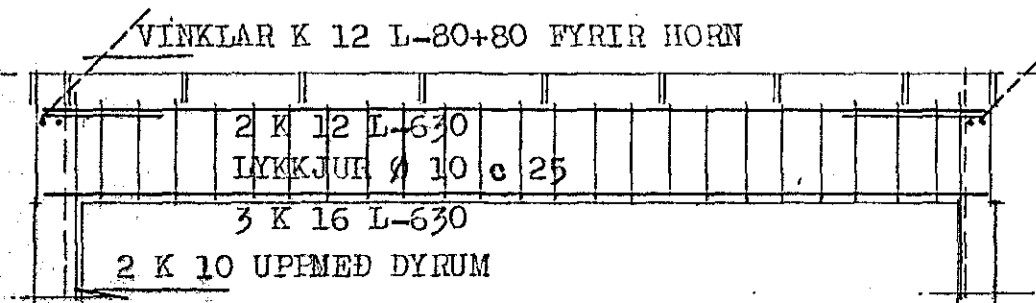

B-3 1:50

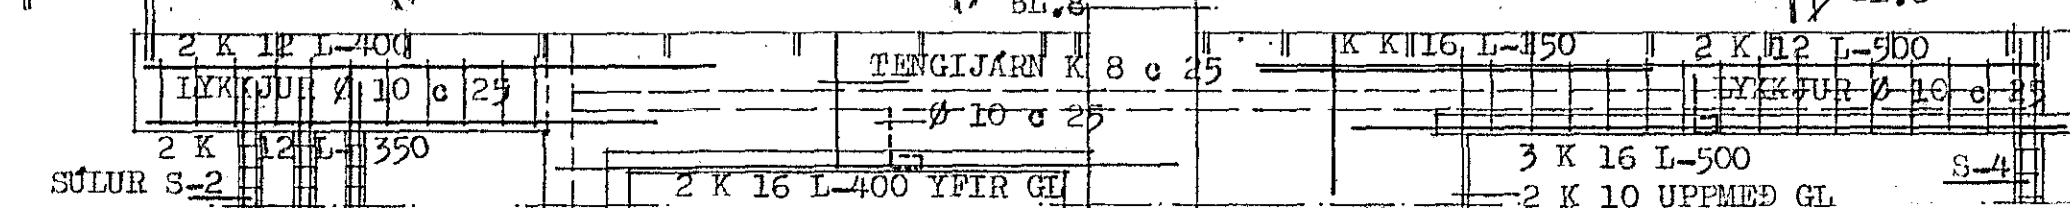

STEINGRÍMUR TH. ÞORLEIFSSON MTFI		
SEVANGUR NR. 34 HAFNARFIRÐI		
MÁL	1:50 1:20	JARNBENT STEINSTEYPA LOFTPLATA -GRUNNMYND -SMÍÐ -SÚLUR
DAGS.	OKT. 1978	
BLAD	7	S. S. S.