Veggir 1.H; grunnmynd m=1:50

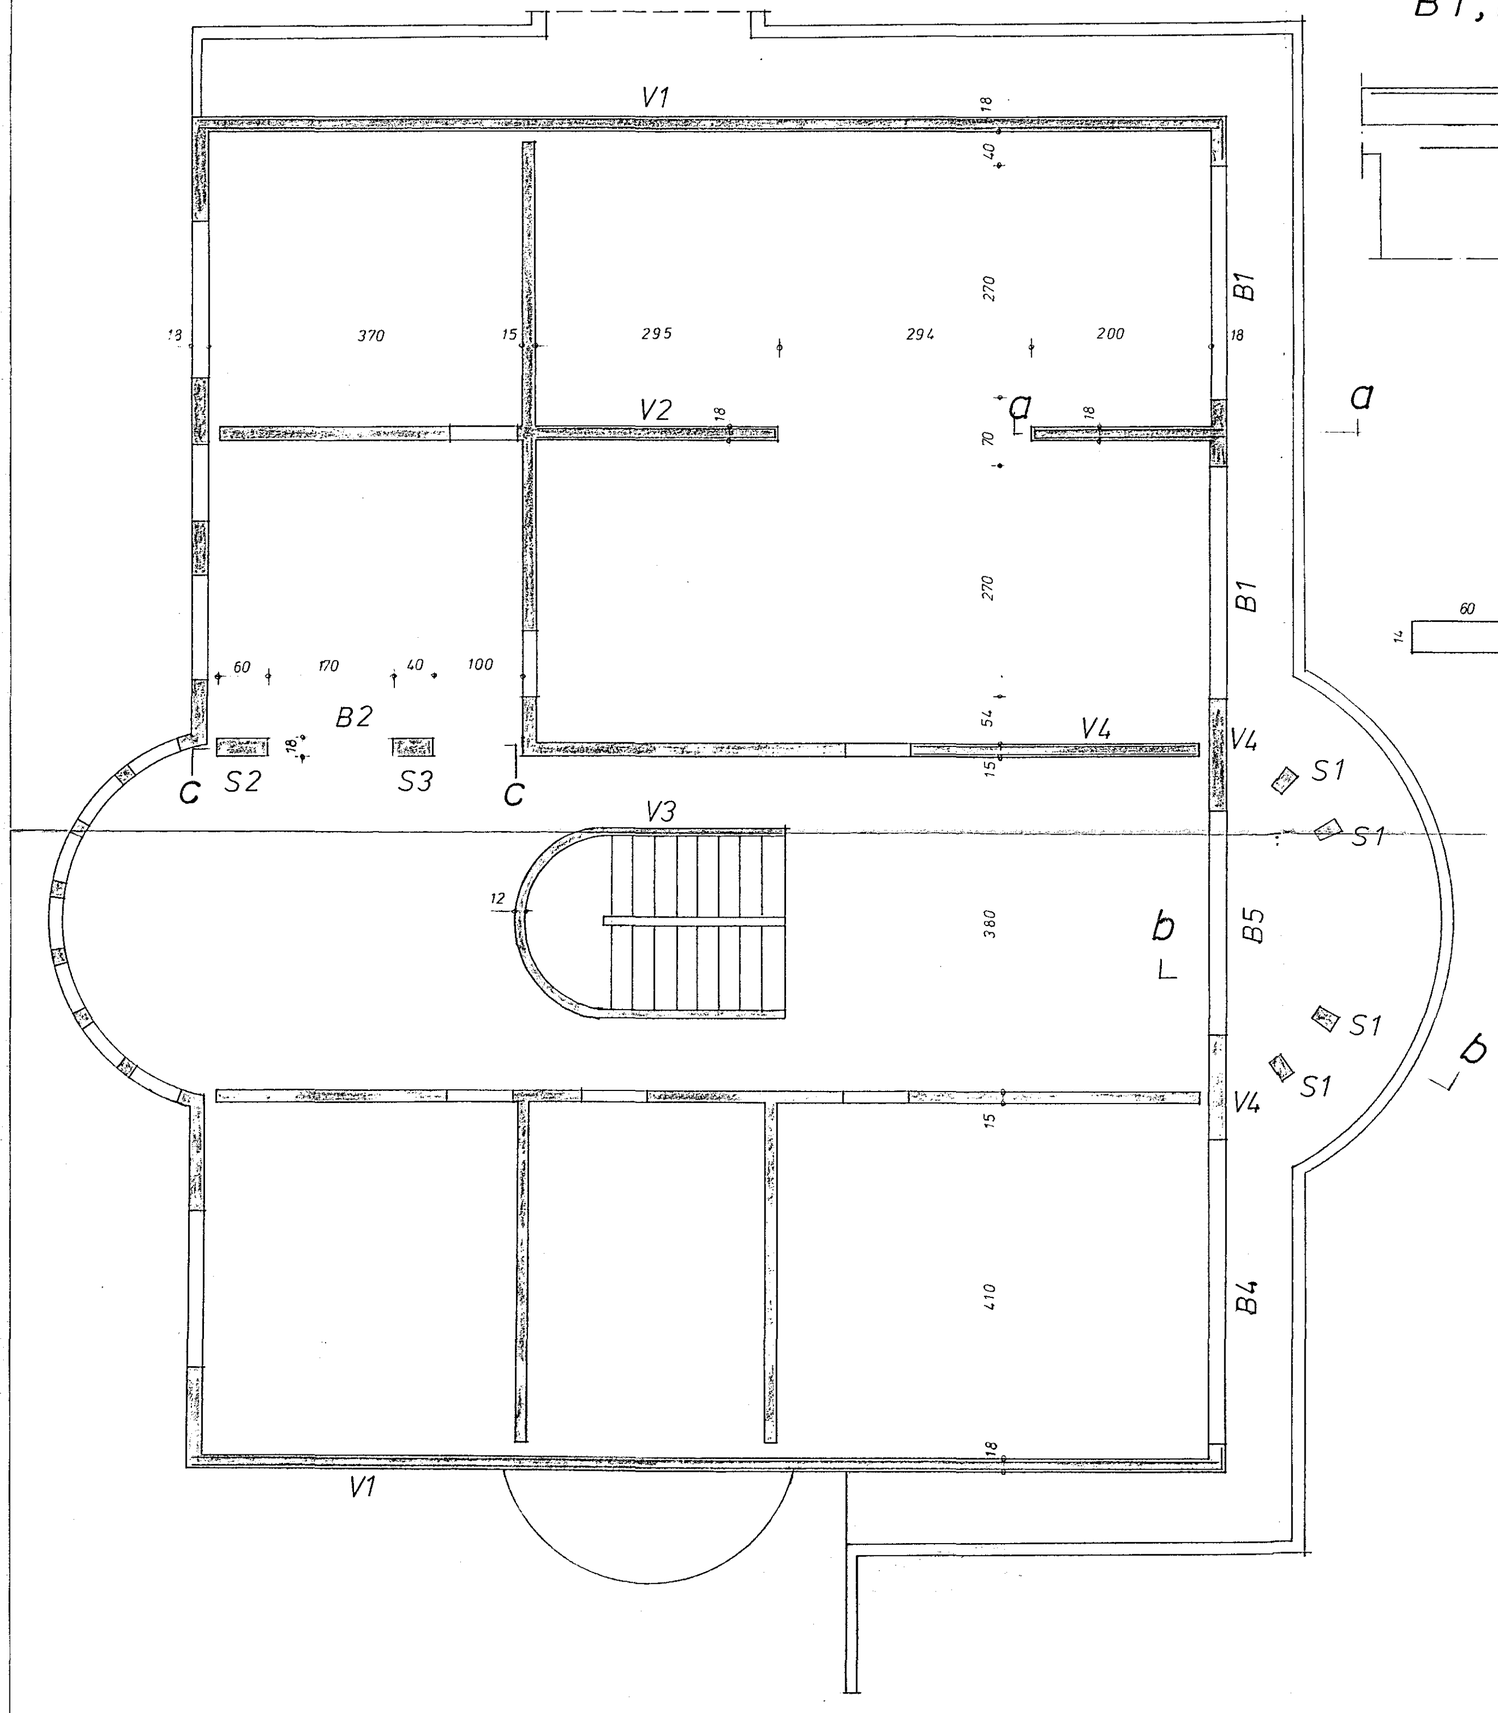

B1, m=1:20

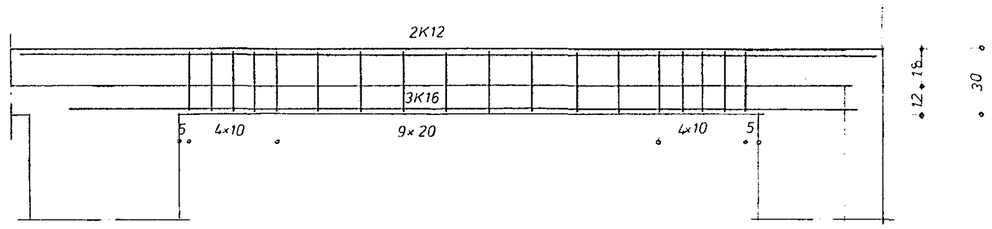

Snið a-a m=1:20

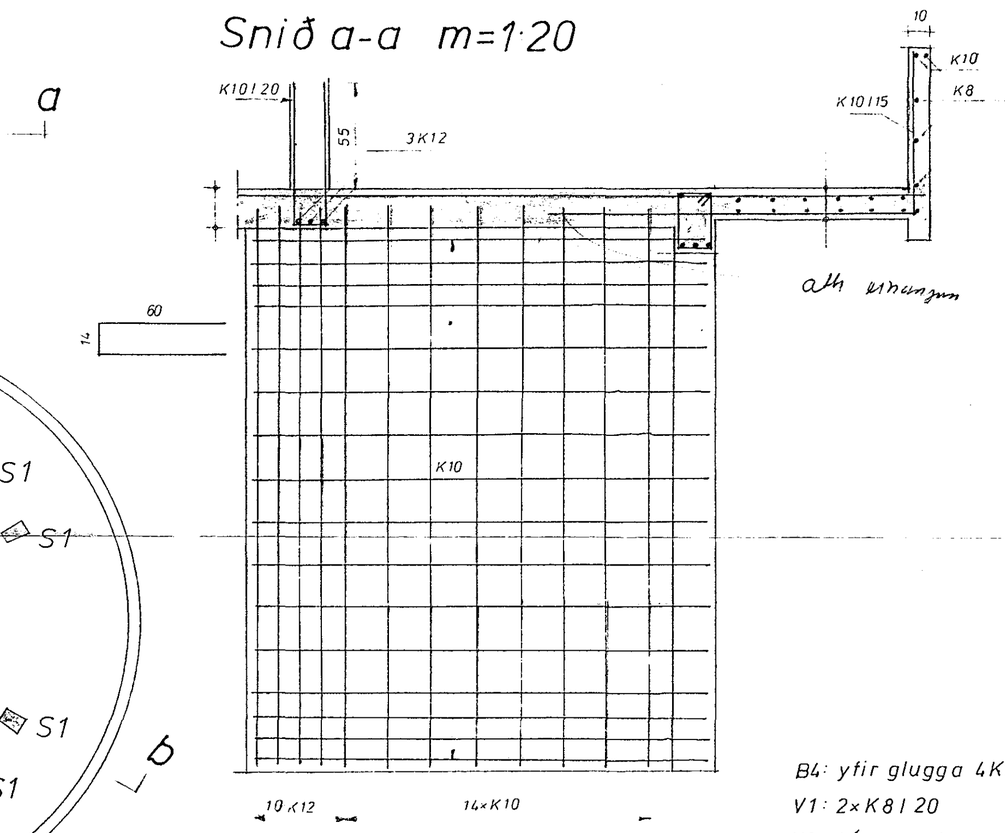

B4: yfir glugga 4K12
V1: 2×K8 I 20
V2: járnun eins og snið a-a
V3: 1×# K8 I 25
V4: lóðr. 2×K10 I 20
lár. 2×K8 I 20

Umhverfis öll múrop 2K12
Steypa S200

HAFNARFJARÐARBÆR
24. apríl 1979
BYGGINGAFULLTRÚINN

ORVALDUR ÁSGEIRSSON ... VERKFRÆÐISKRIFSTOFA
ALFASKEIÐI ... SÍMI 53582

Verkheiti: Sævangur 44	Teikning nr. 78011-04
Veggir 1.H grunnmynd Bitar og snið	Teikn. geb Dags. 79
Mælikvarði: 1:20, 1:50	Undirskr. Orvaldur Ásgeirsson