

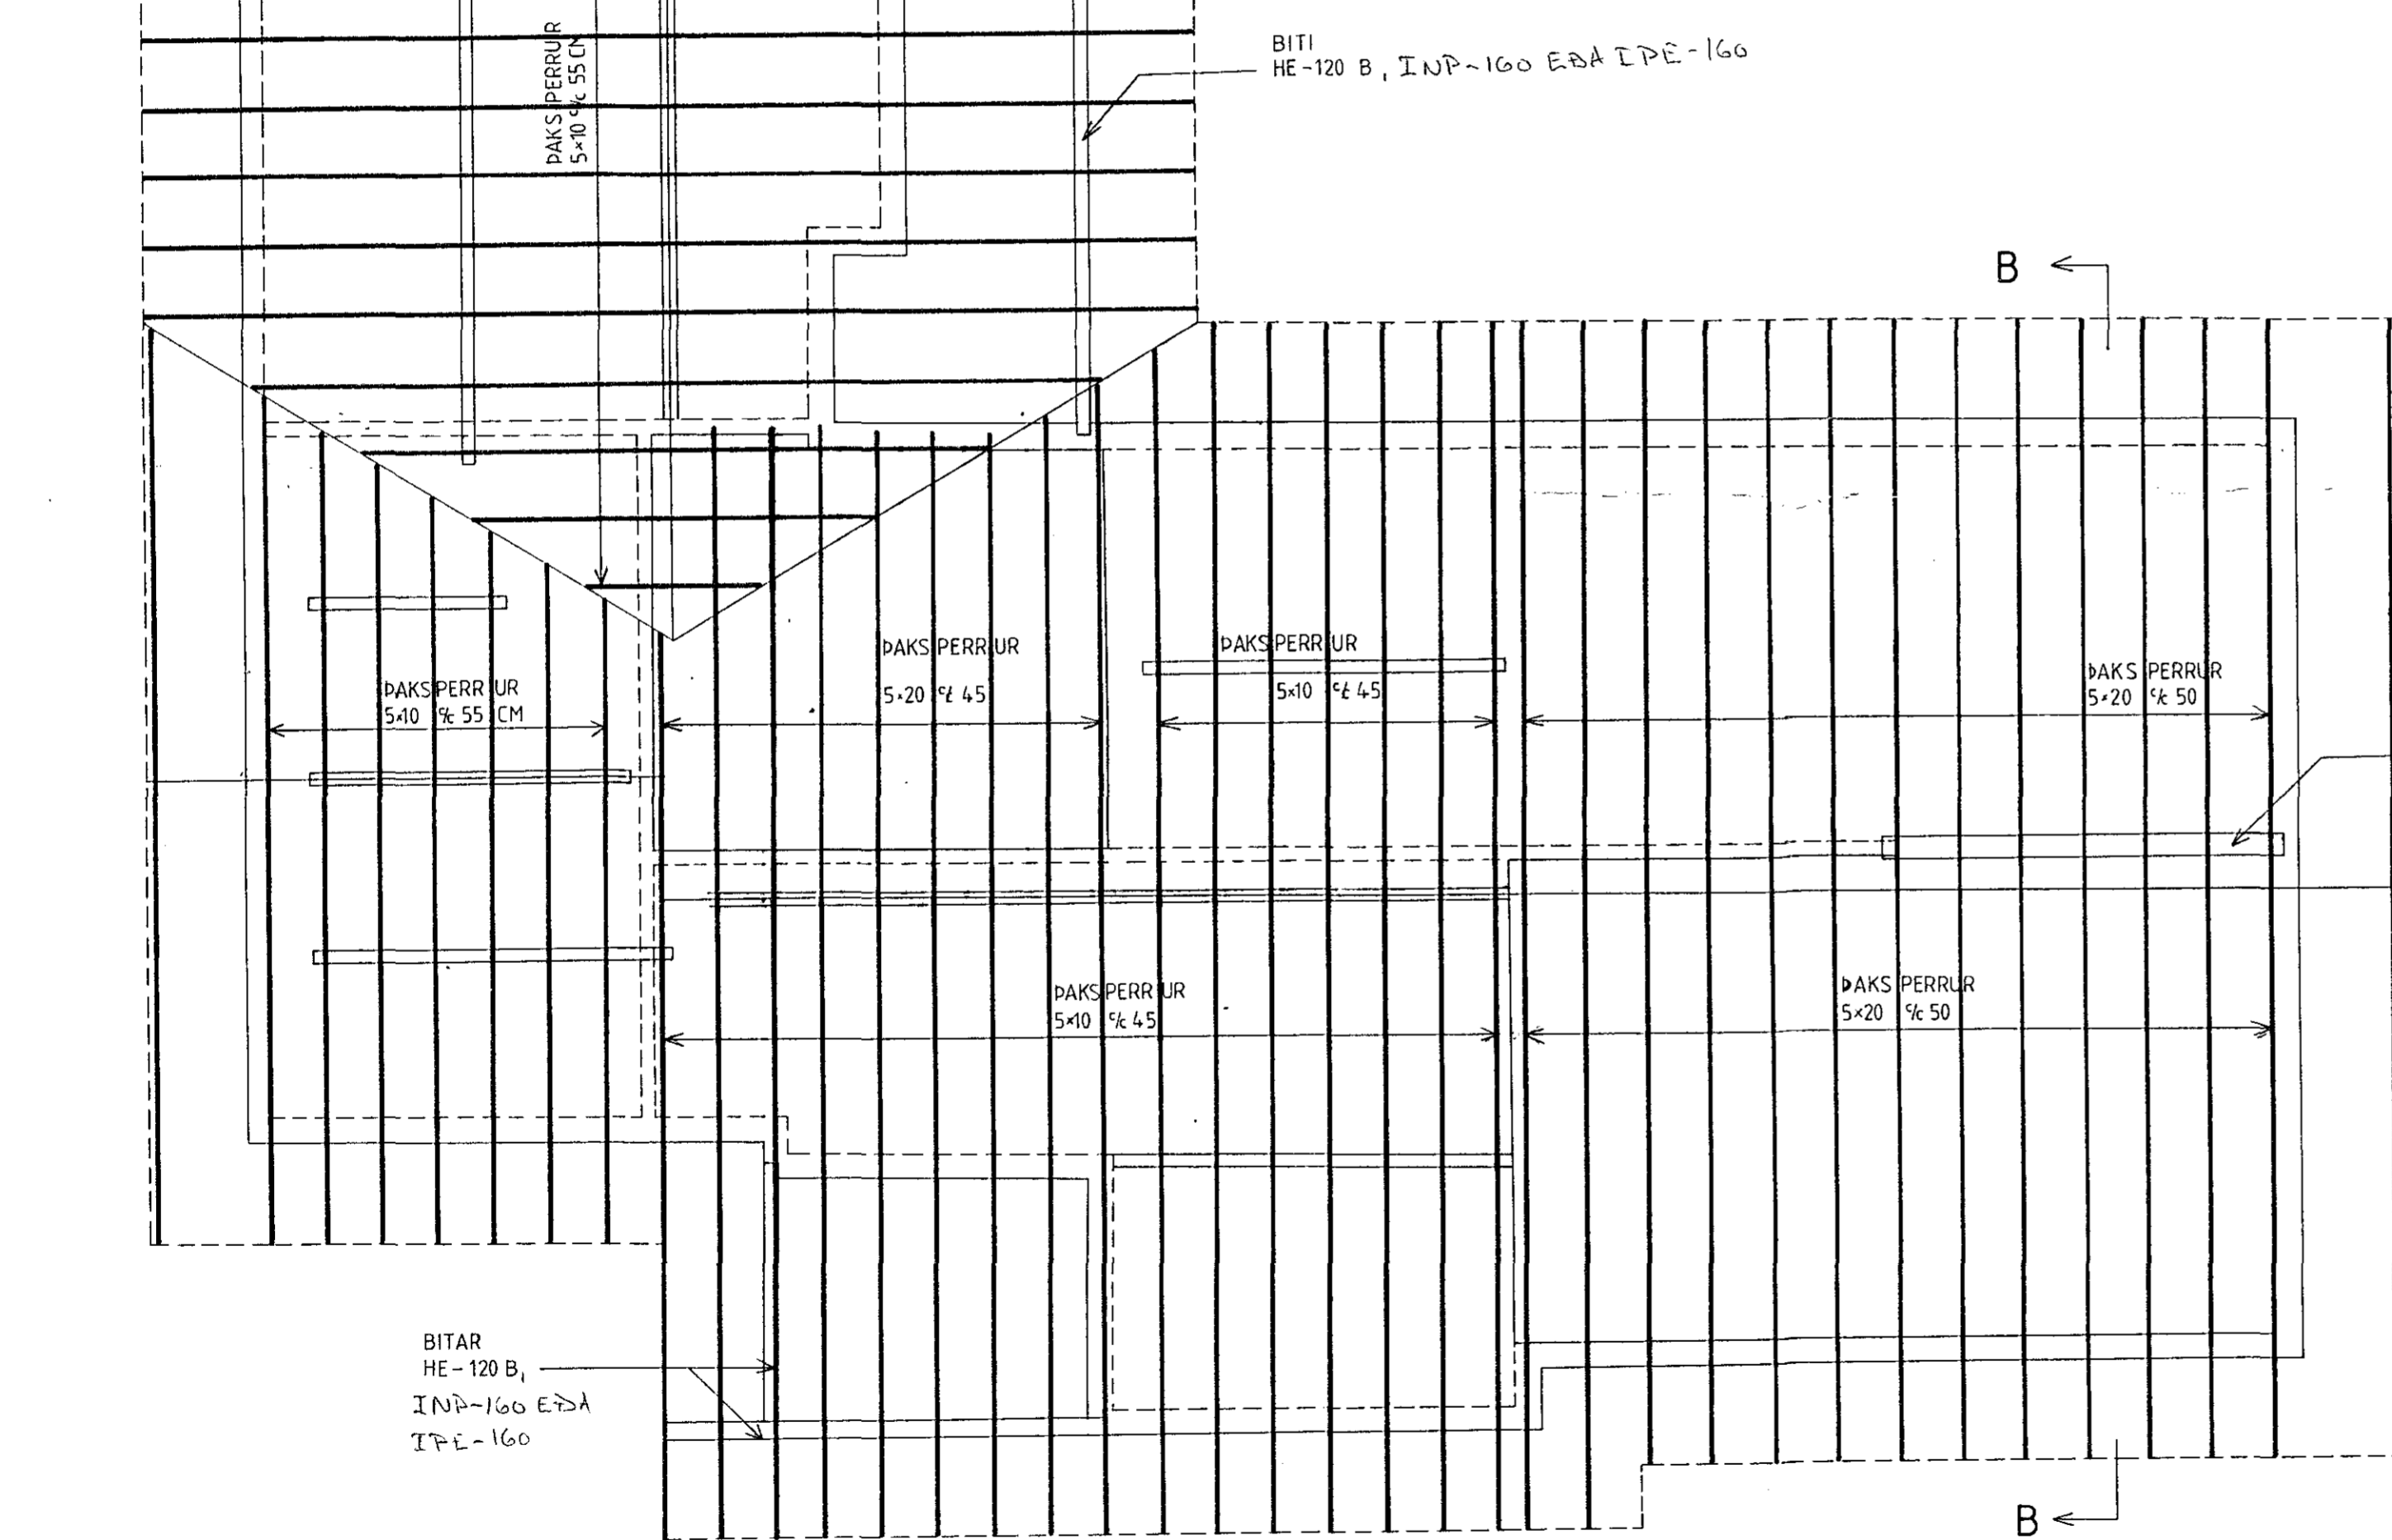


SNIÐ A-A 1:20

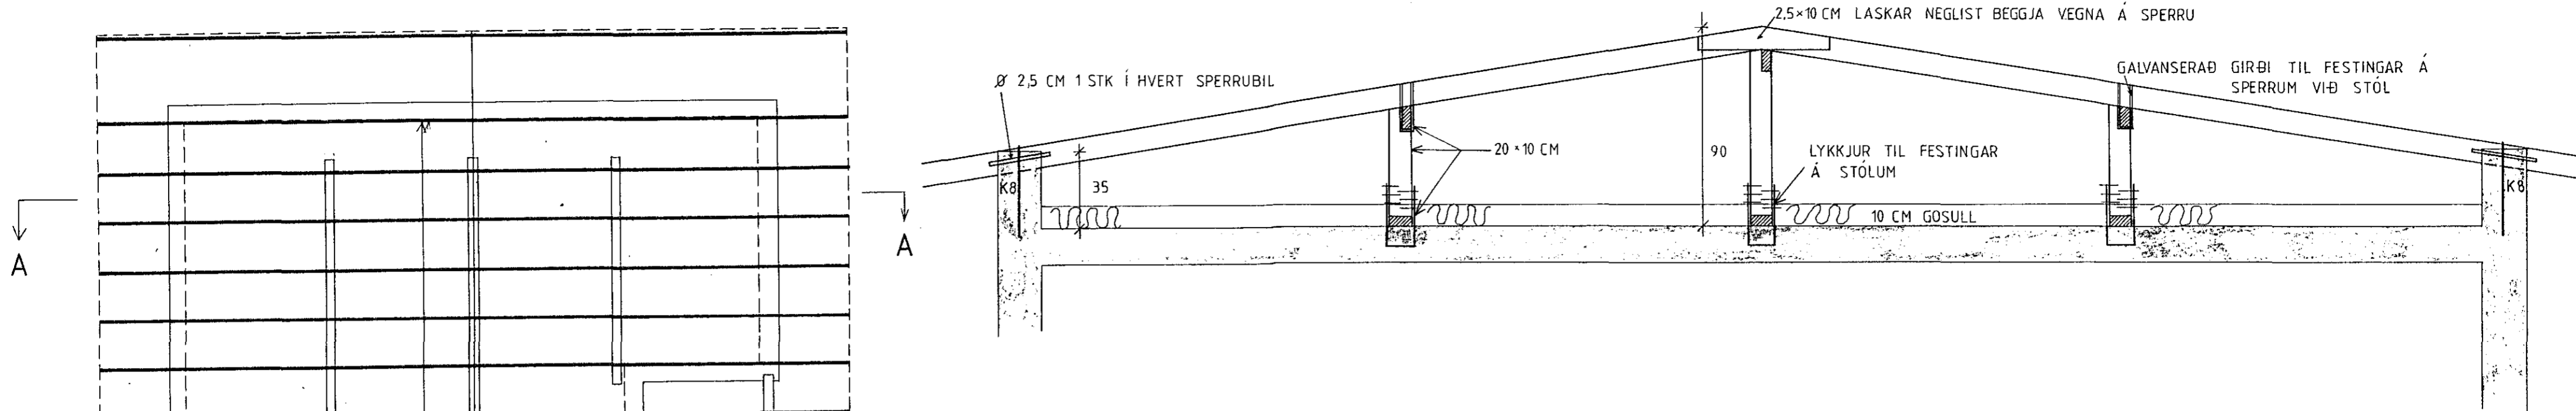

SNIÐ B-B 1:50

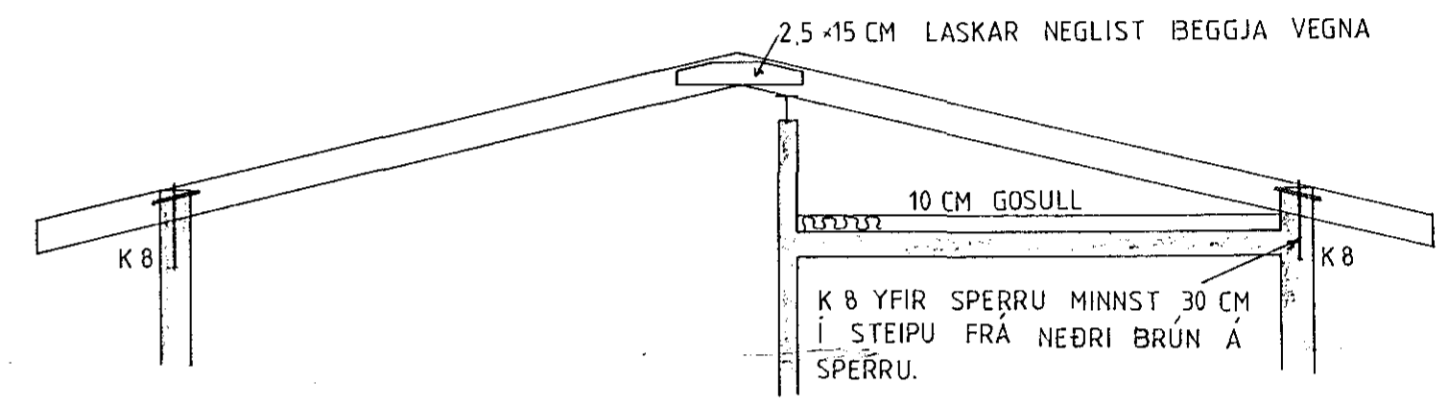

BREYTT STÁLBITUM 10/8 79 STEFÁN

BITI HE-160 B, INP-220 EÐA IPE-220

SKÝRINGAR:

BERA SKAL FÚAVARNAREFNI Á ALLA SPERRUENDA, SVO OG ÞÆR SPERRUR SEM FESTAR ERU MEÐ BOLTUM Á GAFLA. FÚAVARNAREFNIÐ SKAL BORIÐ Á SPERRURNAR MEÐAN ÞÆR ERU ÞURRAR. SPERRUEFNIÐ SKAL VERA BEINT, HUSDÚRRT OG LAUST VIÐ ALLA STÓRA KVISTI. SPERRUR FESTIST VIÐ ÞAKSTÖL MEÐ LYKKJUM ÚR GALVANISERUÐU GIRÐI. VIÐ ÚTVEGGI FESTIST SPERRUENDAR Í STEYPU MEÐ LYKKJUM ÚR K 8 STEYPUSTYRKARJÁRNI OG GANGI ÞÆR 30 CM NIÐUR FYRIR NEÐRI BRÚN Á SPERU. BITAENDAR FESTIST Í VEGGI MEÐ 2 K12, SEM RAFSJÓÐAST VIÐ BITA

BITAR HE-120 B, INP-160 EÐA IPE-160



STEFÁN AGNAR FINNSSON MTFÍ	
ÞAKVIÐIR, GRUNNMYND OG SNEIÐING.	
MK	1:50 1:20
DAGS	JÚLÍ 1979
BLAÐ	6
SÆVANGUR 46	
<i>Stefán Agnar Finnsson</i>	