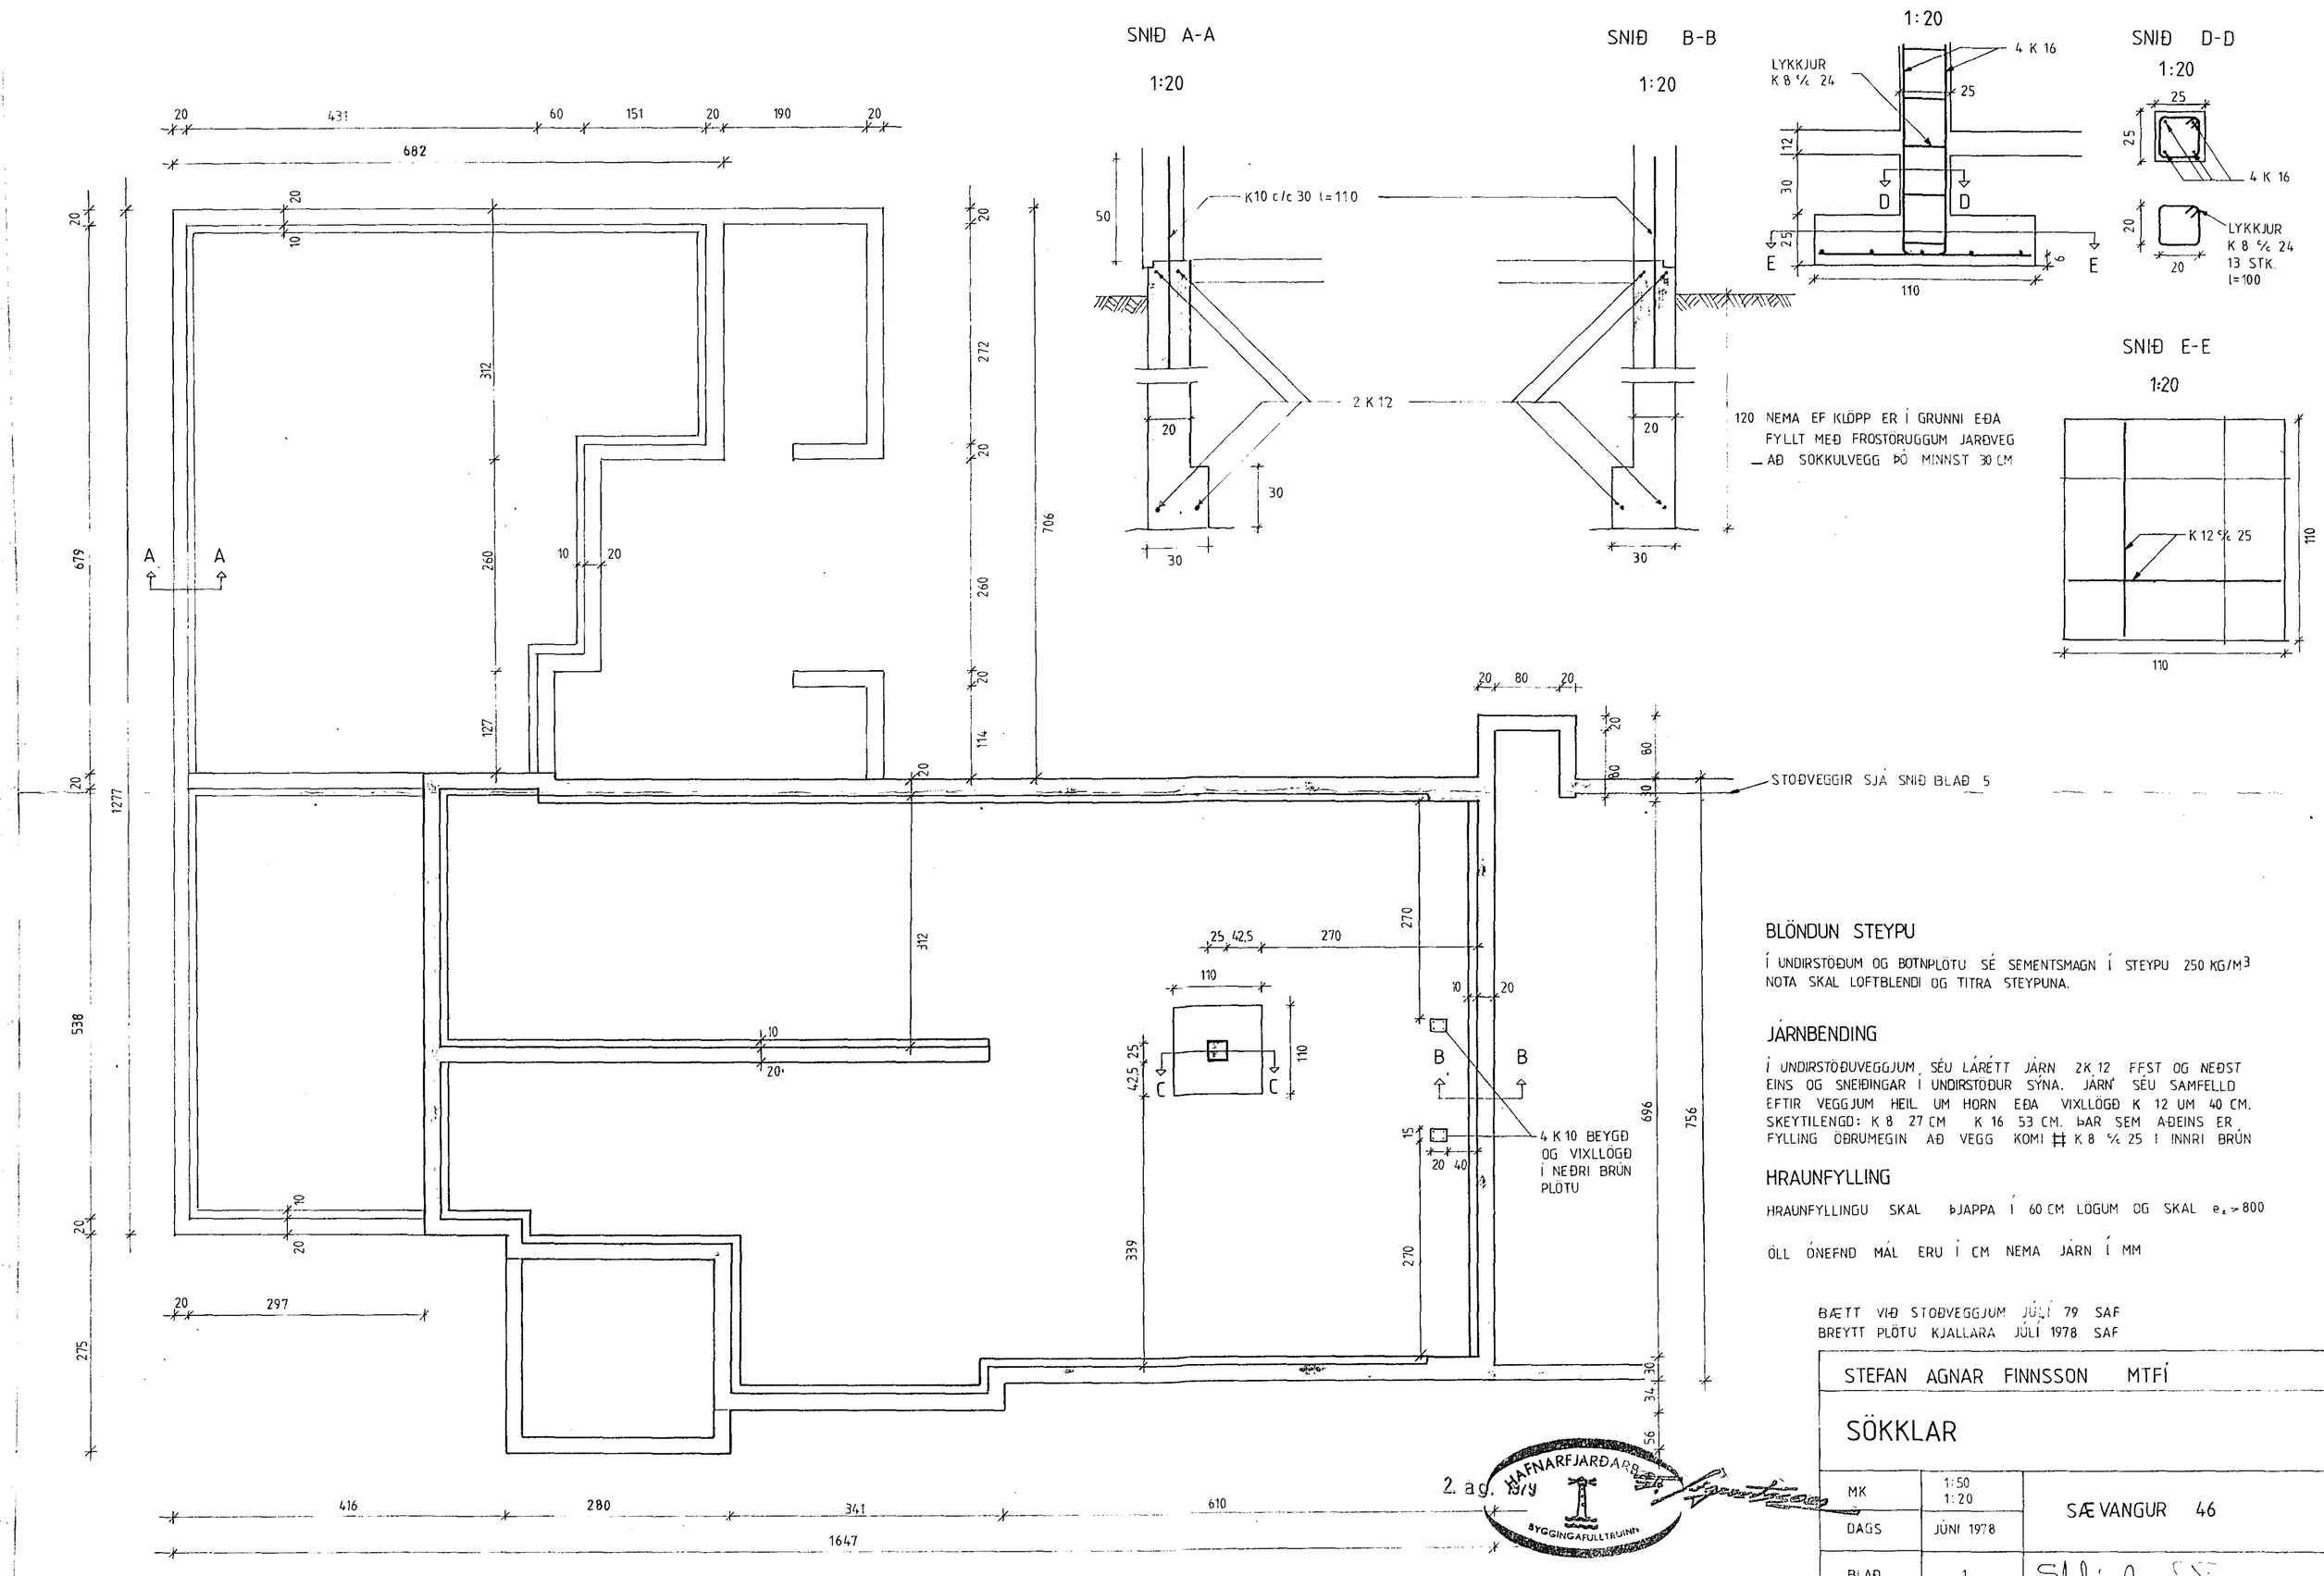

BLÖNDUN STEYPU

Í UNDIRSTÖÐUM OG BOTNPLÖTU SÉ SEMENTSMAGN Í STEYPU 250 KG/M^3
NOTA SKAL LOFTBLENDI OG TITRA STEYPUNA.

JÁRNBENDING

Í UNDIRSTÖÐUVEGGJUM SÉU LÁRÉTT JÁRN 2K 12 EFST OG NEÐST EINS OG SNEIÐINGAR Í UNDIRSTÖÐUR SÝNA. JÁRN SÉU SAMFELLD EFTIR VEGGJUM HEIL UM HORN EÐA VIXLLÖGÐ K 12 UM 40 CM.
SKEYTILENGD: K 8 27 CM K 16 53 CM. ÞAR SEM AÐEINS ER FYLLING ÖÐRUMEGIN AÐ VEGG KOMI # K 8 c/c 25 Í INNRI BRÚN

HRAUNFYLLING

HRAUNFYLLINGU SKAL ÞJAPPA Í 60 CM LÖGUM OG SKAL $e_z \geq 800$

ÖLL ÓNEFND MÁL ERU Í CM NEMA JÁRN Í MM

BÆTT VIÐ STOÐVEGGJUM JÚLÍ 79 SAF
BREYTT PLÖTU KJALLARA JÚLÍ 1978 SAF

2. ag. HAFNARFJARÐARBÆR BYGGINGAFULLTRÚINN

STEFAN AGNAR FINNSSON MTFÍ		
SÖKKLAR		
MK	1:50 1:20	SÆVANGUR 46
DAGS	JÚNÍ 1978	
BLAÐ	1	Stefán Agnar Finnsson