

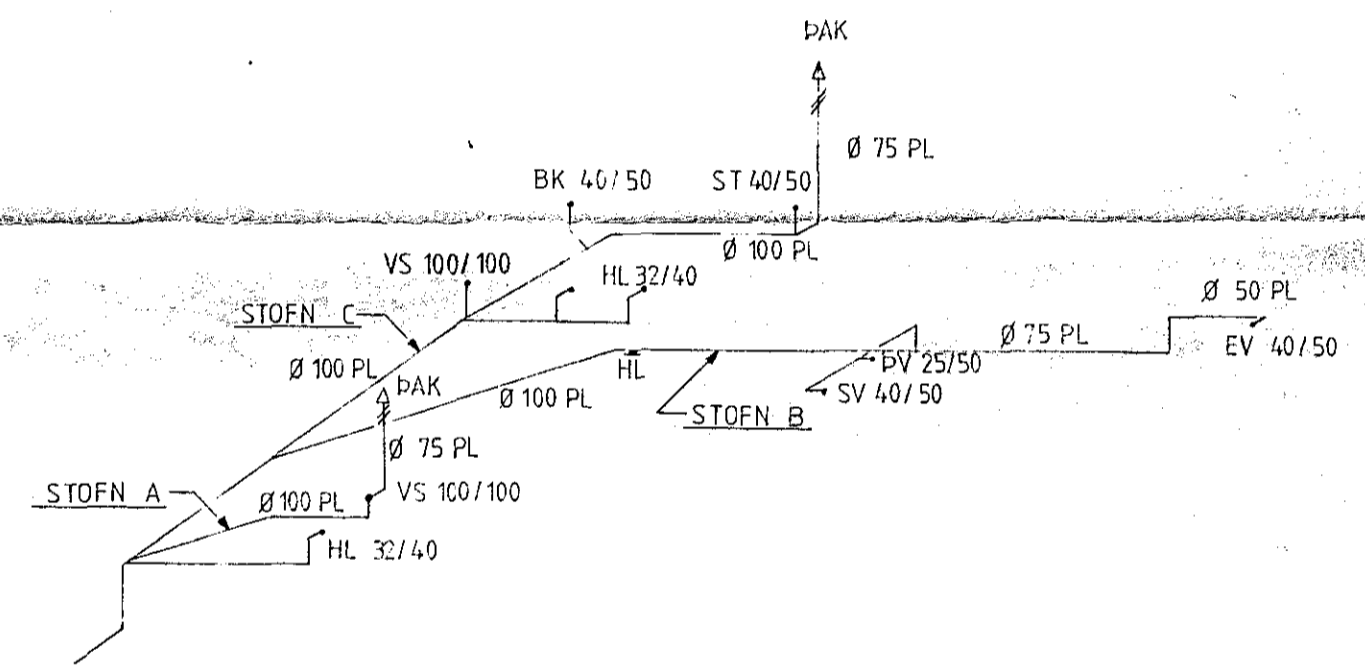
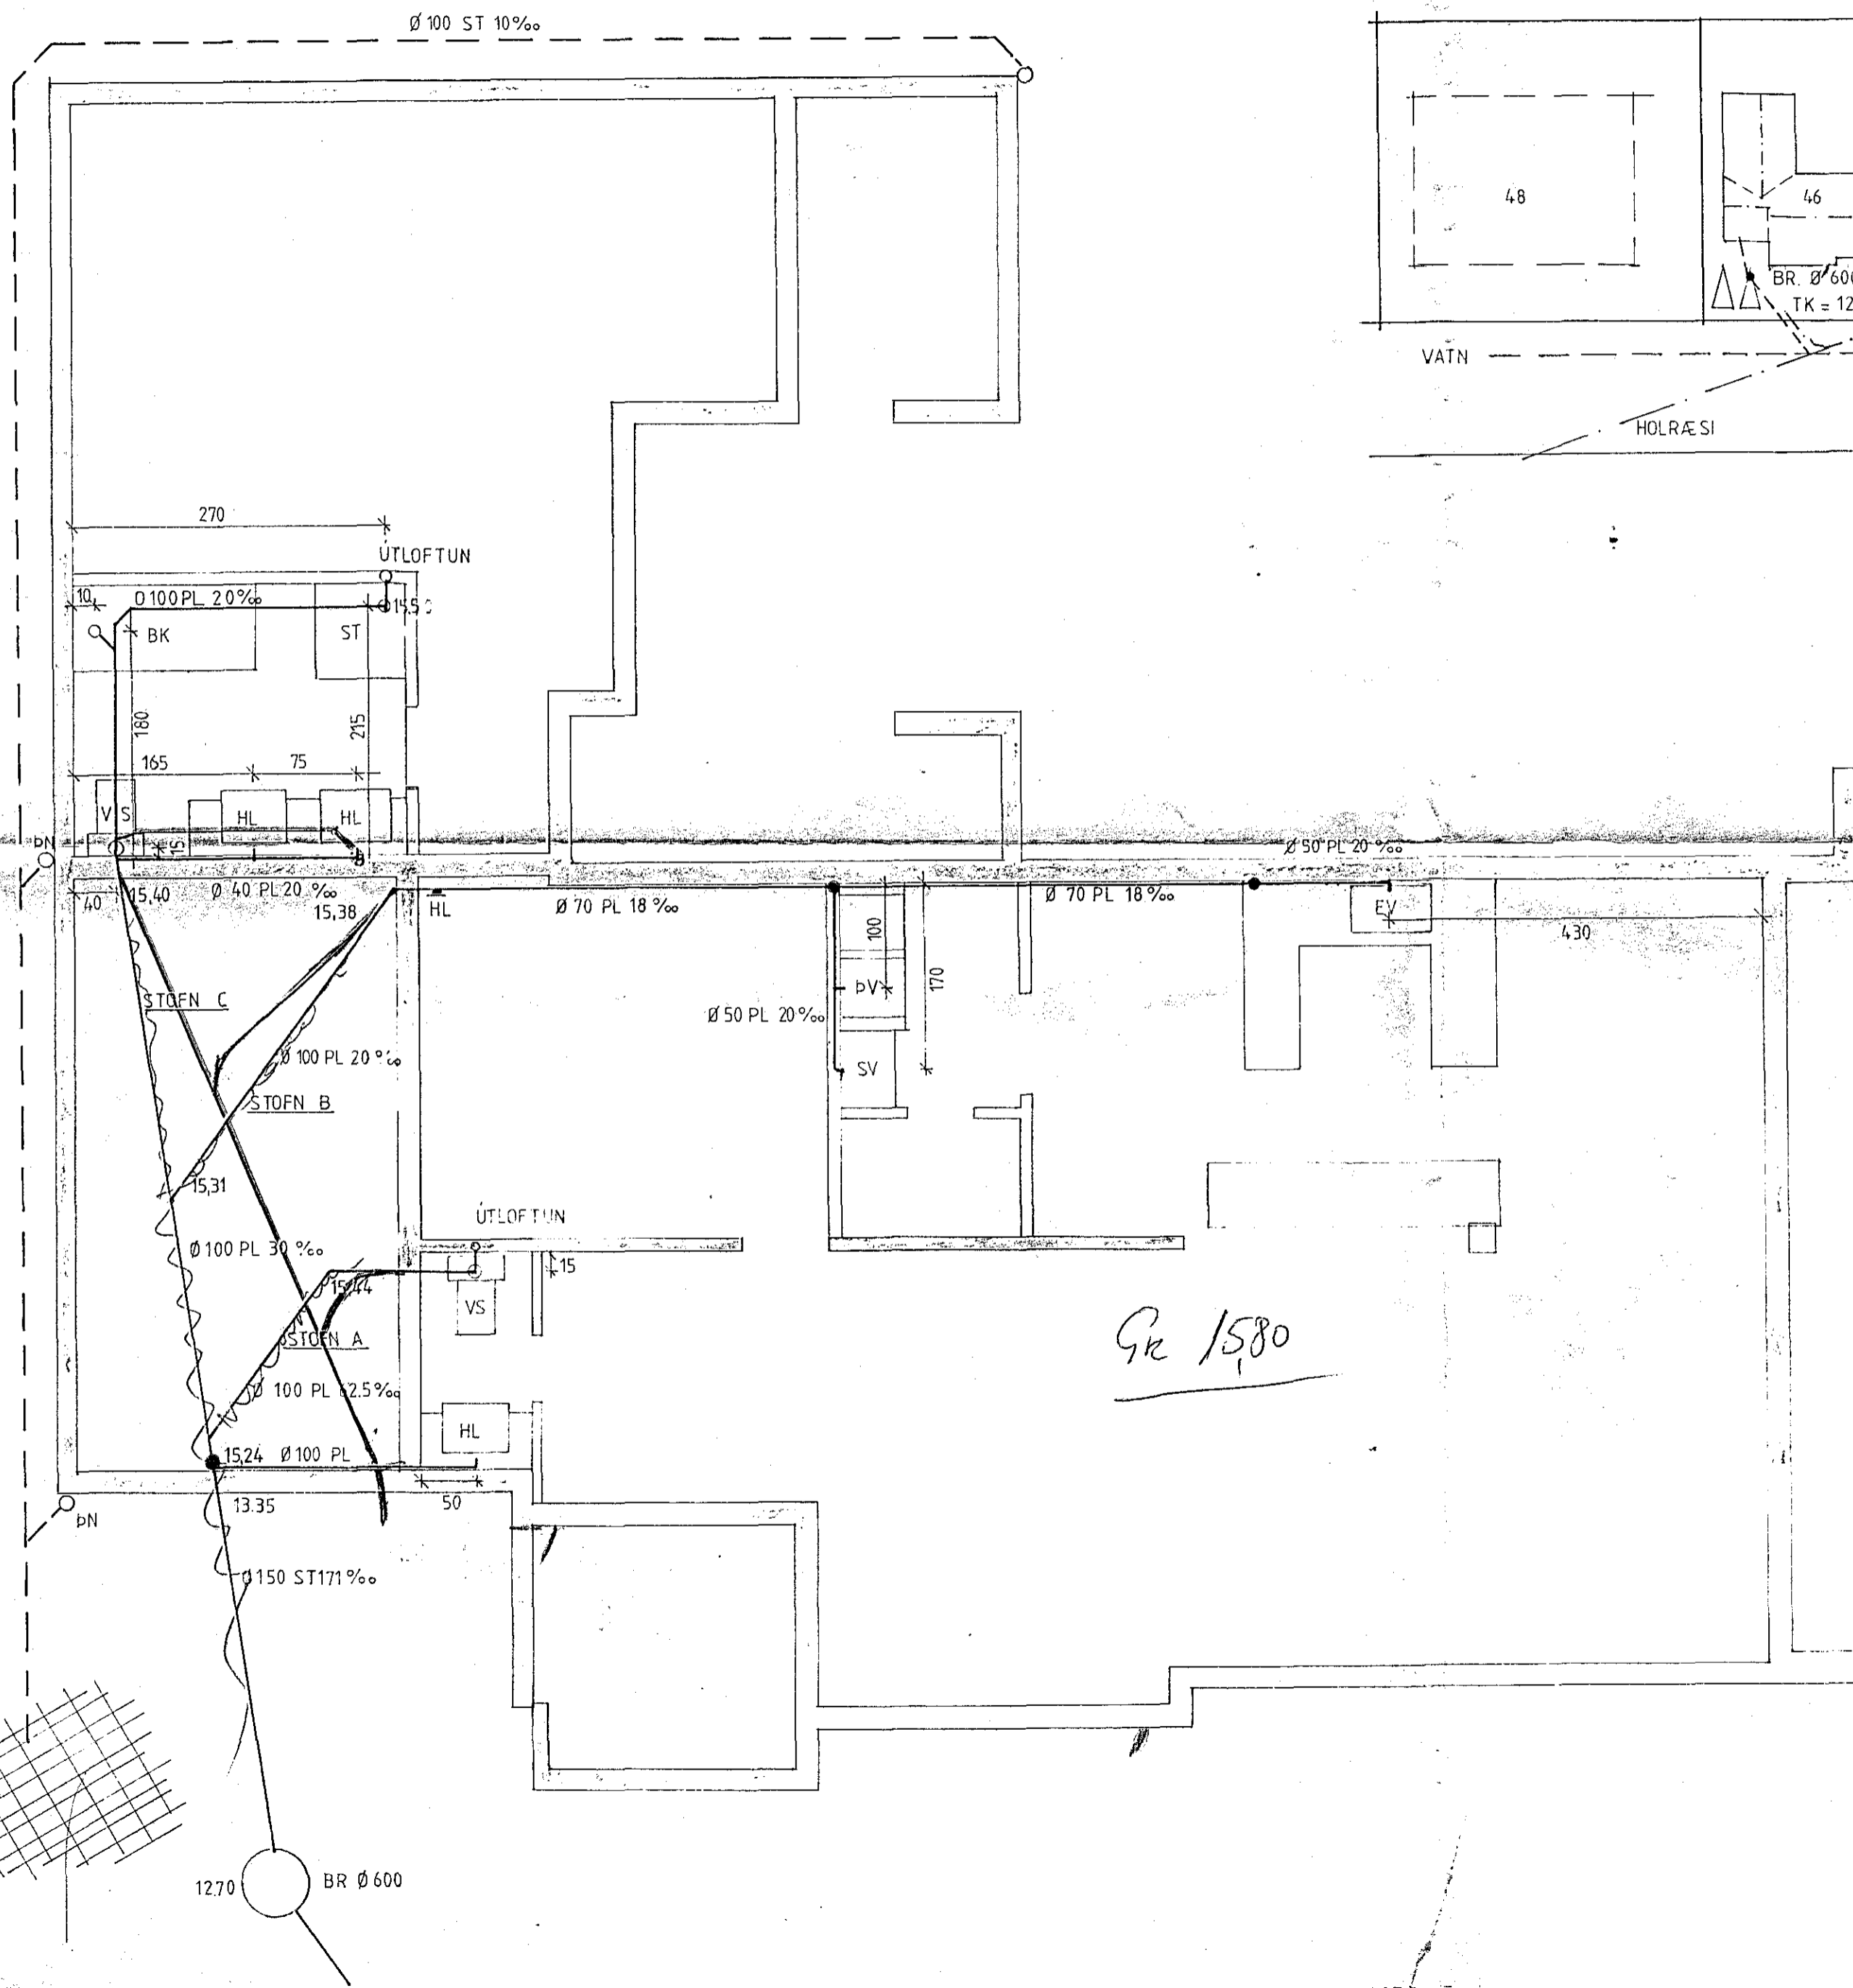


AFSTÖÐUMYND

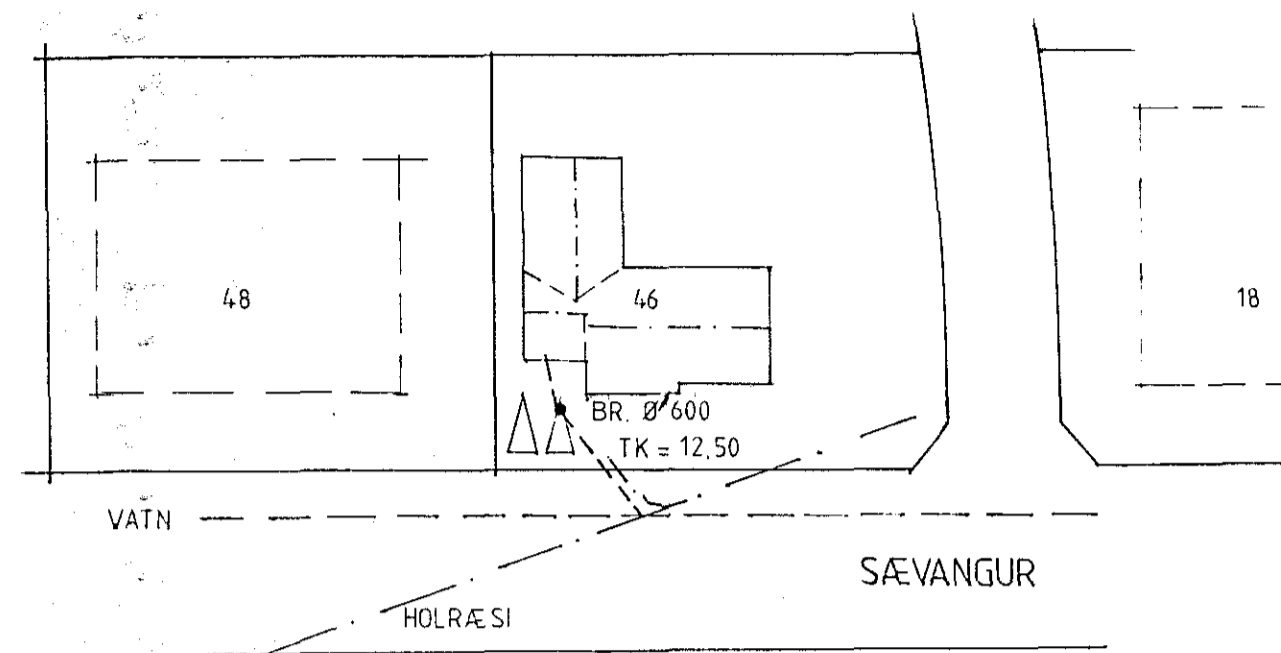

SKÝRINGAR:

PLASTLÖGN Á VEGG SKAL FEST UPP ÞANNIG
 AÐ MILLI UPPHENGJA SÉ EKKI MEIRA EN
 8-10 D (D=ÞVERMÁL RÖRS) EINNIG SKULU
 SETT PENNSLUSTYKKI SEM LEYFA MINNST 4 MM
 PENNSLU

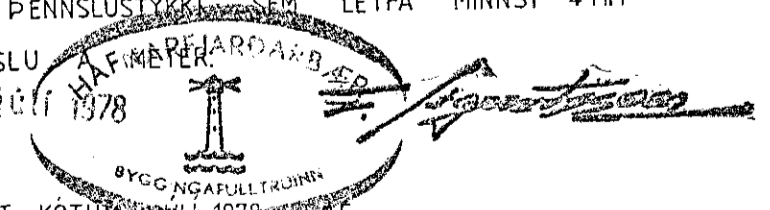

BREYTT KÖTUM

STEFÁN AGNAR FINNSSON MTFÍ		
FRÁRENNISLAGNIR 1 HÆÐAR		
GRUNNMYND OG AFSTAÐA		
MK	1:50 1:500	SÆVANGUR 46
DAGS	JÚNÍ 1978	
BLAÐ	2	<i>Stefán Agnar Finnsson</i>

