


SÚLUHÁTALARAR, INNFELDIR, 4 ST,
2,5 M. FRA GÓLFI Í N/K 'A HÁT.
KASSI F. HÁTALARA 35 CM. BREIDUR
110 CM. HÁR.
22 CM. DJÚPUR.

PIPUR Í GÓLFI UNDIR TRÉGÓLFI
OFAN Á STEYPU.

LAQT UTANÁ FYRIR KLUKKUR Í KJALLARA
SVA T. NR. 364-5, BREYTT F. 5.3.1971.

STJÓRNKLUKKA.

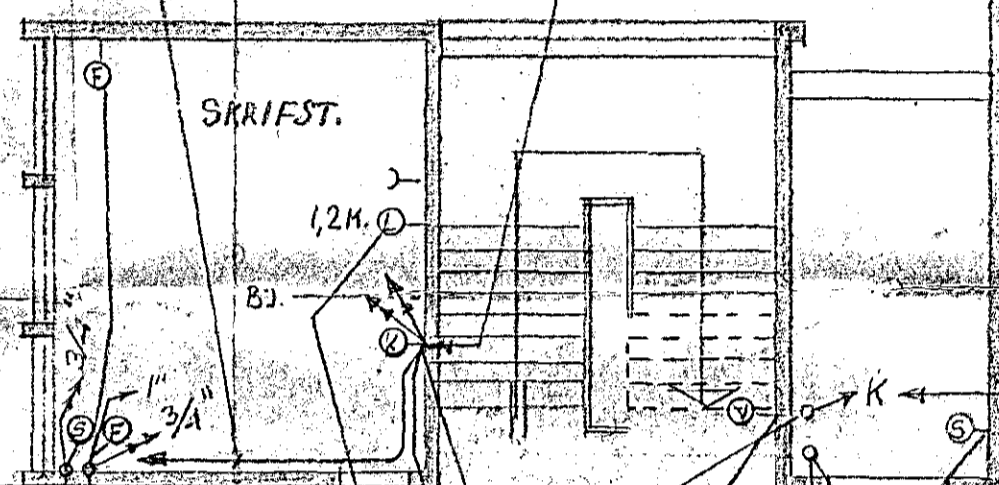


EKKI NOTAD.

SETT UNDIR FREMSTA SETI,
Í STEYPU

DÖS TIL VARA. PIPA ÚR KJALLARA
Á AD VERA FYRIR HENDI.

2 M. FRA GÓLFI.
"T" FYRIR LOFTITUN
"T" " OFRANITUN

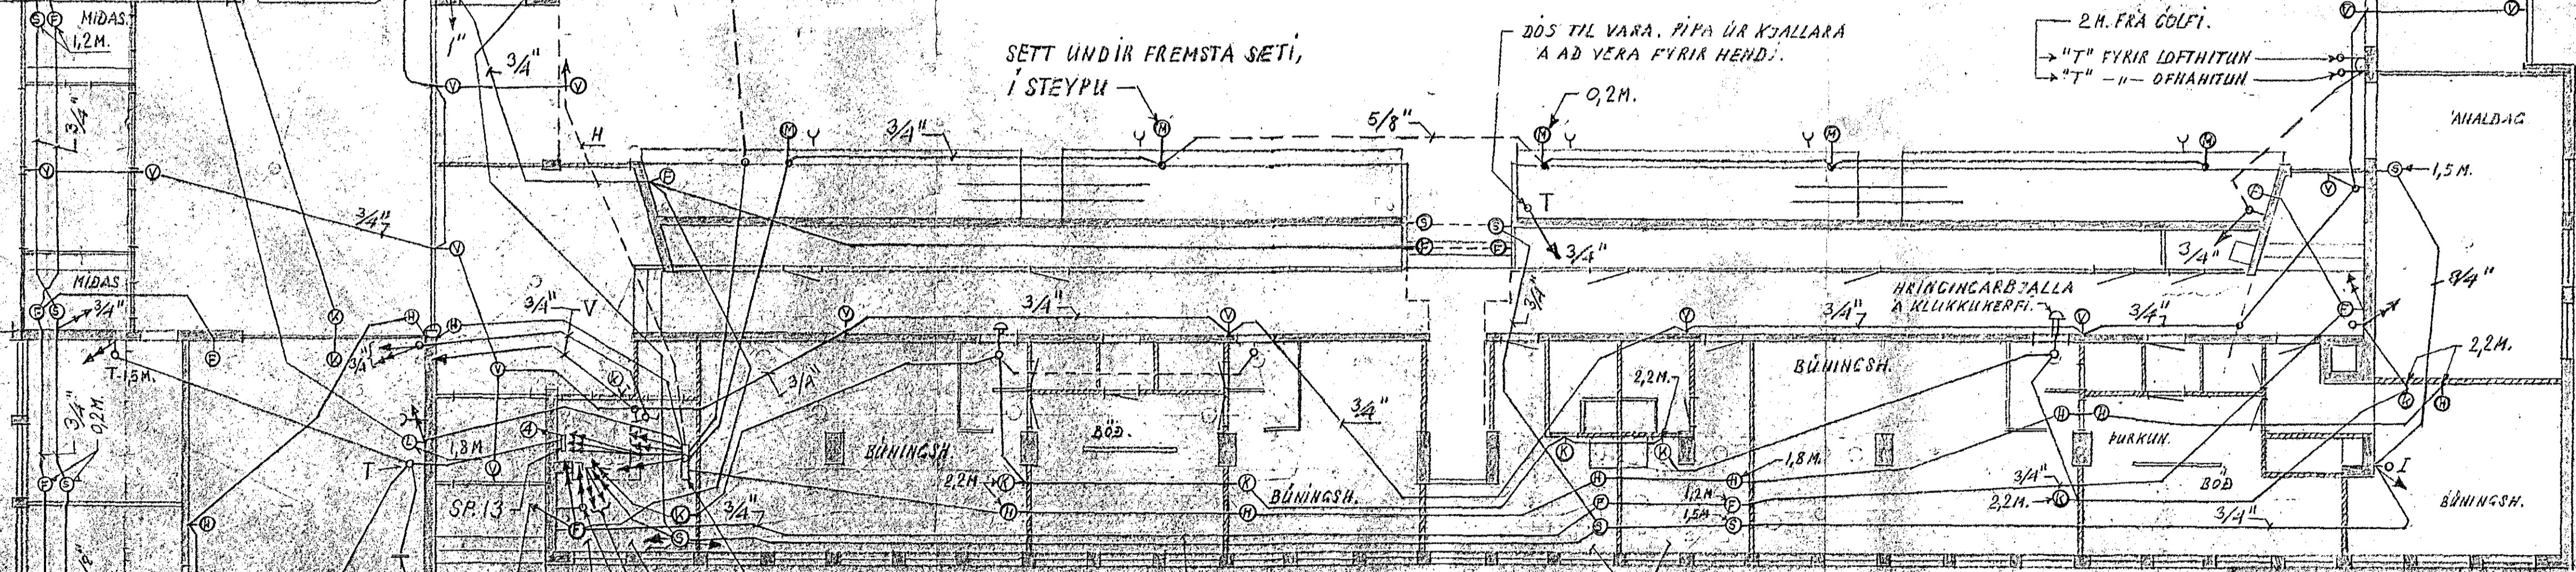

HAGNARAR - SP. 14
HÚSVÖRÐUR
JÖRD FLOFTNET 10 MM²
HNAPPUR FYRIR BJÖLLUR
LEGGIST Í VATNSVENTIL
MED MOTORLÖRU
ATH: AD LECCJA HEN 3/4" P. FYRIR SIMAINNTAK
FYRIR LAFANGA SVA T. NR. 364-5

ATH: SJA SER TELKNINGU VEIR RAFLOGN OG VEIKSTRAUMSLAGNIR
Í HÚSVARÐABERBERGI T. NR. 364-10.

⊙ = KLUKKUR.
⊕ = HÁTALARAR.
⊖ = BÆJARSIMAR.
⊗ = INNYANHUSSIMAR.
T = TERMÓSTATAR.
∞ = VARALYSING.
⊙ = MIKROFONDOSIR.
⊙ = LOFTNETS TENGLAR. } 220 V. TENGLAR SKULU
SETTIR Í NALEGD.
T = IDRATTARDÖS.

DLAFUR GÍSLASON TEKNIFR. HOFGTEIG 22. RVK.
ÍFRÓTTAHLÚS Í HAFNARFIRÐI.
1. HÆÐ. VEIKSTRAUMSLAGNIR.

3.5.65
NR. 364-7
1:100
BR. 22-10.100

ÍFRÓTTAHLÚS Í HAFNARFIRÐI.
1. HÆÐ. VEIKSTRAUMSLAGNIR

9.3.71.	16.12.69	14.1.70	22.10.70	23.10.70	1:100	NR. 364-7
---------	----------	---------	----------	----------	-------	-----------