


NORÐUR. → ← SÚÐUR.

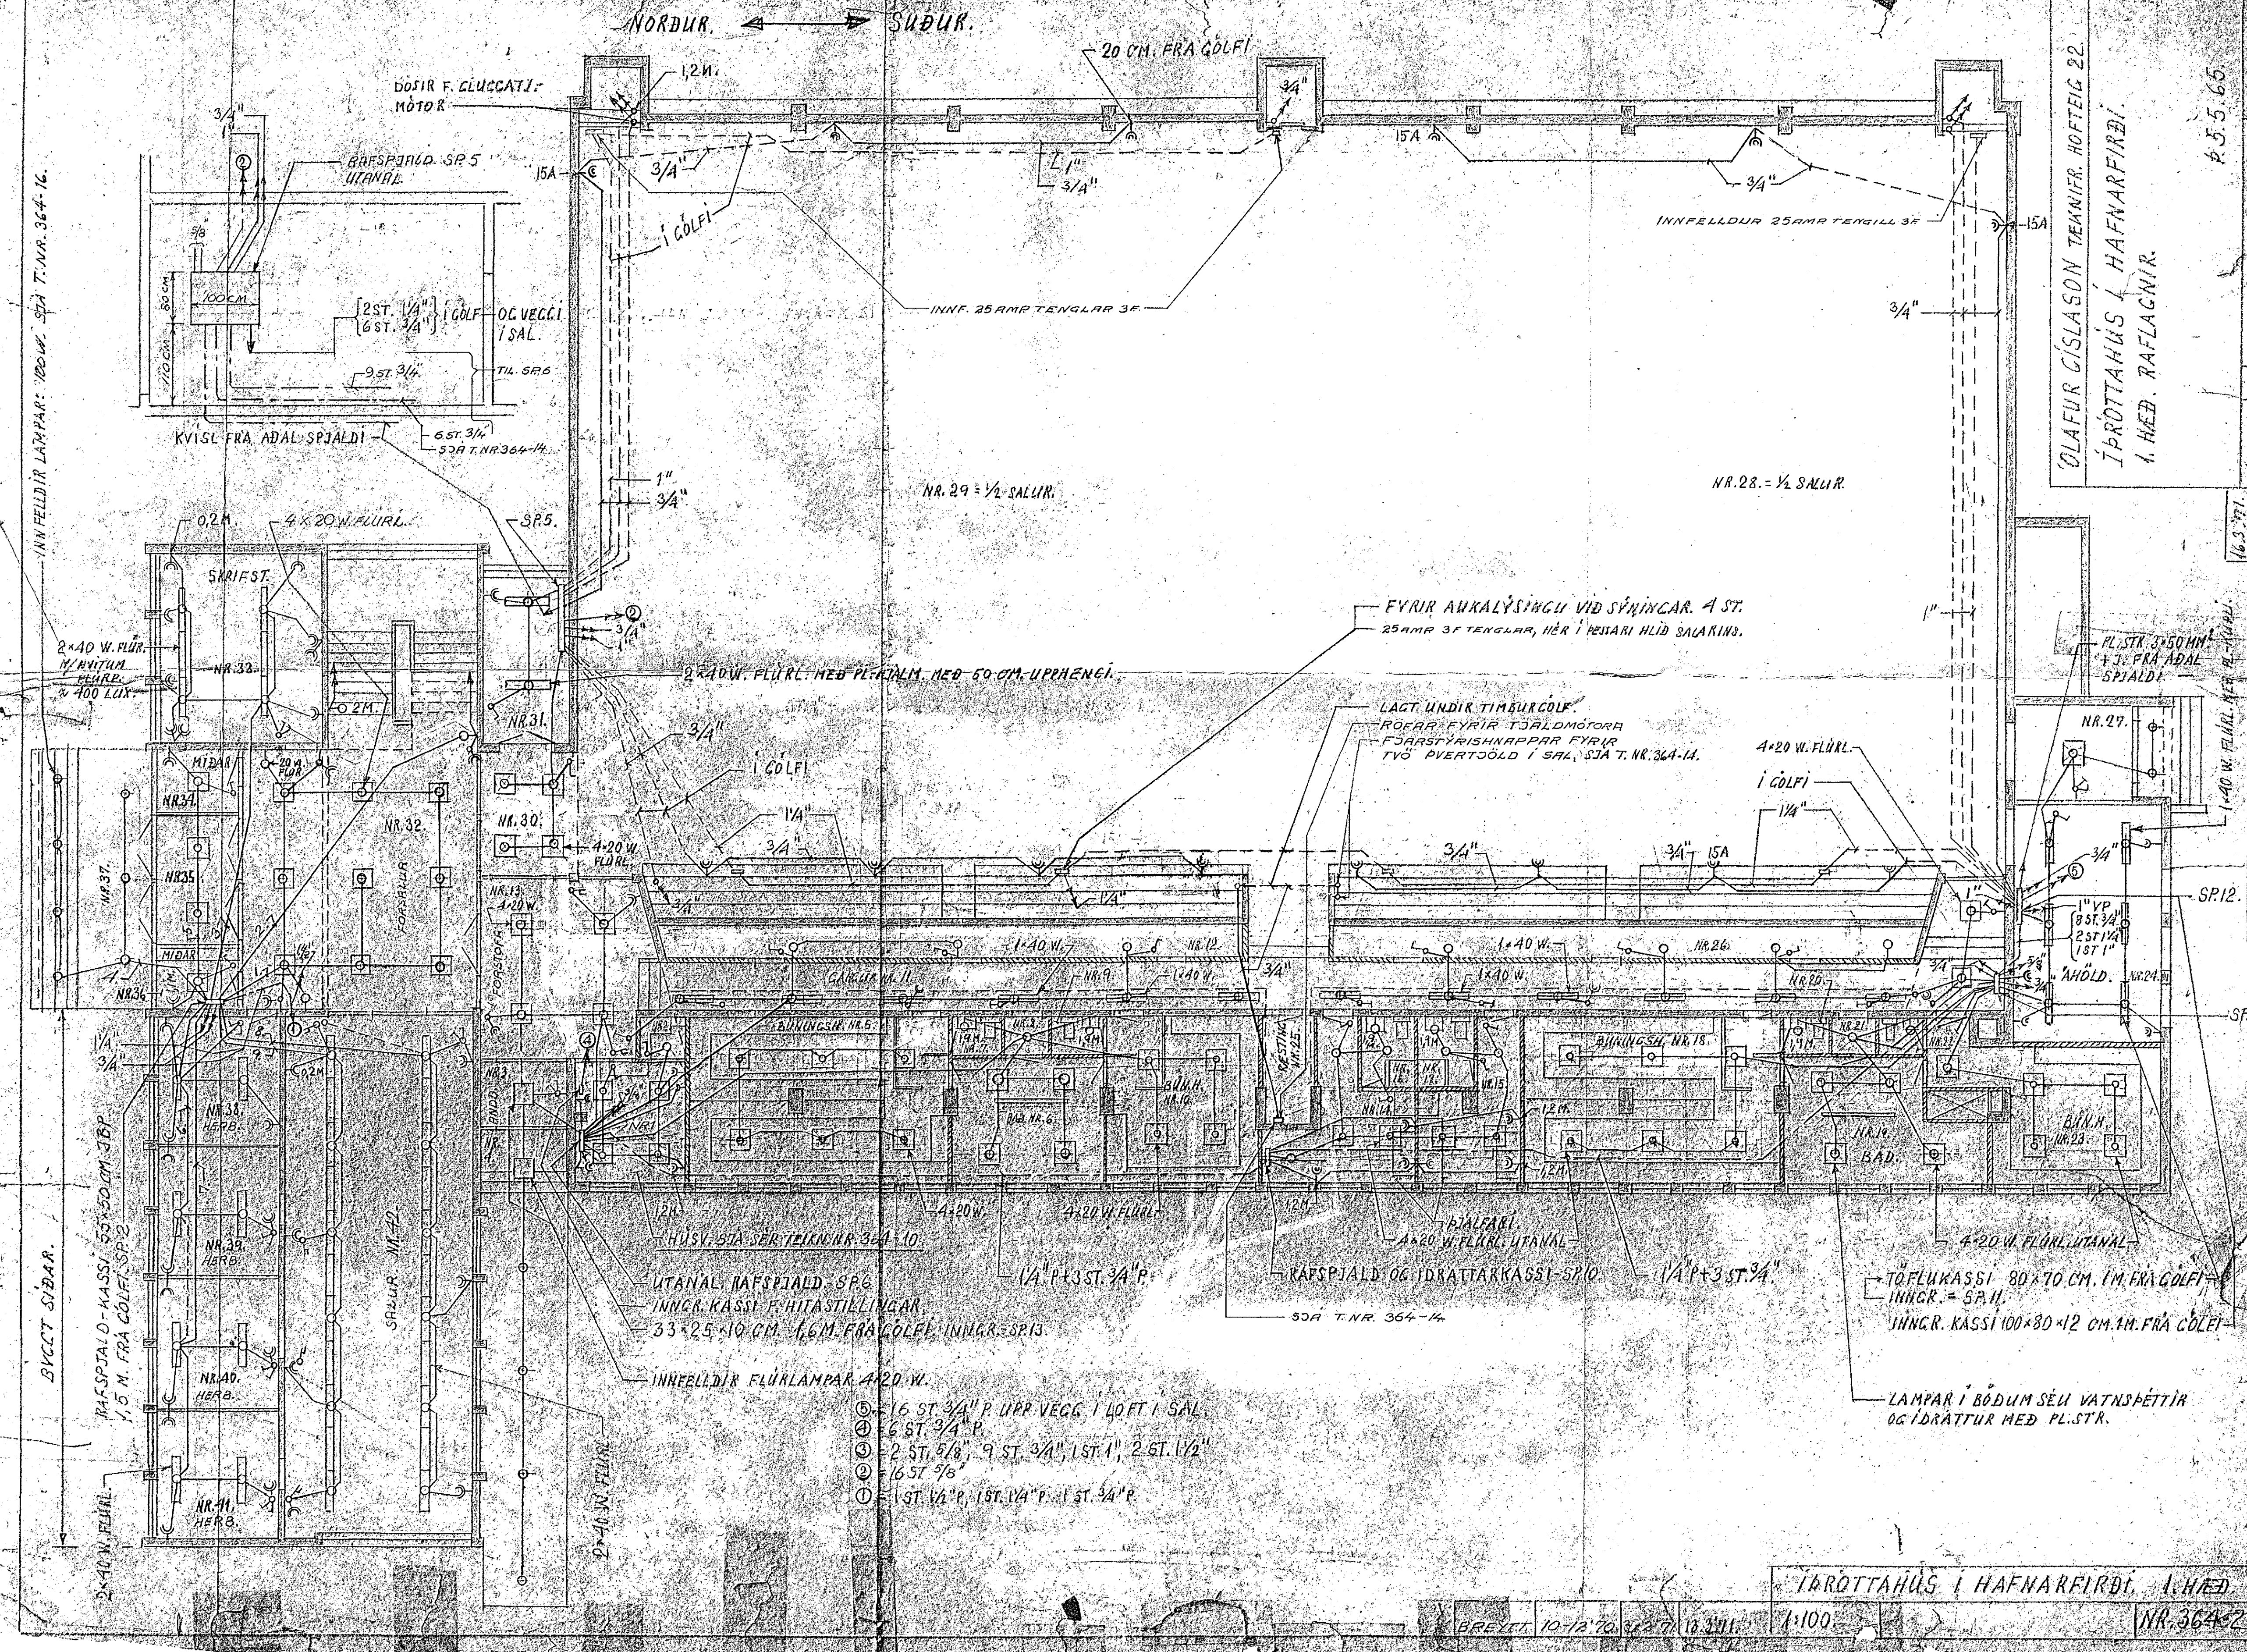

INNFEIÐIR LAMPAR: 100CM SÞÁ T. NR. 364-16.

BYCCT SYÐAR.

DÖSIR F. GLUCCATI-MÓTOR

RAFSPJALD SP. 5 UTANNA.

2 ST. 1/4" I GÖLF OG VECCI I SAL.

9 ST. 3/4" TIL SP. 6

6 ST. 3/4" SÞÁ T. NR. 364-14

4x20 W. FLURL.

SRIFST.

2x40 W. FLUR. M/ NYTUM FLUR. 400 LUX.

NR. 33.

NR. 34.

NR. 35.

NR. 36.

NR. 37.

NR. 38.

NR. 39.

NR. 40.

NR. 41.

NR. 42.

NR. 43.

NR. 44.

NR. 45.

NR. 46.

NR. 47.

NR. 48.

NR. 49.

NR. 50.

HÚSV. SÞÁ SÉR TEIKN NR. 364-10.

UTANAL RAFSPJALD SP. 6

INNGR. KASSI F. HITASTILLINGAR 33x25x10 CM. 1,6 M. FRÁ GÖLF. INNGR. = SP. 13.

INNFEIÐIR FLURLAMPAR 4x20 W.

- ① 16 ST. 3/4" P. UPP VEGG I LOFT I SAL.
- ② 6 ST. 3/4" P.
- ③ 2 ST. 5/8", 9 ST. 3/4", 1 ST. 1", 2 ST. 1/2"
- ④ 16 ST. 7/8"
- ⑤ 1 ST. 1/2" P., 1 ST. 1/4" P., 1 ST. 3/4" P.

NR. 29 = 1/2 SALUR.

NR. 28 = 1/2 SALUR.

FYRIR ANKALÝSINGU VIÐ SÝNINGAR. 4 ST. 25 AMP 3F TENGLAR, HÉR I ÞESSARI HLÍÐ SALARINS.

LAGT UNDIR TIMBURGÖLF. ROFAR FYRIR TÖLDMÓTORA FJÆRSTYRISHNAPPAR FYRIR TVÖ ÞVERTÖLD I SAL, SÞÁ T. NR. 364-14.

4x20 W. FLURL. I GÖLF. 1/4"

1x40 W. FLUR. M/ NYTUM FLUR. 400 LUX.

NR. 27.

NR. 28.

NR. 29.

NR. 30.

NR. 31.

NR. 32.

NR. 33.

NR. 34.

NR. 35.

NR. 36.

NR. 37.

NR. 38.

ÍRÓTTAÐHÚS Í HAFNAREIRÐI. I. HÆÐ.

BREYTT 10-12-70. SÞÁ T. NR. 364-17. 1:100.

NR. 364-2

Þ. J. S. 65.

1:100.

16.3.71.

21.1.70. 17.3.70. 28.3.70.

1:100.

1:100.

ÓLAFUR GÍSLASON TEIKNIR. HÖFTEIG 22.

ÍRÓTTAÐHÚS Í HAFNAREIRÐI.

I. HÆÐ. RAFLAGNIR.