
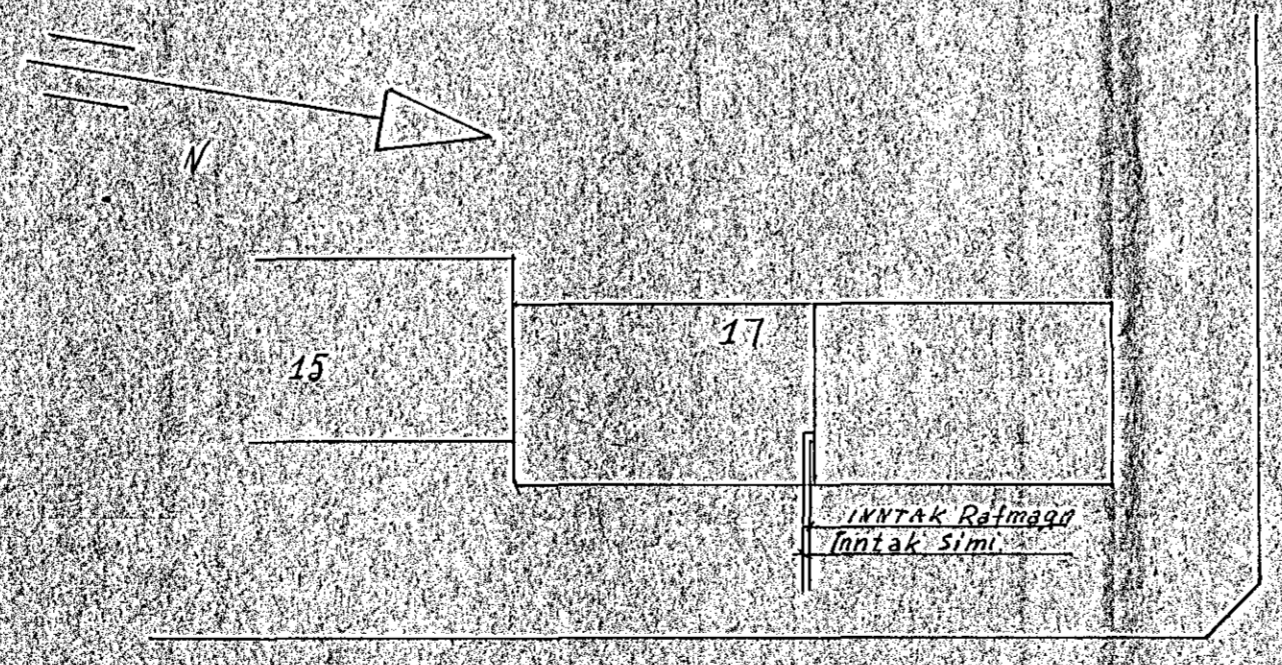


Löðlaft nr. 1033, d. 20.17
 Samþykkt þ. 25.2.1932
 f.h. RAFFVÉLU HAFNARFJARDAR
 Jóns Ólafsson
 Elfrítillögur rannsókn

Gagn gældis ekkis fyrir
 hluta Guðna Steingrimsen

Inntök samþykkt 1.12.1932
 f.h. RAFFVÉLU HAFNARFJARDAR
 Albert Magnússon

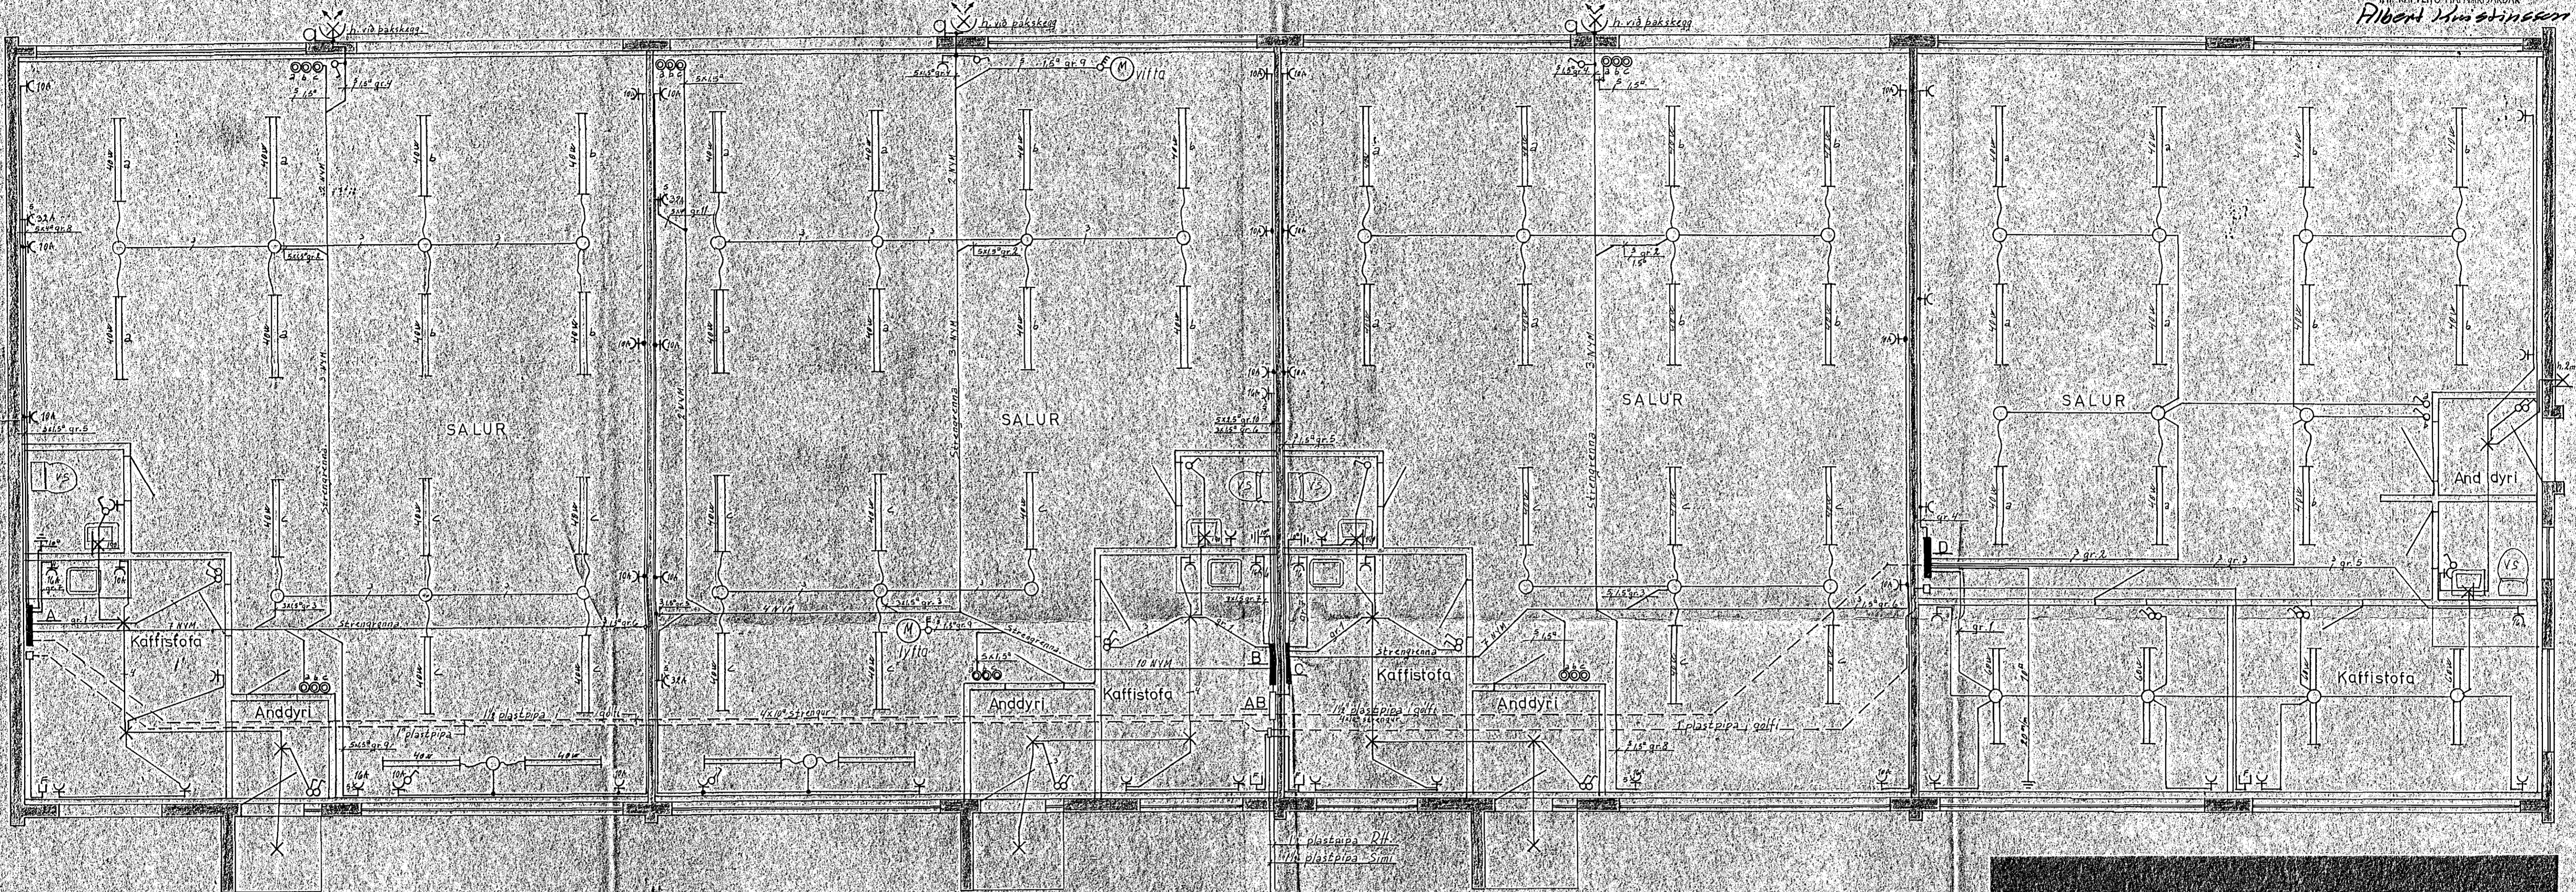

SKÚTAHRAUN
 AFSTADAR 1:500




Skútahraun 17 Hafnarf.

Rafloagn	Dags. 16.10.31
Afstöðamynd	M KV 1:50 1:500
Rannar Pálsson Blómvangi 20 Hf.	Heitið R. P.
	Bláa 1 af 2