


SMÁRAHVAMMUR

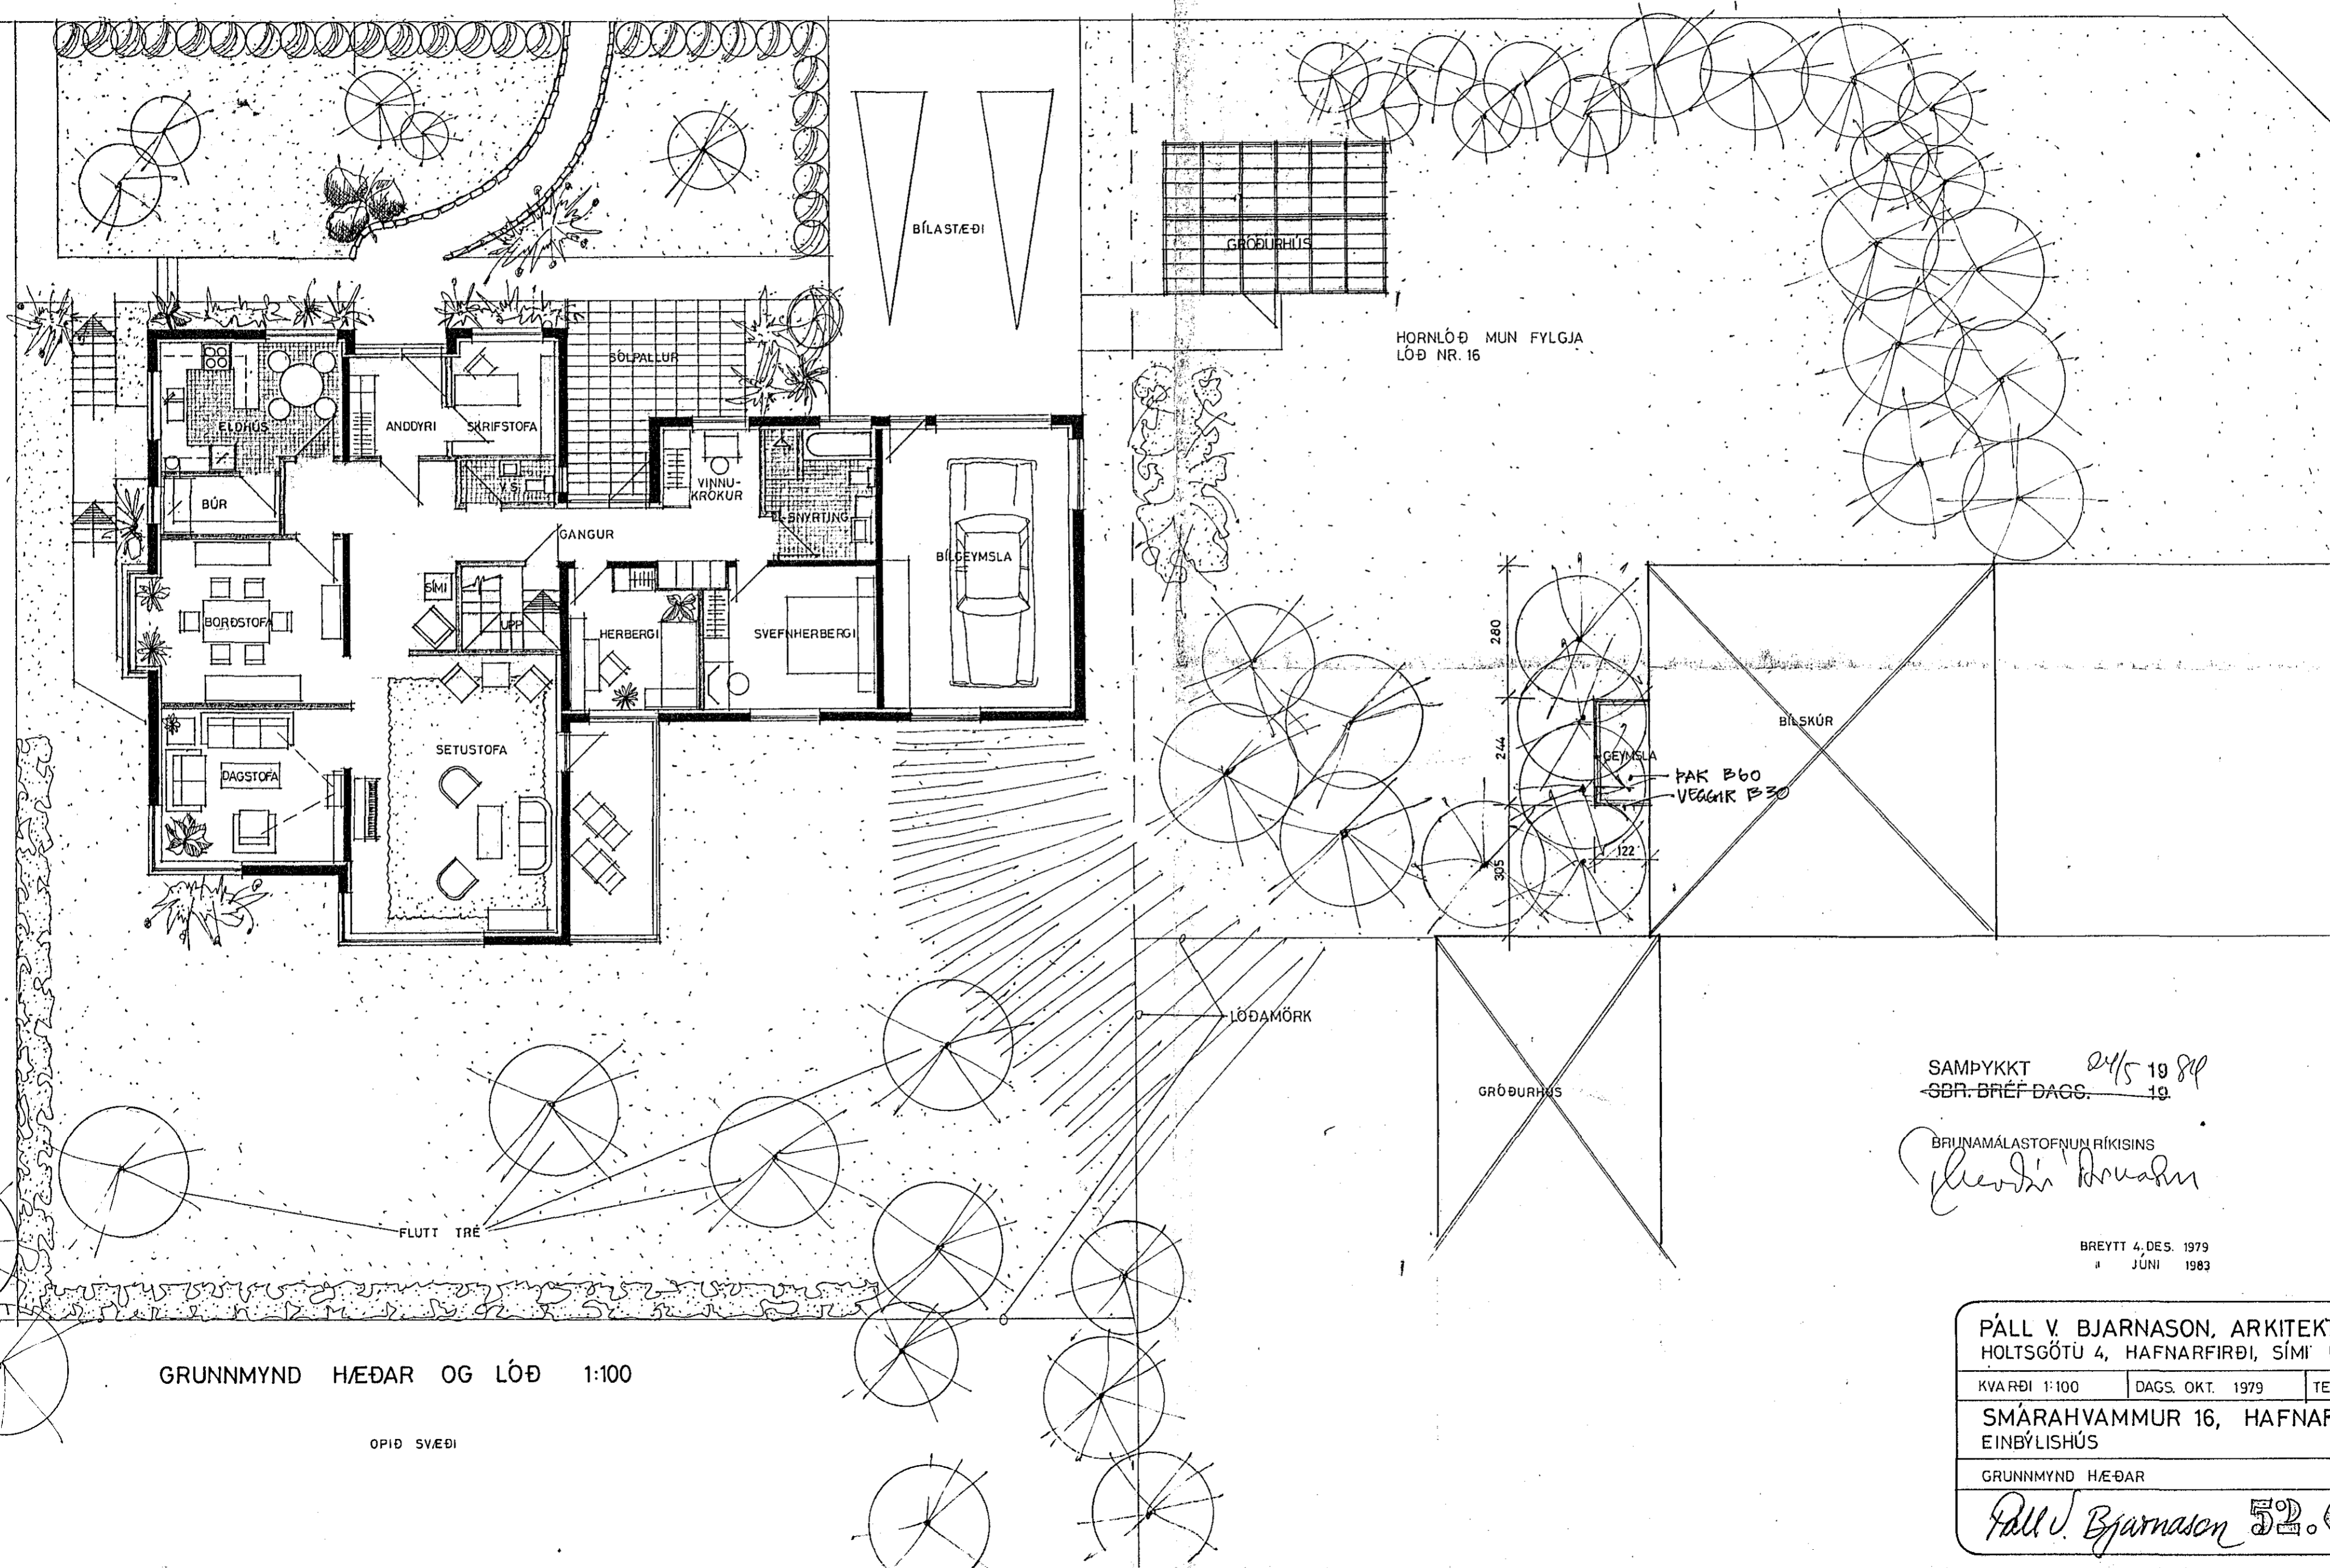

GRUNNMYND HÆÐAR OG LÓÐ 1:100

OPID SVÆÐI

SAMPYKKT 24/5 19 84
 SBR. BRÉF DAGS. 19

BRUNAMÁLASTOFNUN RÍKISINS
Gleddi Hauksson

BREYTT 4. DES. 1979
 # JÚNÍ 1983

PÁLL V. BJARNASON, ARKITEKT, FAÍ HOLTSGÖTU 4, HAFNARFIRÐI, SÍMI 5 20 47		
KVAÐI 1:100	DAGS. OKT. 1979	TEIKN. P.B.
SMÁRAHVAMMUR 16, HAFNARFIRÐI EINBÝLISHÚS		
GRUNNMYND HÆÐAR		
<i>Páll V. Bjarnason</i> 52.02A		