


Algjört rúgl: F. Sig.

Samþykkt á fundi byggingar-
nefndar þ. 28.10.2022
BYGGINGAUFLETTINGAR
Í HAFNARFÉÐI

Ástæða: Fylgja skal á þessum
byggingsáttalhvörum

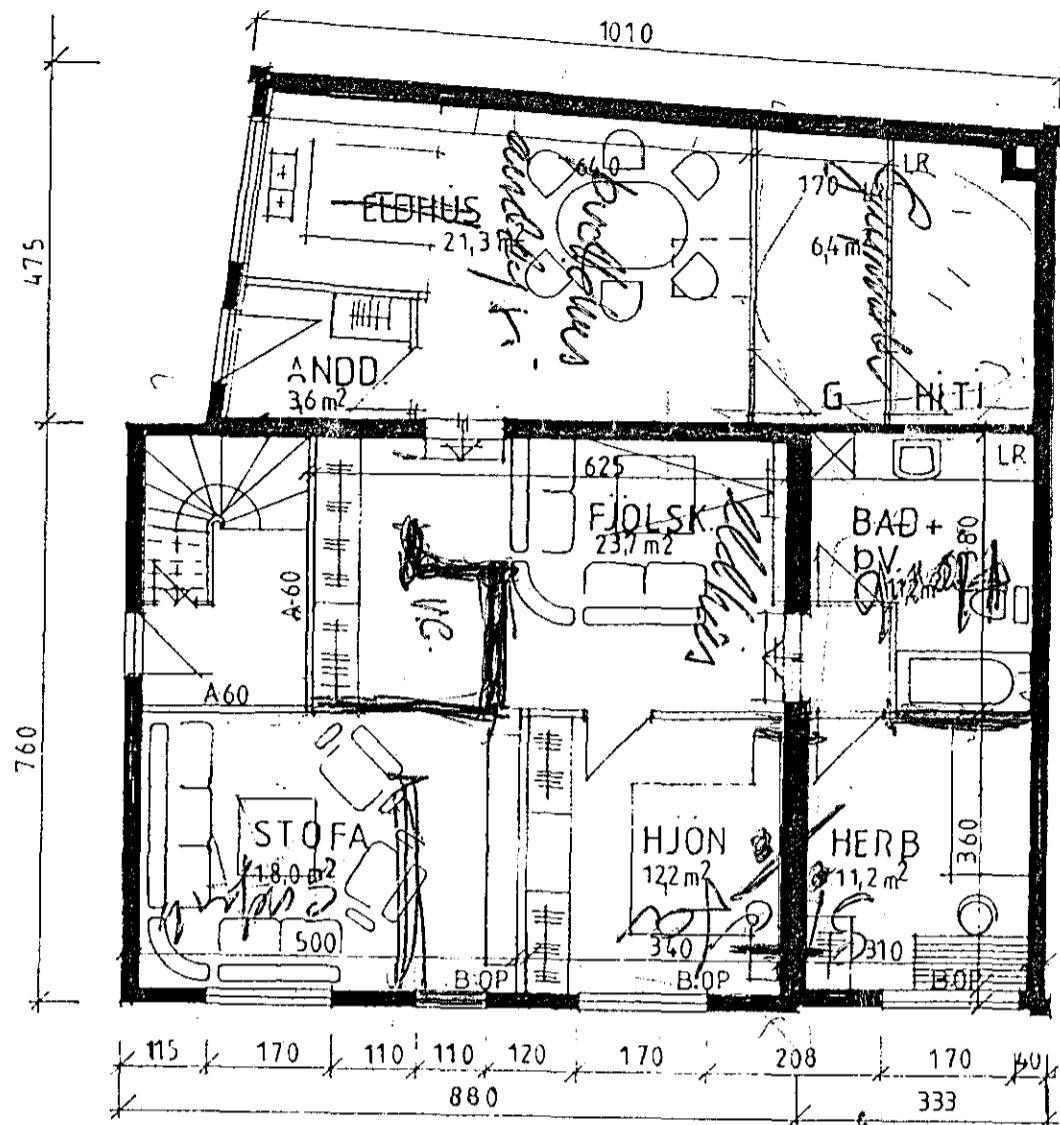

GRUNNMYND 1. HÆÐAR




AUSTUR


NORÐUR



Eigandi
Sigurður Einarsson
Berna Jóhannsdóttir

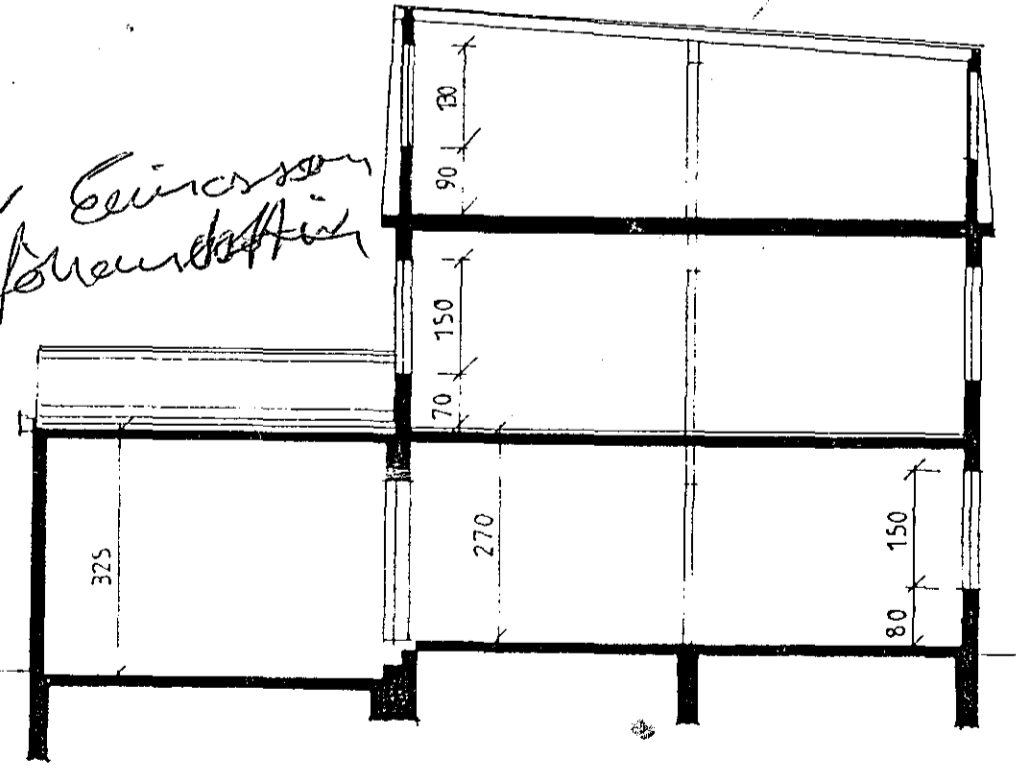

SKURÐUR

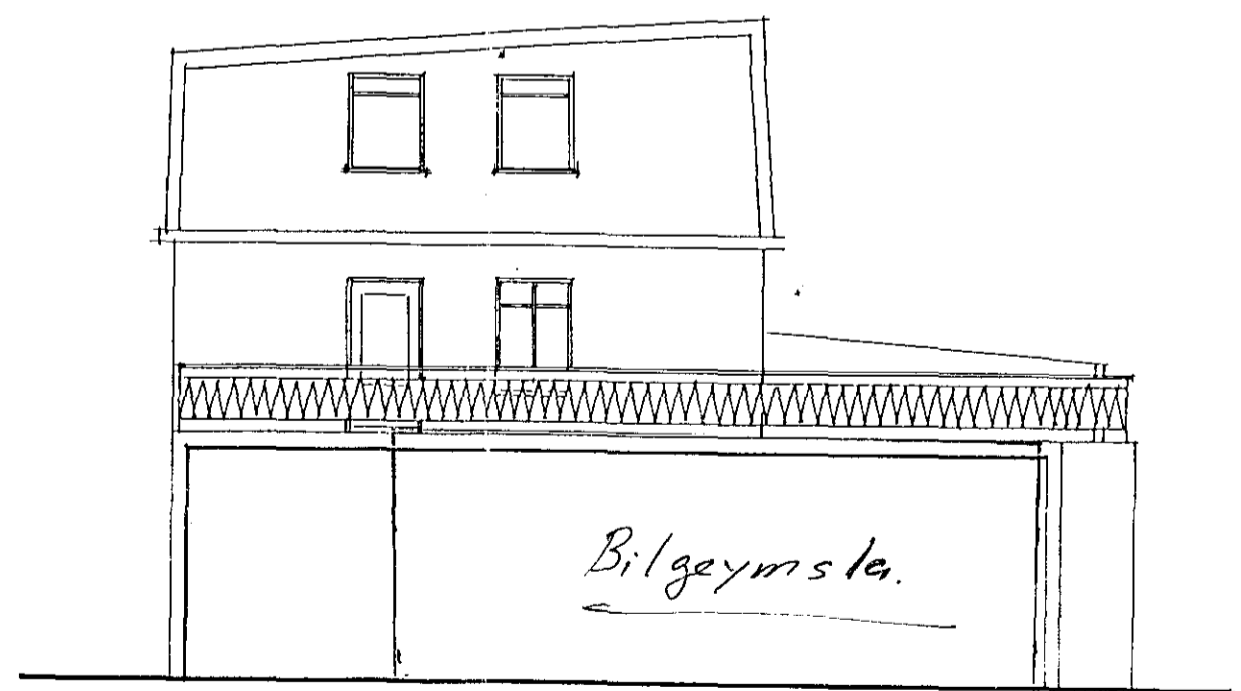

VESTUR

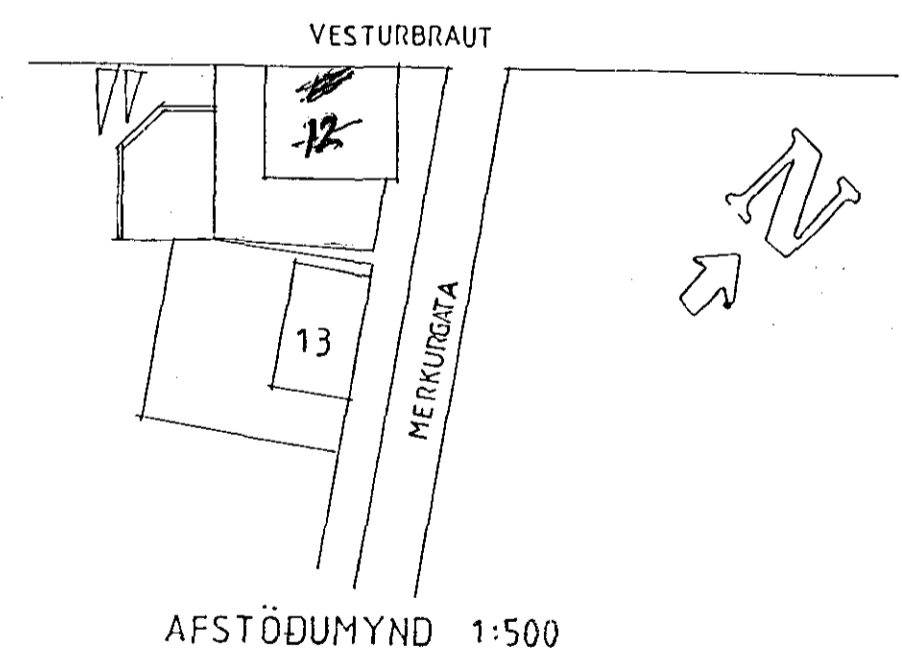

AFSTÖÐUMYND 1:500

Ást Þorbjörg

ÁGÚST ÞÓRÐARSON BYGGINGAFRÆÐINGUR
KLAPPAVEIÐI 27 III R S-77153
BL.
VESTURBRAUT 12. HAFNARFÉÐI
GRUNNMYND, SKURÐUR, ÚTLIT OG AFSTÖÐUMYND
DAGS OKT. '92 HONN I TEIKN 'A.D. YFIRF. M. 1:100 1:500