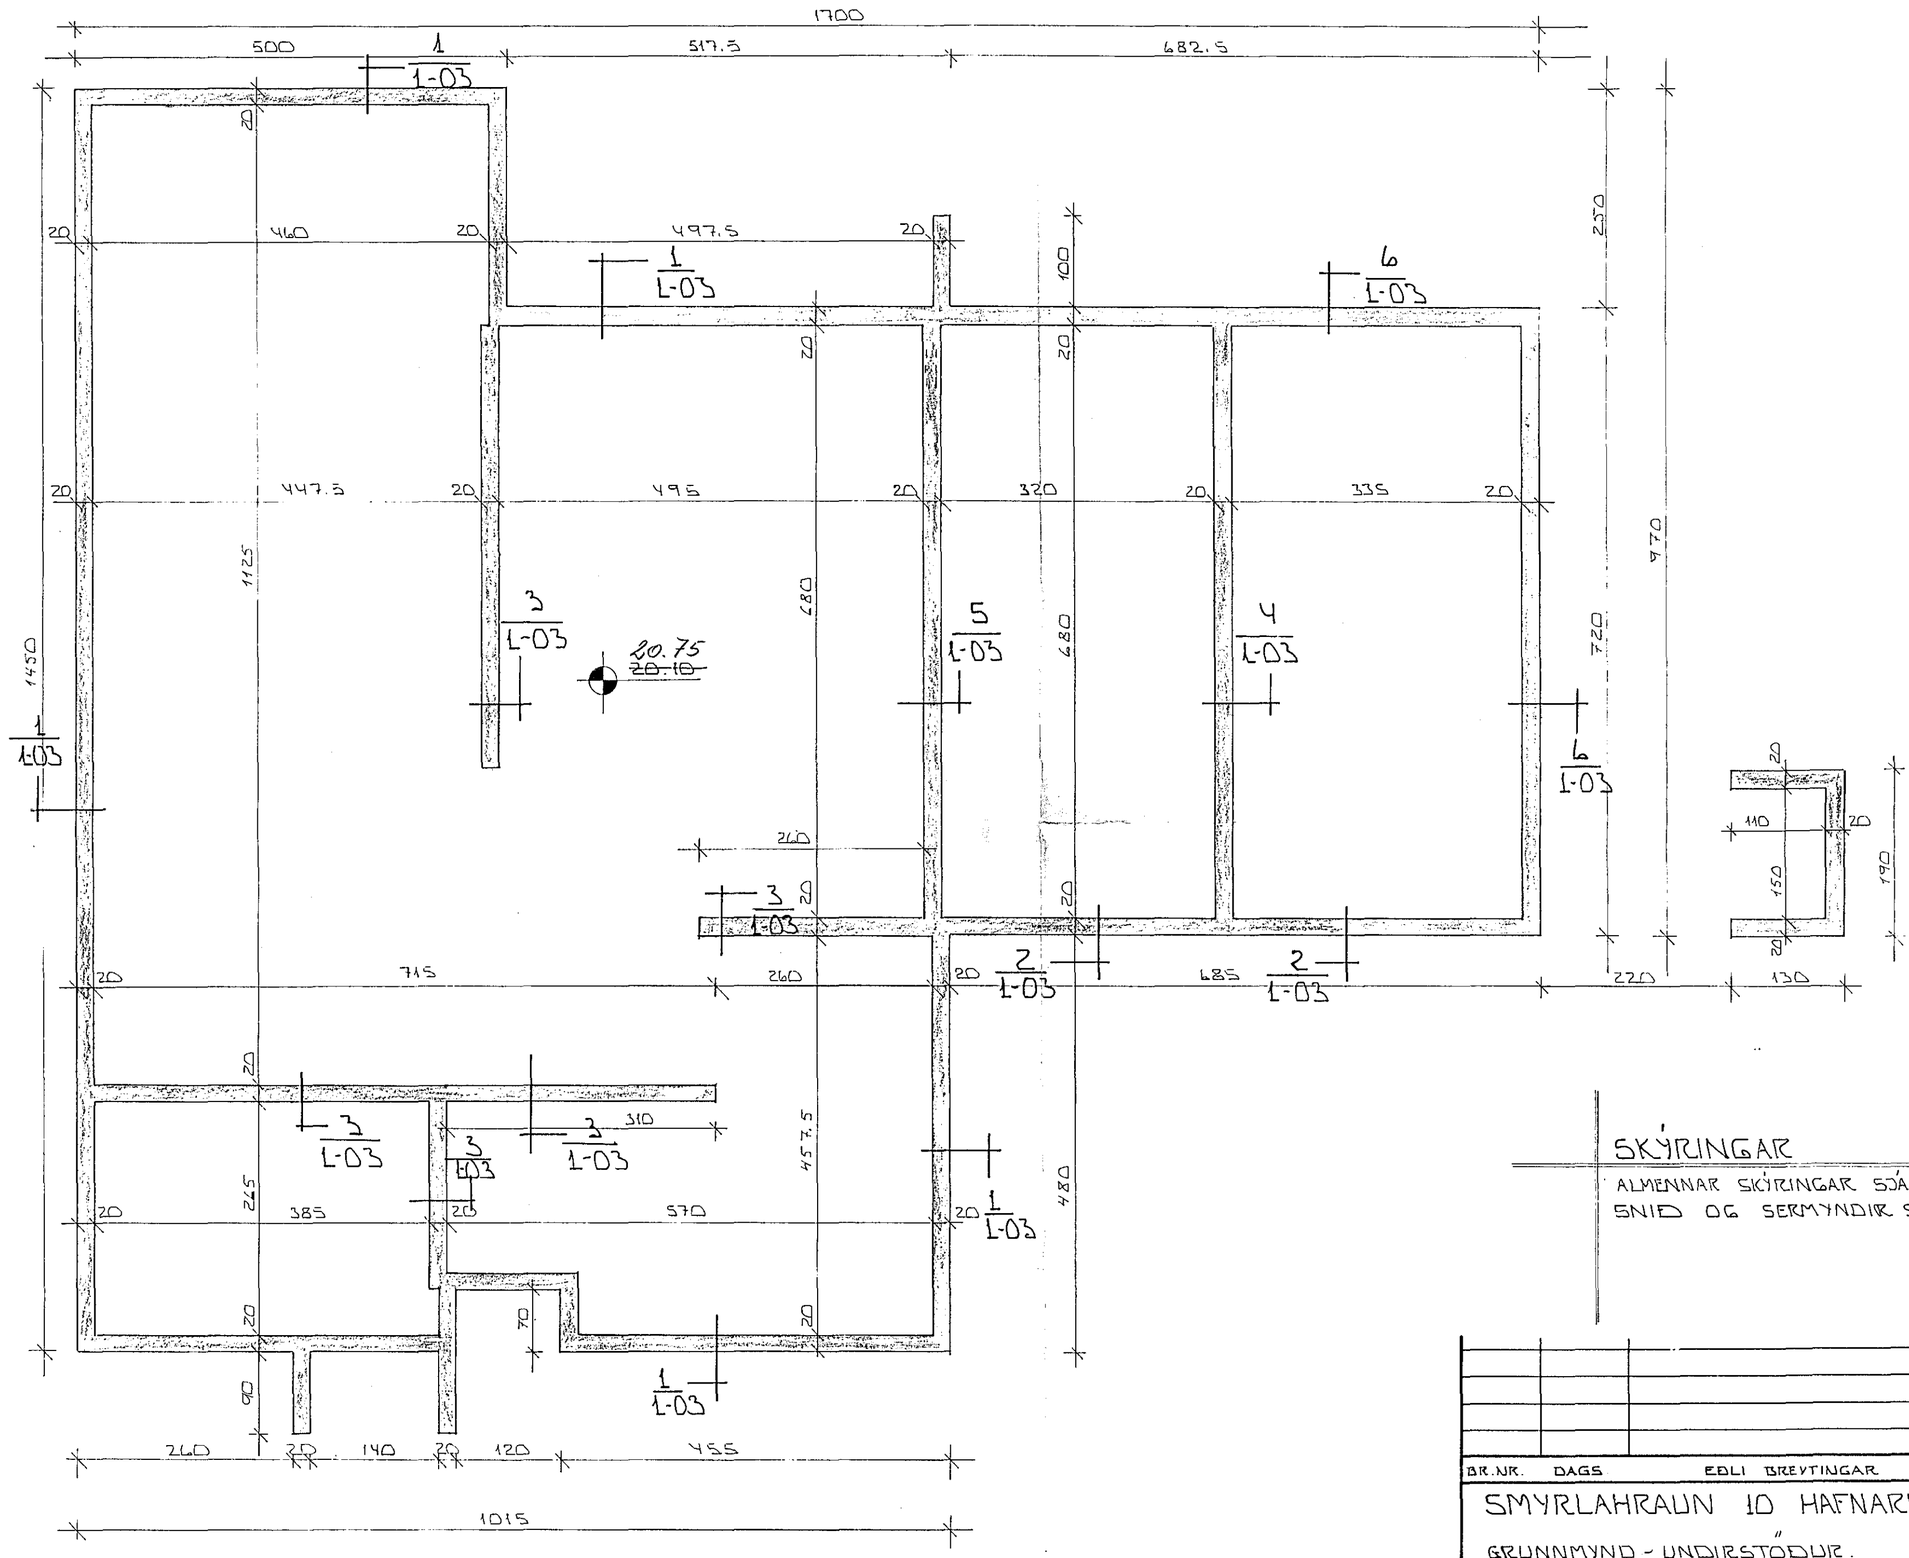

GRUNNMYND ~ 1:50

SKÝRINGAR

ALMENNAR SKÝRINGAR SJÁ BL. NR. 1-01
SNIÐ OG SERMYNDIR SJÁ BL. NR. 1-03.

BR.NR.	DAGS	EÐLI BREYTINGAR	SIGN.

SMYRLAHRAUN 10 HAFNARFIRÐI

GRUNNMYND - UNDIRSTÖÐUR.

MÆLIKV. ~ 1:50

DAGS.	15.04.'86
HANNAÐ	
TEIKNAÐ	
VERK NR.	8603
BLAÐ NR.	1-02

SIGURÐUR ÞORLEIFSSON TÆKNIFRÆÐINGUR F.Í.T.F.Í.
STRANDGÖTU 11 HAFNARFIRÐI SÍMI 54751