




ÞAKSTAL NEGLT Í HVERJA HANDBU A UTBEIÐUM
 EN SIDAN Í AÐRA HVERJA HANDBU 1/2 80-80 cm.
 ÞAKPAPPI
 ÞOÐDAKLÆDNING 1x4" NEGLD MED 3STK
 3" GALV Í HVERJA SPERRU.
 VINDPAPPI NIÐUR Á NEGL,
 7" STEIN-EDA GLEPULL
 ÞOLPLAST 0,2mm.
 16mm VATUSPOLINN
 KRÖSSVIÐUR

KRÖSSVIÐUR 4mm FRA KLÆDNINGU.
 LÖTTRESTING OFANVIÐ FINNINGUN 7"
 VINKLAR 90x90x90x2 mm.
 12 mm BOLTÍ SKINNA 40x90x4 mm
 12 mm HURDBOLT 1:150 mm
 ÞETTIBORÐT Í.D. VEOPREN
 KRÖSSVIÐUR SKRUFABUR VIÐ ELDRÍ STEYPU
 1/2 15cm.
 1x3"
 1x7"
 1/2x2"
 LÖTTAUF FRESHT 1cm

LASKA MA SPERRUR YFIR STÓL (VINLAGÐAR UM 45cm) NEGLDAR MED 2x4 STK 4" GALV.
 2x4"

1/2" GIRDÍ NEGLT MED 2x3" GALV.

12mm MUGIBOLI 1/2 60 L/50 SKINNA 40x90x4. HÁR SEM ERKI EK STEYPT PLATA KEMUR TÓLSTYKKI TUÐFALLI
 OG BOLTIST NIÐUR MED FRANSKUM SKRUFUM 12mm SKINNUP 40x90x4.
 Í HVERJA SPERRU.

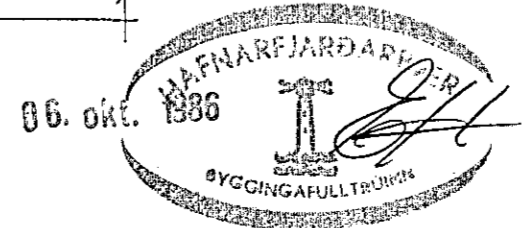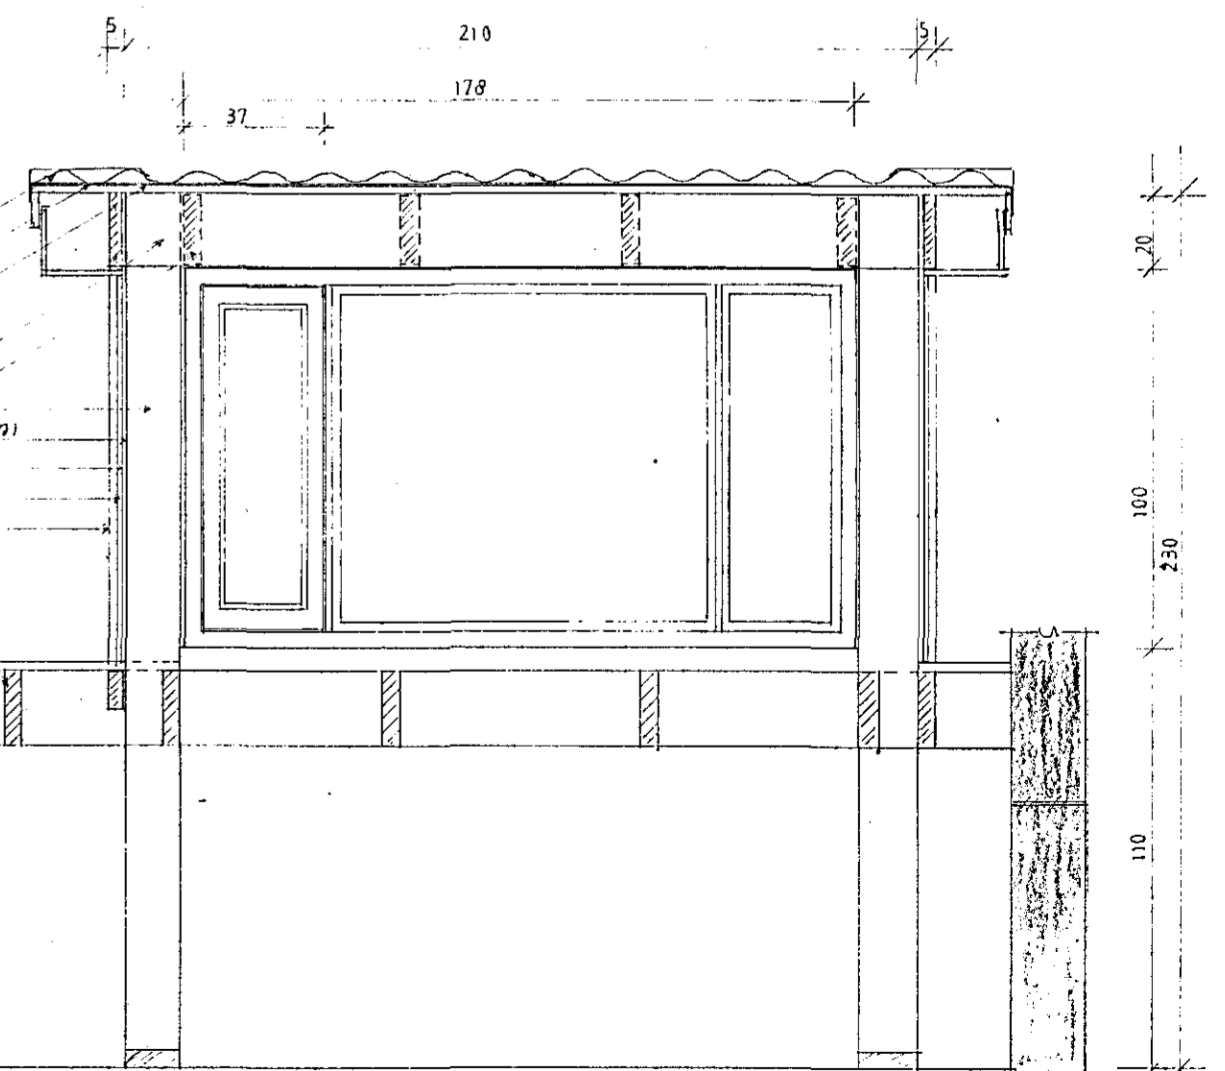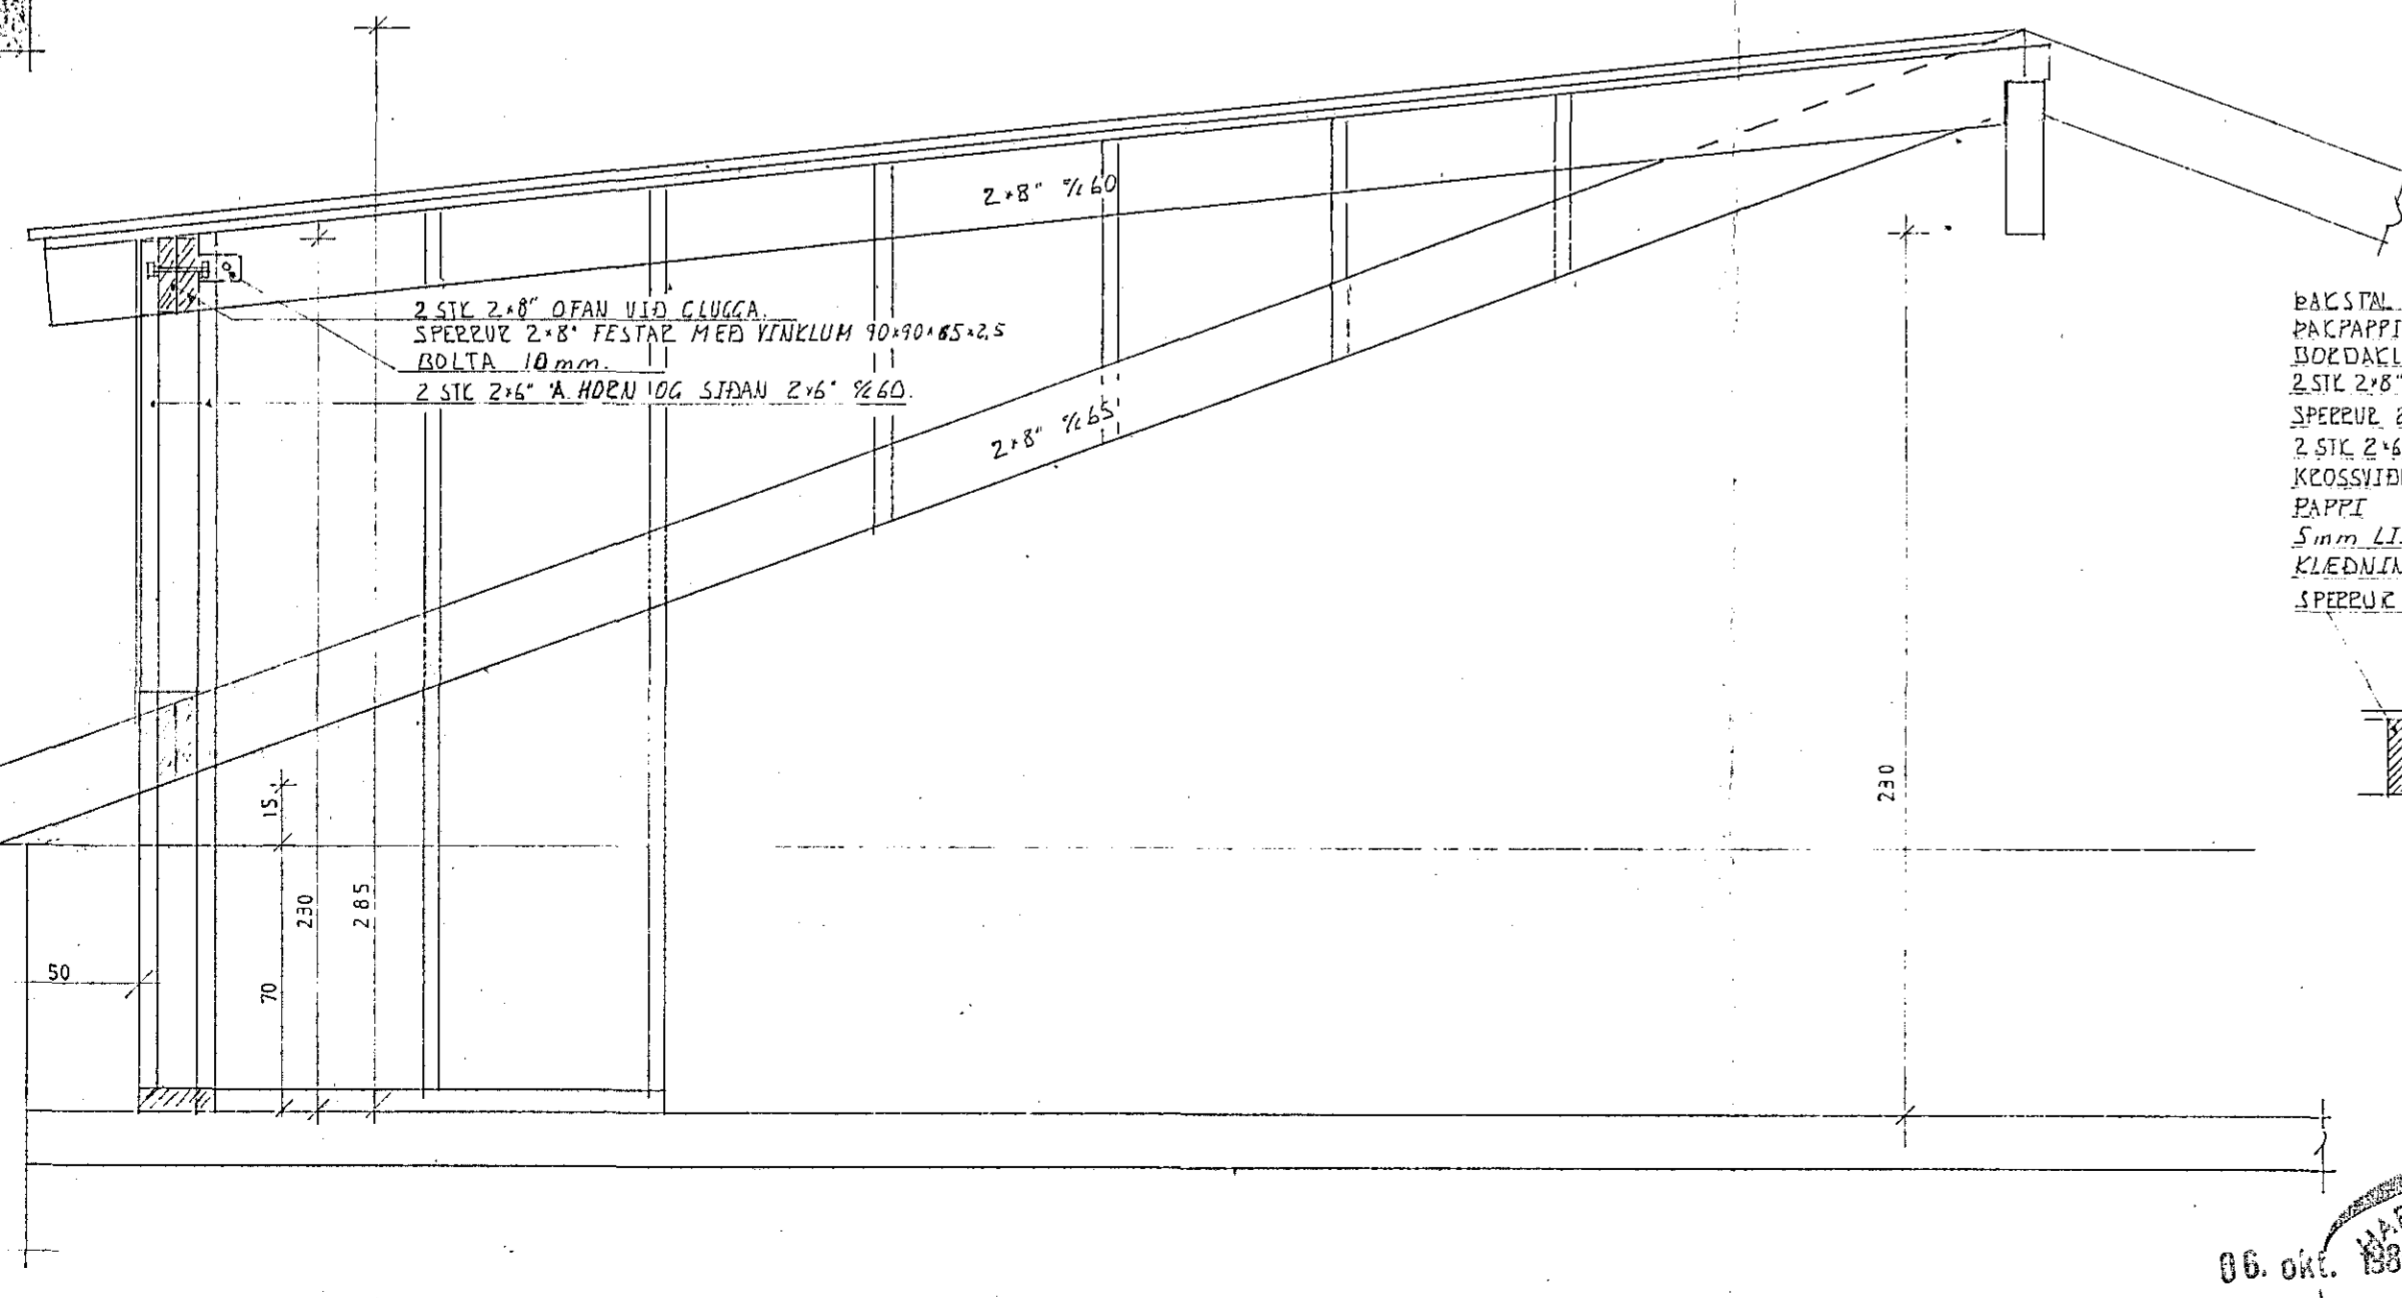

SMYRLAURAUN 27-41	
M. 1:20	BREYTING Á ÞAKI SPERRUR. BREYTT Í SEPT '86 SH
NR. 3	
DAGS JÚNÍ '86	
STEINGRÍMUR HAUSSON FÖGRUBREKKU 40 MFL	