



SNIÐ B-B 1:20

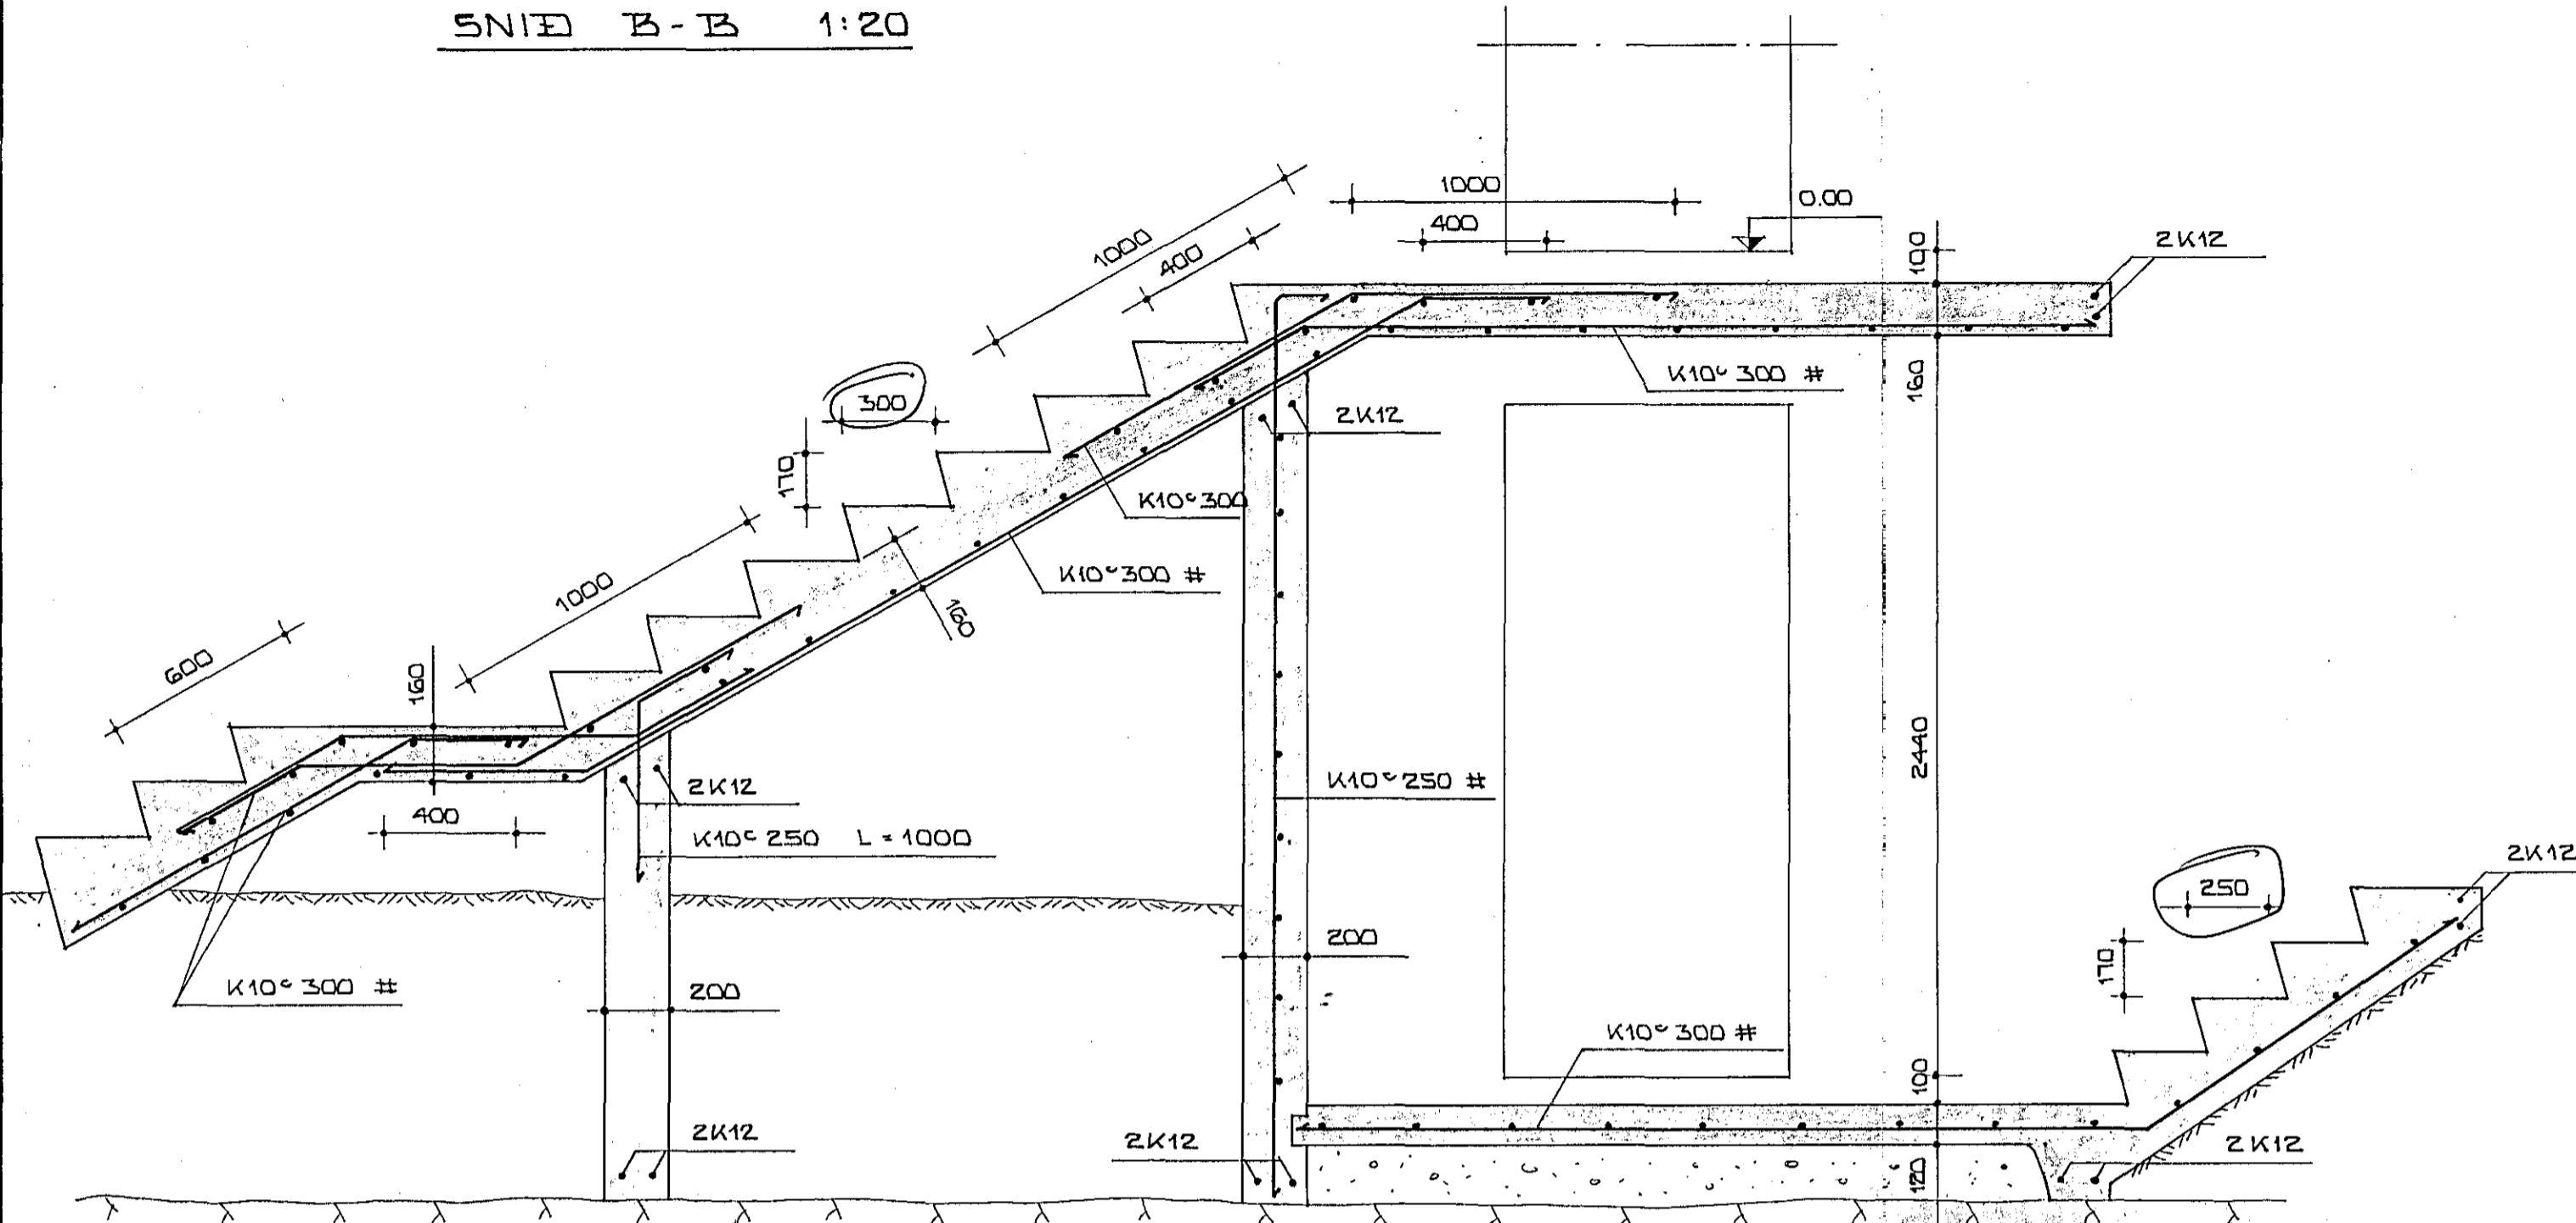

SNIÐ C-C 1:20

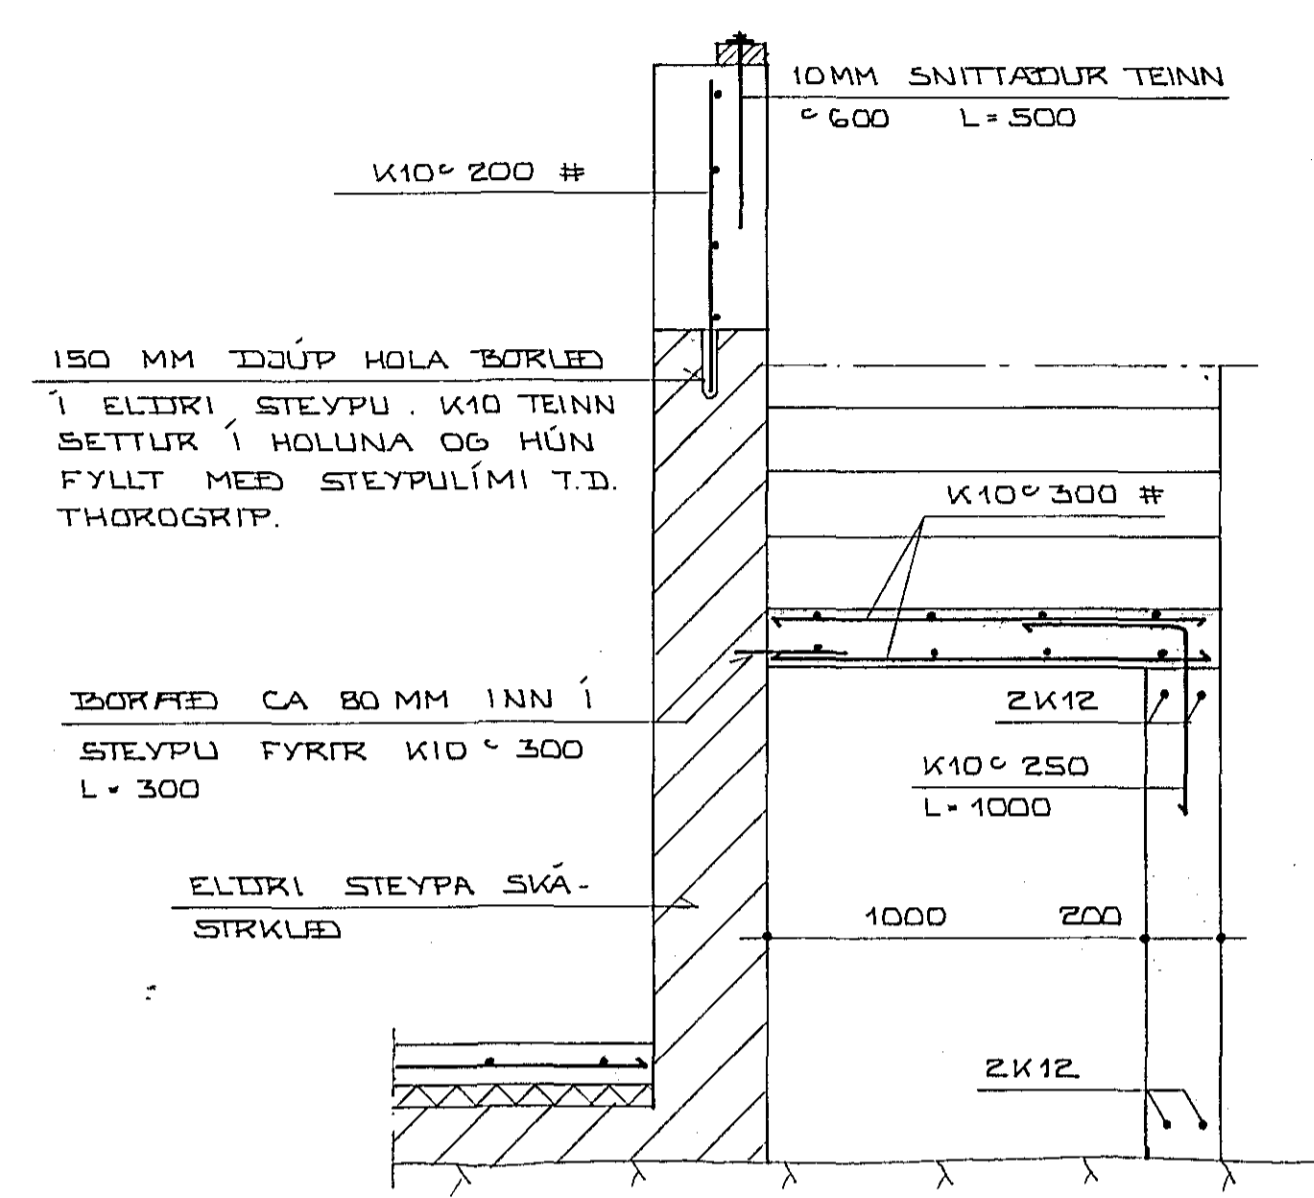


150 MM DJÚP HOLA BÓRÐ  
Í ELÐRI STEYPU. K10 TEINN  
SETTUR Í HOLUNA OG HÚN  
FYLIT MEÐ STEYPULÍMI T.D.  
THOROGRIP.

BÓRÐ CA 80 MM INN Í  
STEYPU FYRIR K10 300  
L = 300

ELÐRI STEYPA SVÁ-  
STRKLÆÐ

SNIÐ D-D 1:20

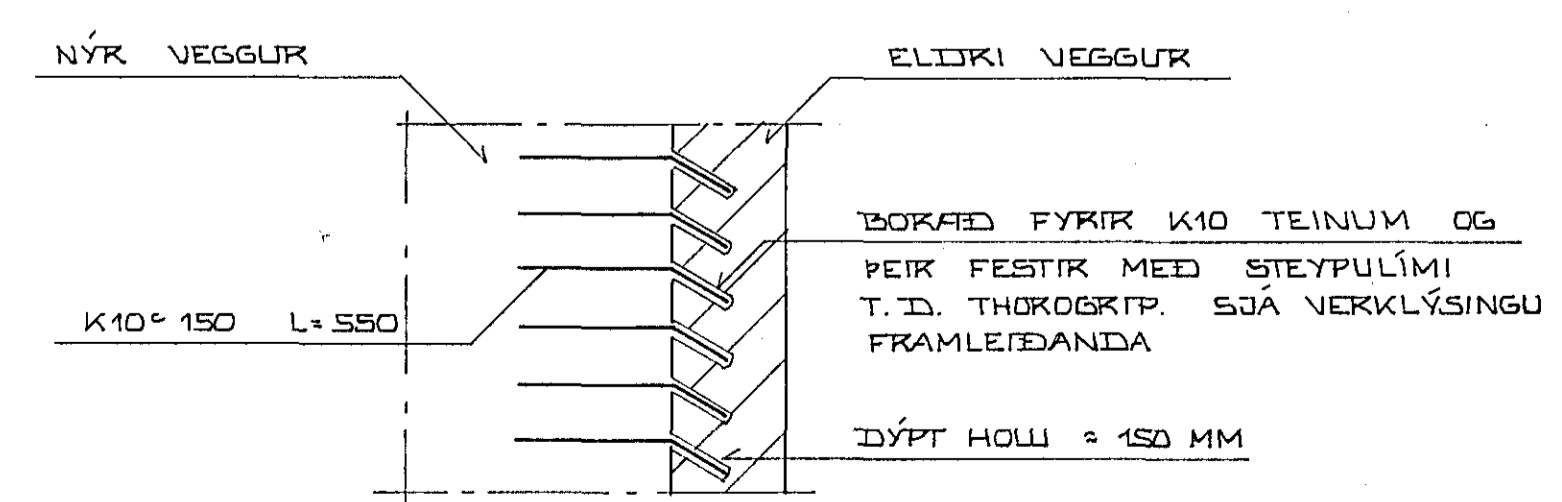

27. apríl 1987

HAFNARFJARDARBER  
BYGGINGAFULLTRÚ

KRISTINN MAK ÞORSTEINSSON AUSTURBERG 34 S. 78417		SMYRLAHRUN 9 HAFNARFIREI	DAGS APRIL '87
MKV. 1:20	HANNAÐ K.M.P. TEIKN. K.M.P. YFIRF. SAMB. <i>Kristinn Ma</i>	STEYPUVIRKI UNDIRSTÖÐUK-TRÖPPUR	BL. NR.