


Húsveita nr. 2249 Teikning nr. 1428
 Samþykkt þ. 9/10 1973
 f.h. RAFVEITU HAFNARJARDAR
Jens Evertsson
 Eftirlitsmaður rannagna

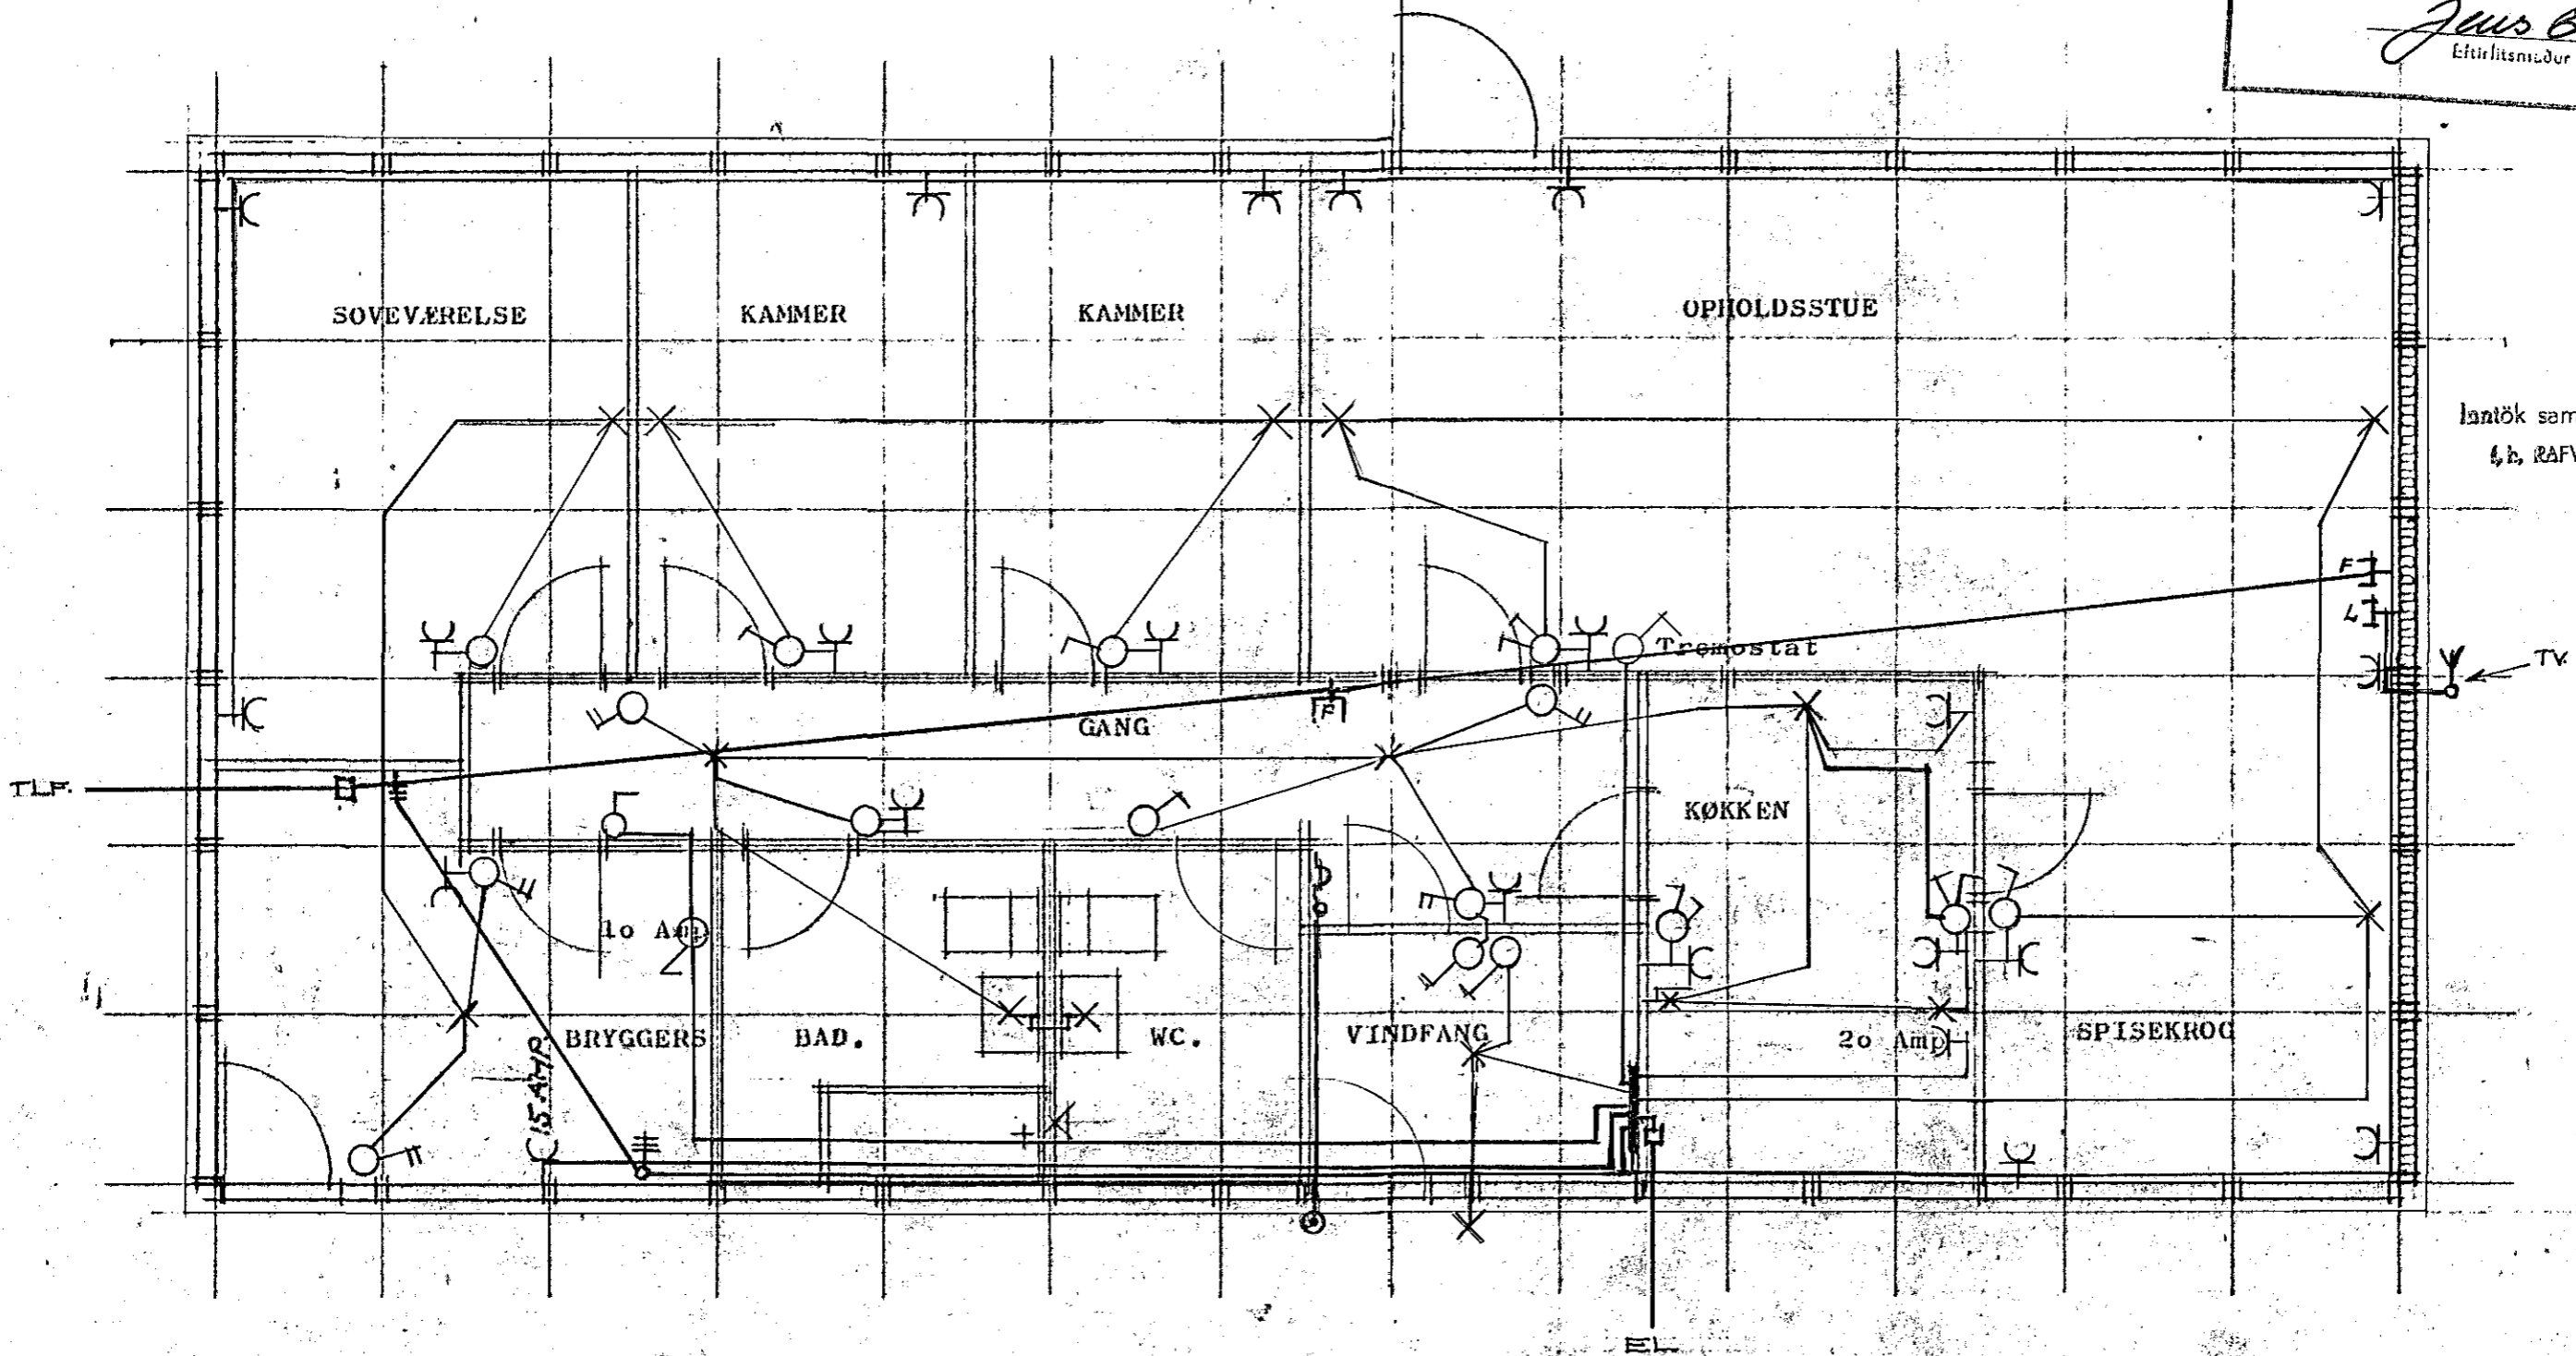

lantök samþykkt 23.11.0. 1973
 f.h. RAFVEITU HAFNARJARDAR
 Verkstjóri P.K.

Stikkantakæer anbringes 20 cm over guly -
 Installationen udføres af plastkabler eller plastrør, samt Siemens material
 Forsyningsspænding er 220 VOLT . - 1 fase .

Fig. er ændret pr. 12.10.1973

TV antenne med dåse og ledning vises.
 Jord vises forbundet med vandrør og tavle
 TLF. vises med rør og dåser
 El indføring vises
 installation i køkken ændres
 afbryder til fyrrum flyttes

TYPE 124 B. applikendt - (centralvarme)

RETTET: 12.10.73 WK

CIONTA		BYGGESELSKAB A/S Gydevang 2-4 3450 Allerød. Tlf. (03) 27 35 14	SAG 5/73
BYGHERRE	ISLAND - HAFNARJORDUR		
BYGGEPLADS	Heidvangur 24		
MATR. NR.			
TEGNING AF	EL - INSTALLATION		
		TEGN. NR. 601	
		MAL 1:50	
		DATO 28.6.1973	
		SIGN. wk/	
		RETTET	