


Húsveita nr. 2254 Teikning nr. 1433
 Samþykkt þ. 9/10 1973
 f.h. RAFVEITU HAFNARFJARDAR
Jens Evertsson.
 Eftirlitsmaður rafhlagna

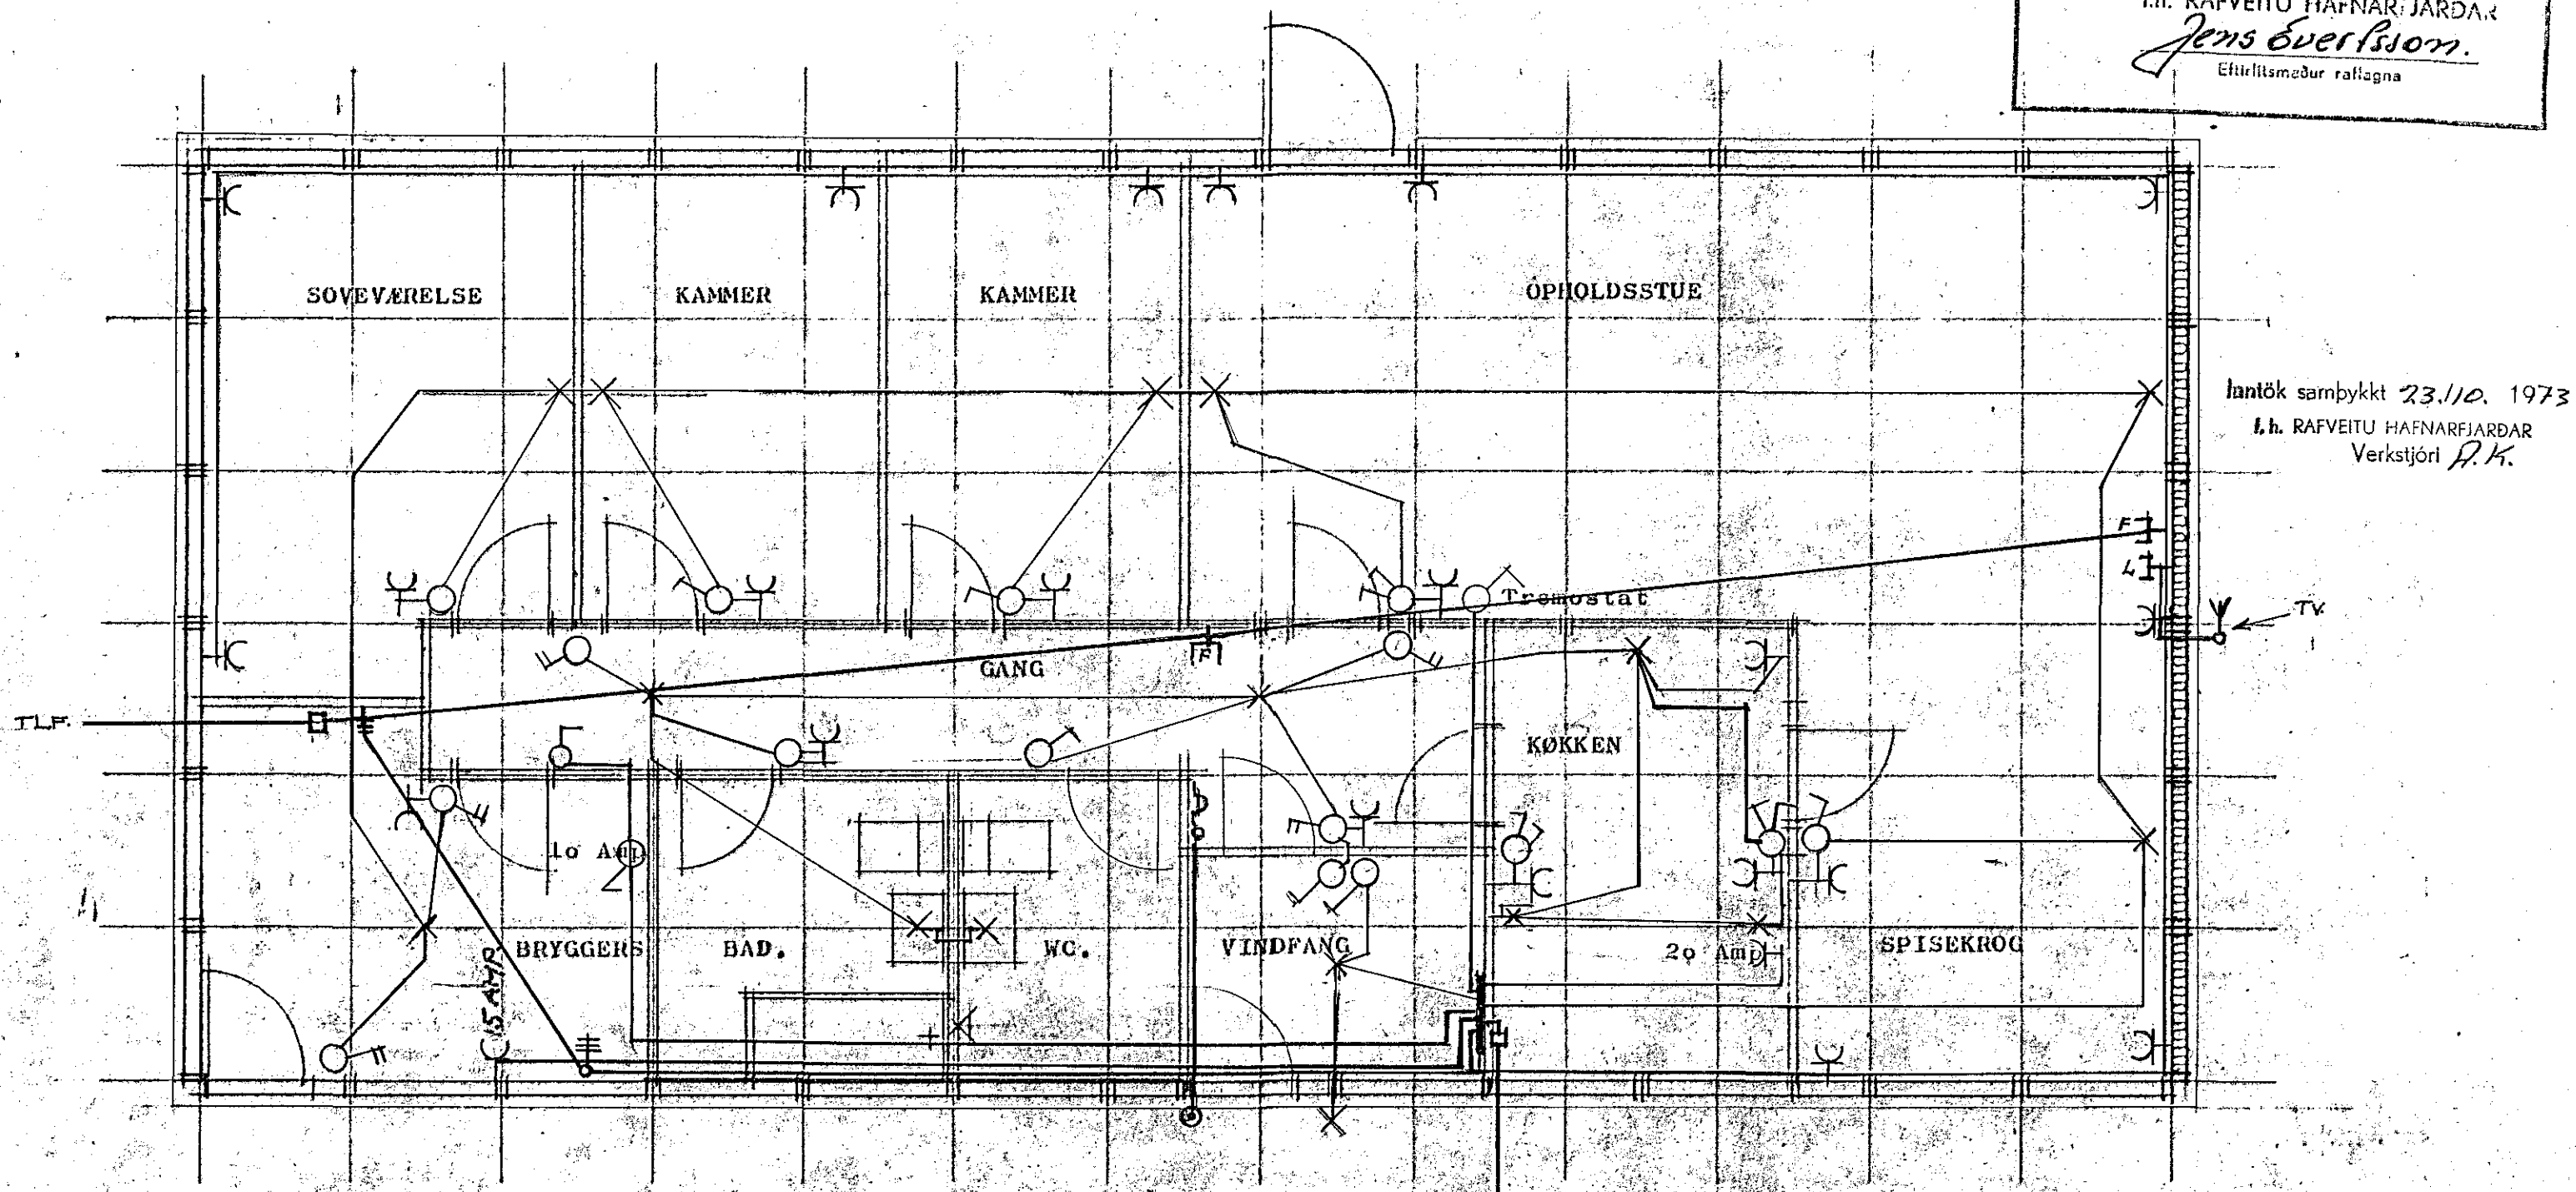

lantök samþykkt 23.10. 1973
 f.h. RAFVEITU HAFNARFJARDAR
 Verkstjóri *A.K.*

Stikkantakur anbringes 20 cm over guly -
 Installationen udføres af plastkabler eller plastrør, samt Siemens material
 Forsyningsspænding er 220 VOLT, - 1 fase.

Fig. er ændret pr. 12.10.1973

TV antenne med dase og ledning vises.
 Jord vises forbundet med vandrør og tavle
 TLF vises med rør og dase
 El indføring vises
 installation i køkken ændres
 afbryder til fyrrum flyttes

TYPE 124 B, anvendt - (centralvarme)

RETTEL: 12.10.73 WK

GJONTA BYGGESKAB A/S Gyðavang, 2-4, 3450 Allered, Tlf. (03) 27 35 14		SAG 5/73
BYGGERE	ISLAND - HAFNARFJORDUR	TEGN. NR. 6,01
BYGGEPLADS	Heidvangur 34	MÁL 1750
MATR. NR.		DATO 28.6.1973
TEGNING AF	EL - INSTALLATION	SIGN. <i>JE</i>
		RETTET: 21.10.73