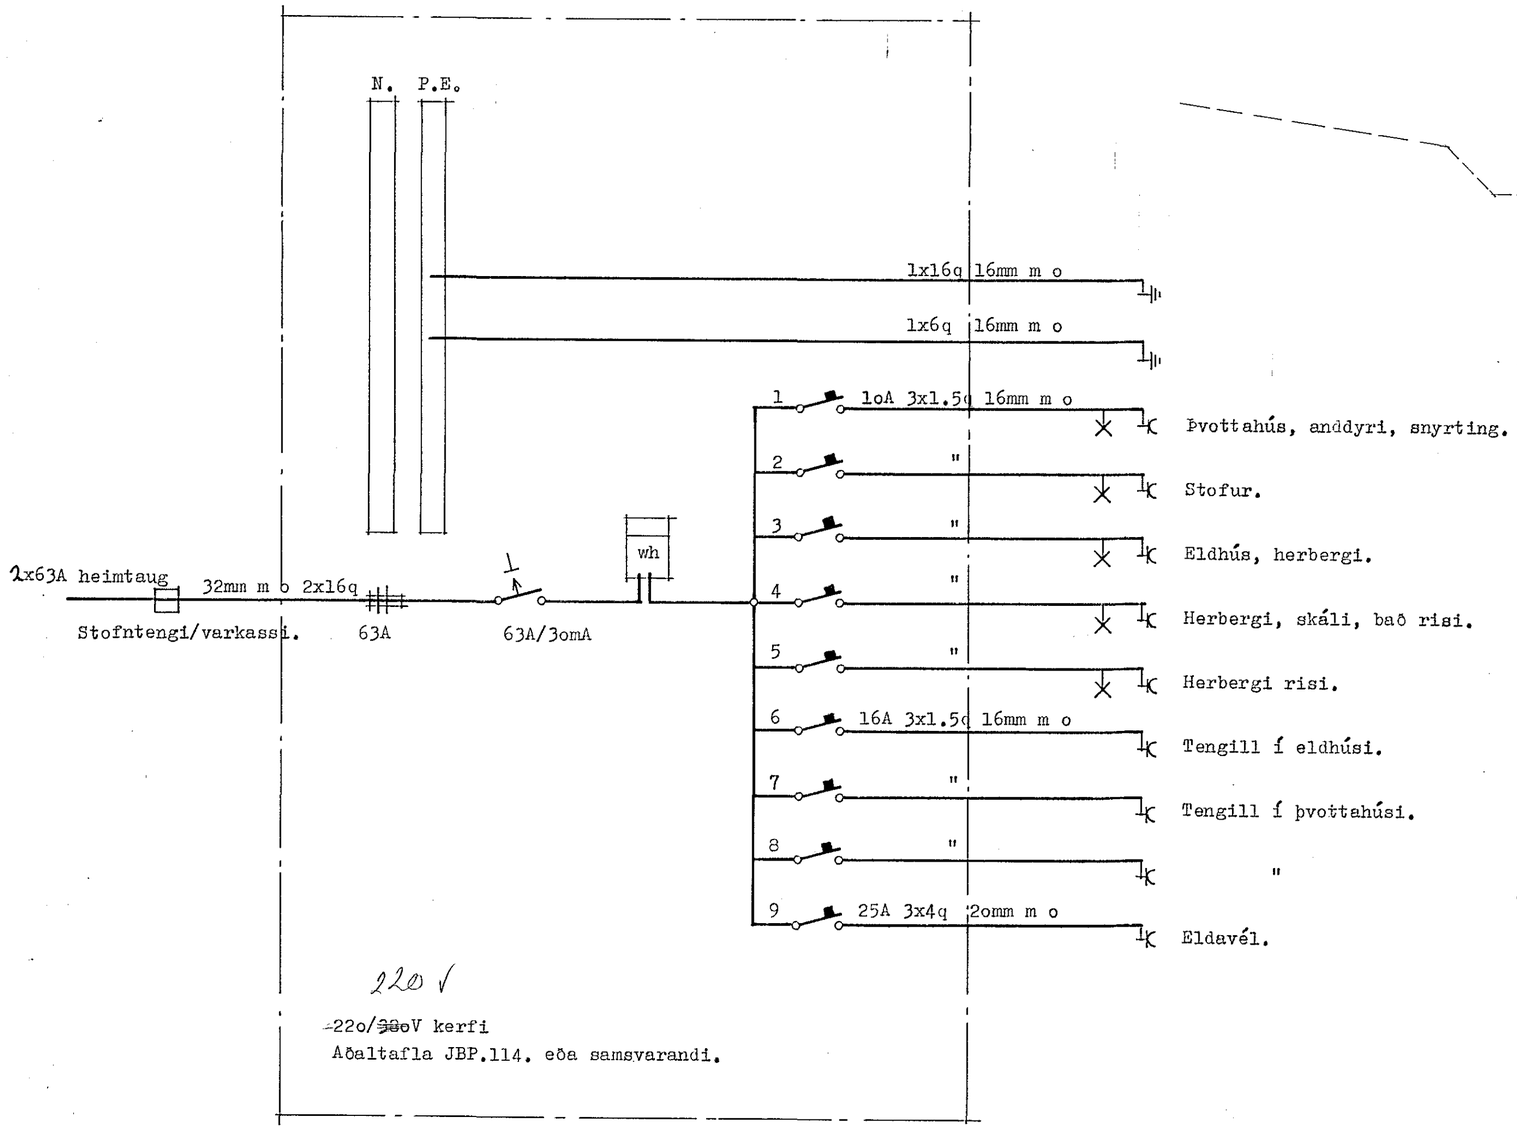

Töflutengimynd.

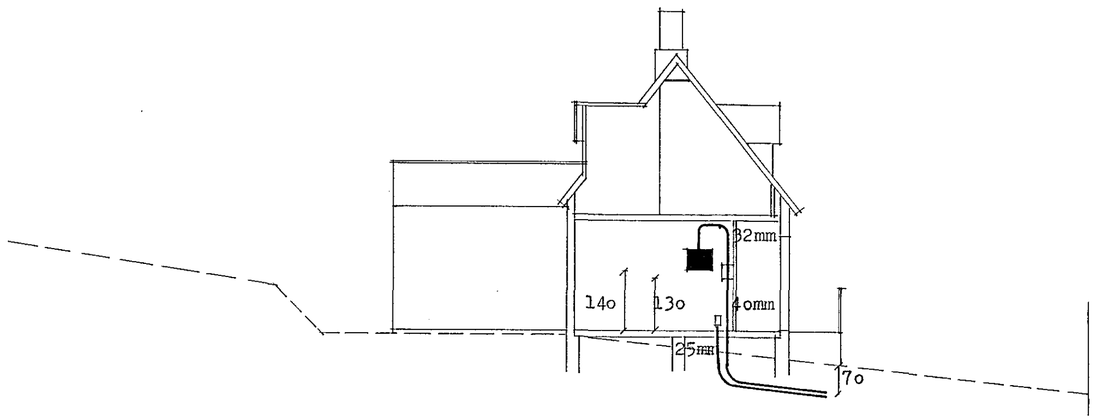

Snið:

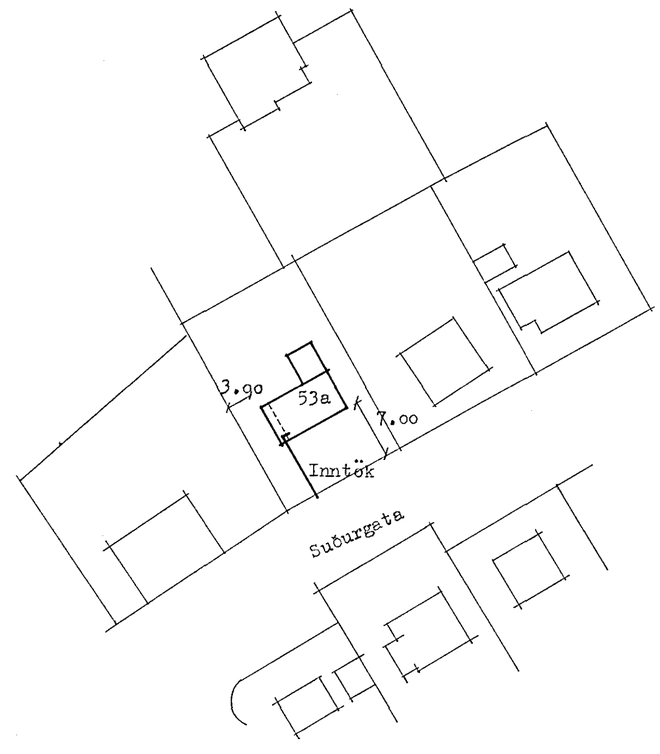

TEIKNISTOFAN RÖÐULL
ÁRMÚLA 36 - 105 REYKJAVÍK - SÍMI 27790

Suðurgata 53a Hafnarfirði

RAFLAGNIR

TEIKN.: Ásgr.	DAGS.: júní 83
REIKN.: Ásgr.	VERK: 8301g
YFIRF.: Ásgr.	BLAÐ: 4.02
MKV.: 1:100,1:500	

Ásgrímur Jónasson
Ásgr. Jónas