

SNEIÐING M 1:100

SKÝRINGAR

gefin hæðarmál skulu vera frá fullfrágengnu gólfi að miðri dós

hæð rofa sé 105 sm.

hæð tengla við rofa sé í sömu hæð og rofinn

hæð tengla í eldhúsi, búri þvottahúsi, geymslu og bílgeymslu sé 105 sm.

aðrir tenglar 20 sm. frá gólfi

tenglar í eldhúsi staðsetjast nánar samkvæmt innréttingateikningum

hæð veggljósa sé 160 sm.

málstraumur rofa og tengla sé 10 amper

piður séu  $\phi 16$  mm og vír  $3 \times 1,5$  mm<sup>2</sup>

L er loftnet hæð tengla 20 sm.

F er sími, hæð tengla 20 sm.

D er dyrasími, hæð tóla 140 sm.

NEMA ANNARS SÉ GETID A UPPDR.


allar lagnir skulu vera samkv. reglum rafmagnseftirlits rík.

nota skal mál á teikningum af húsi þegar mælt er fyrir veggjum

haft skal samráð við rafveitu varðandi heimtaug og jarðskaut áður en verkið er hafið

Húsvaite nr. 2995 Teikning nr. 2266  
Samþykkt þ. 15.5.1984  
i.h. RAFFEITU HAFNARFIJARDAR  
*JMS Björksson*  
Eftirlitsmaður rafveita

innok. samþykkt 15.5.1984  
*Alfent Þinnsteinsson*

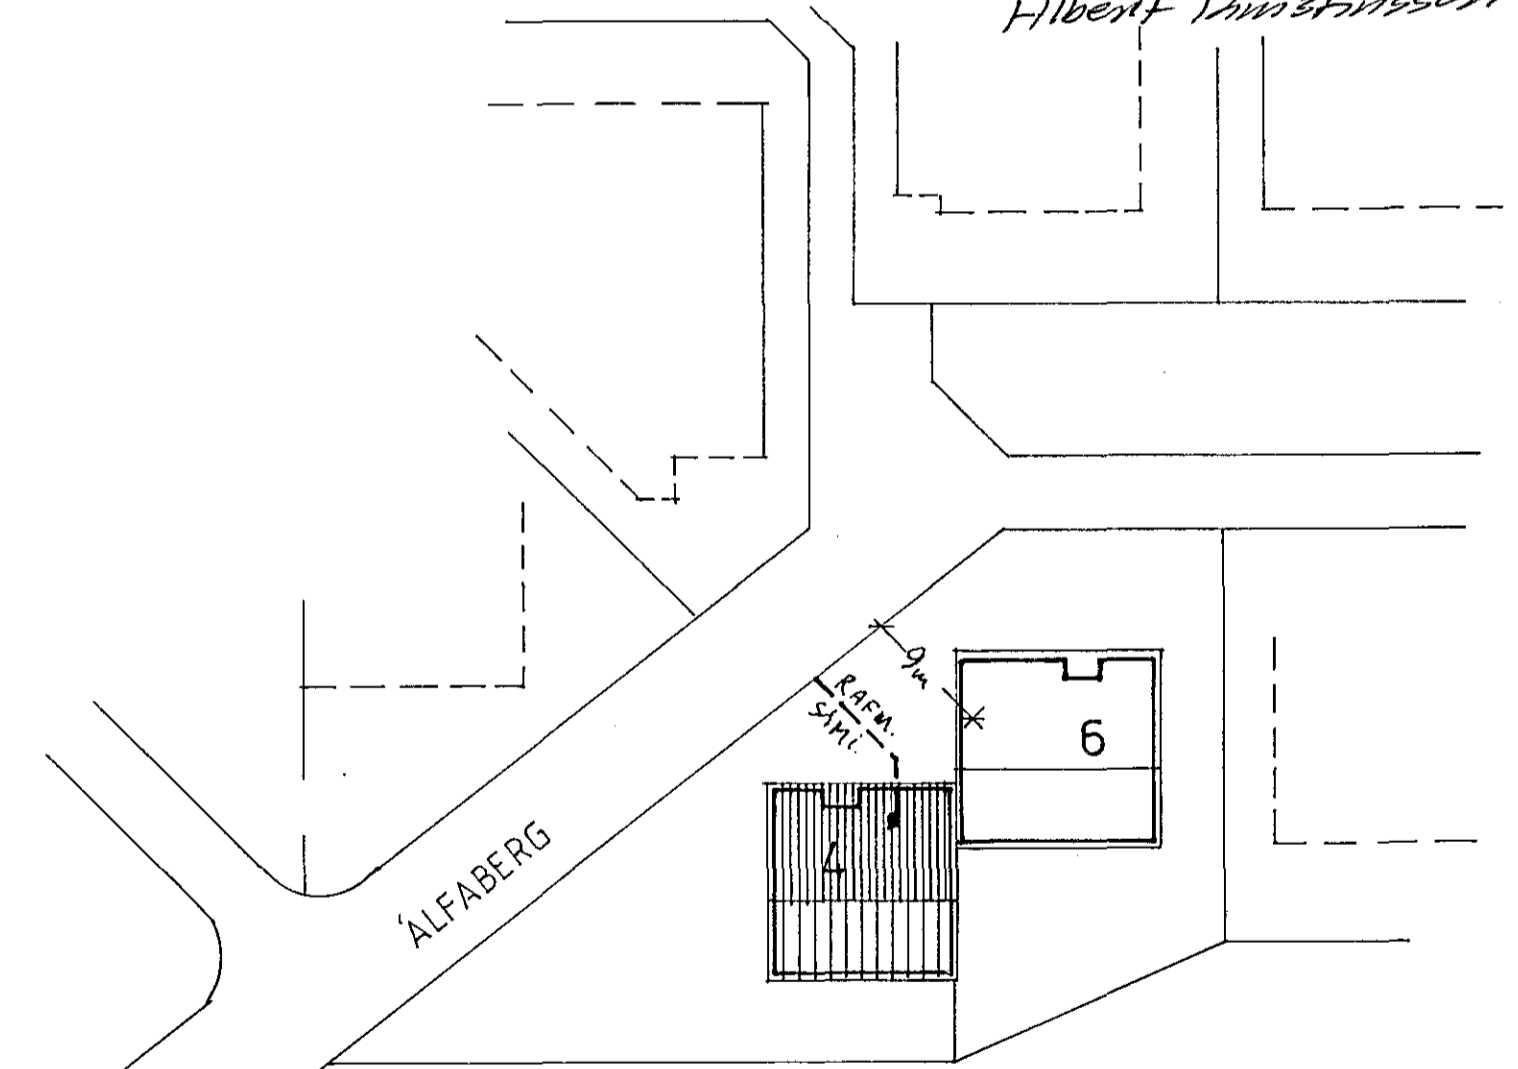

AFSTÖÐUMYND M 1:500

2266

<p><b>LJÓSTÆKNI</b></p> <p>Teiknistofa Skúlagötu 63 Reykjavík, sími 14041 Magnús Siguroddsson teknifræðingur tff</p>	<p>ÁLFABERG 4, HAFNARFIRÐI.</p> <p><b>RAFLÖGN</b></p> <p>GRUNNMYND M 1:50</p>	<p>VERK NR. 759</p> <p>LT 1129</p> <p>BLAD 1 AF 2</p> <p>8.3.11. <i>M. Bj.</i></p>
	<p>2266</p>	