

Húsvæita nr. 3009 Teikning nr. 2280  
 Samþykkt þ. 10.3. 1986  
 l.h. RAFVEITU HAFNARFIJARDAR  
*Jóns Gunnarsson*  
 Eittílitamaður rællagna

SKÝRINGAR Teikning, samþ. 28-5-84  
 fellur úr gildi


Mál eru í cm frá fullfrágengnu gólfi.  
 Málseraumur rofa og tengla sé 10A.  
 Háð rofa sé 100 cm, háð tengla við rofa  
 sé 100 cm, aðrir tenglar séu í 20 cm háð.  
 Bö skal háð tengla í eldhúsi, bíri, þvottahúsi  
 geymslu og bilgeymslu vera 110 cm.  
 Pipur séu þóttum, vkr 3x15 mm.  
 Við staðsetningu lofnetisa í stofu skal taka  
 mið af hugsanlegum lofnetum  
 D= dyrasími  
 F= Sími  
 L= Lofnet

nema annað kemir fram á teikningunni.

Inntök samþykkt 10.13. 1986  
 l.h. RAFVEITU HAFNARFIJARDAR  
*Albert J. Austriðsson*

HÚSVÆITA TENGING A S PAGA  
 P.K.

2280

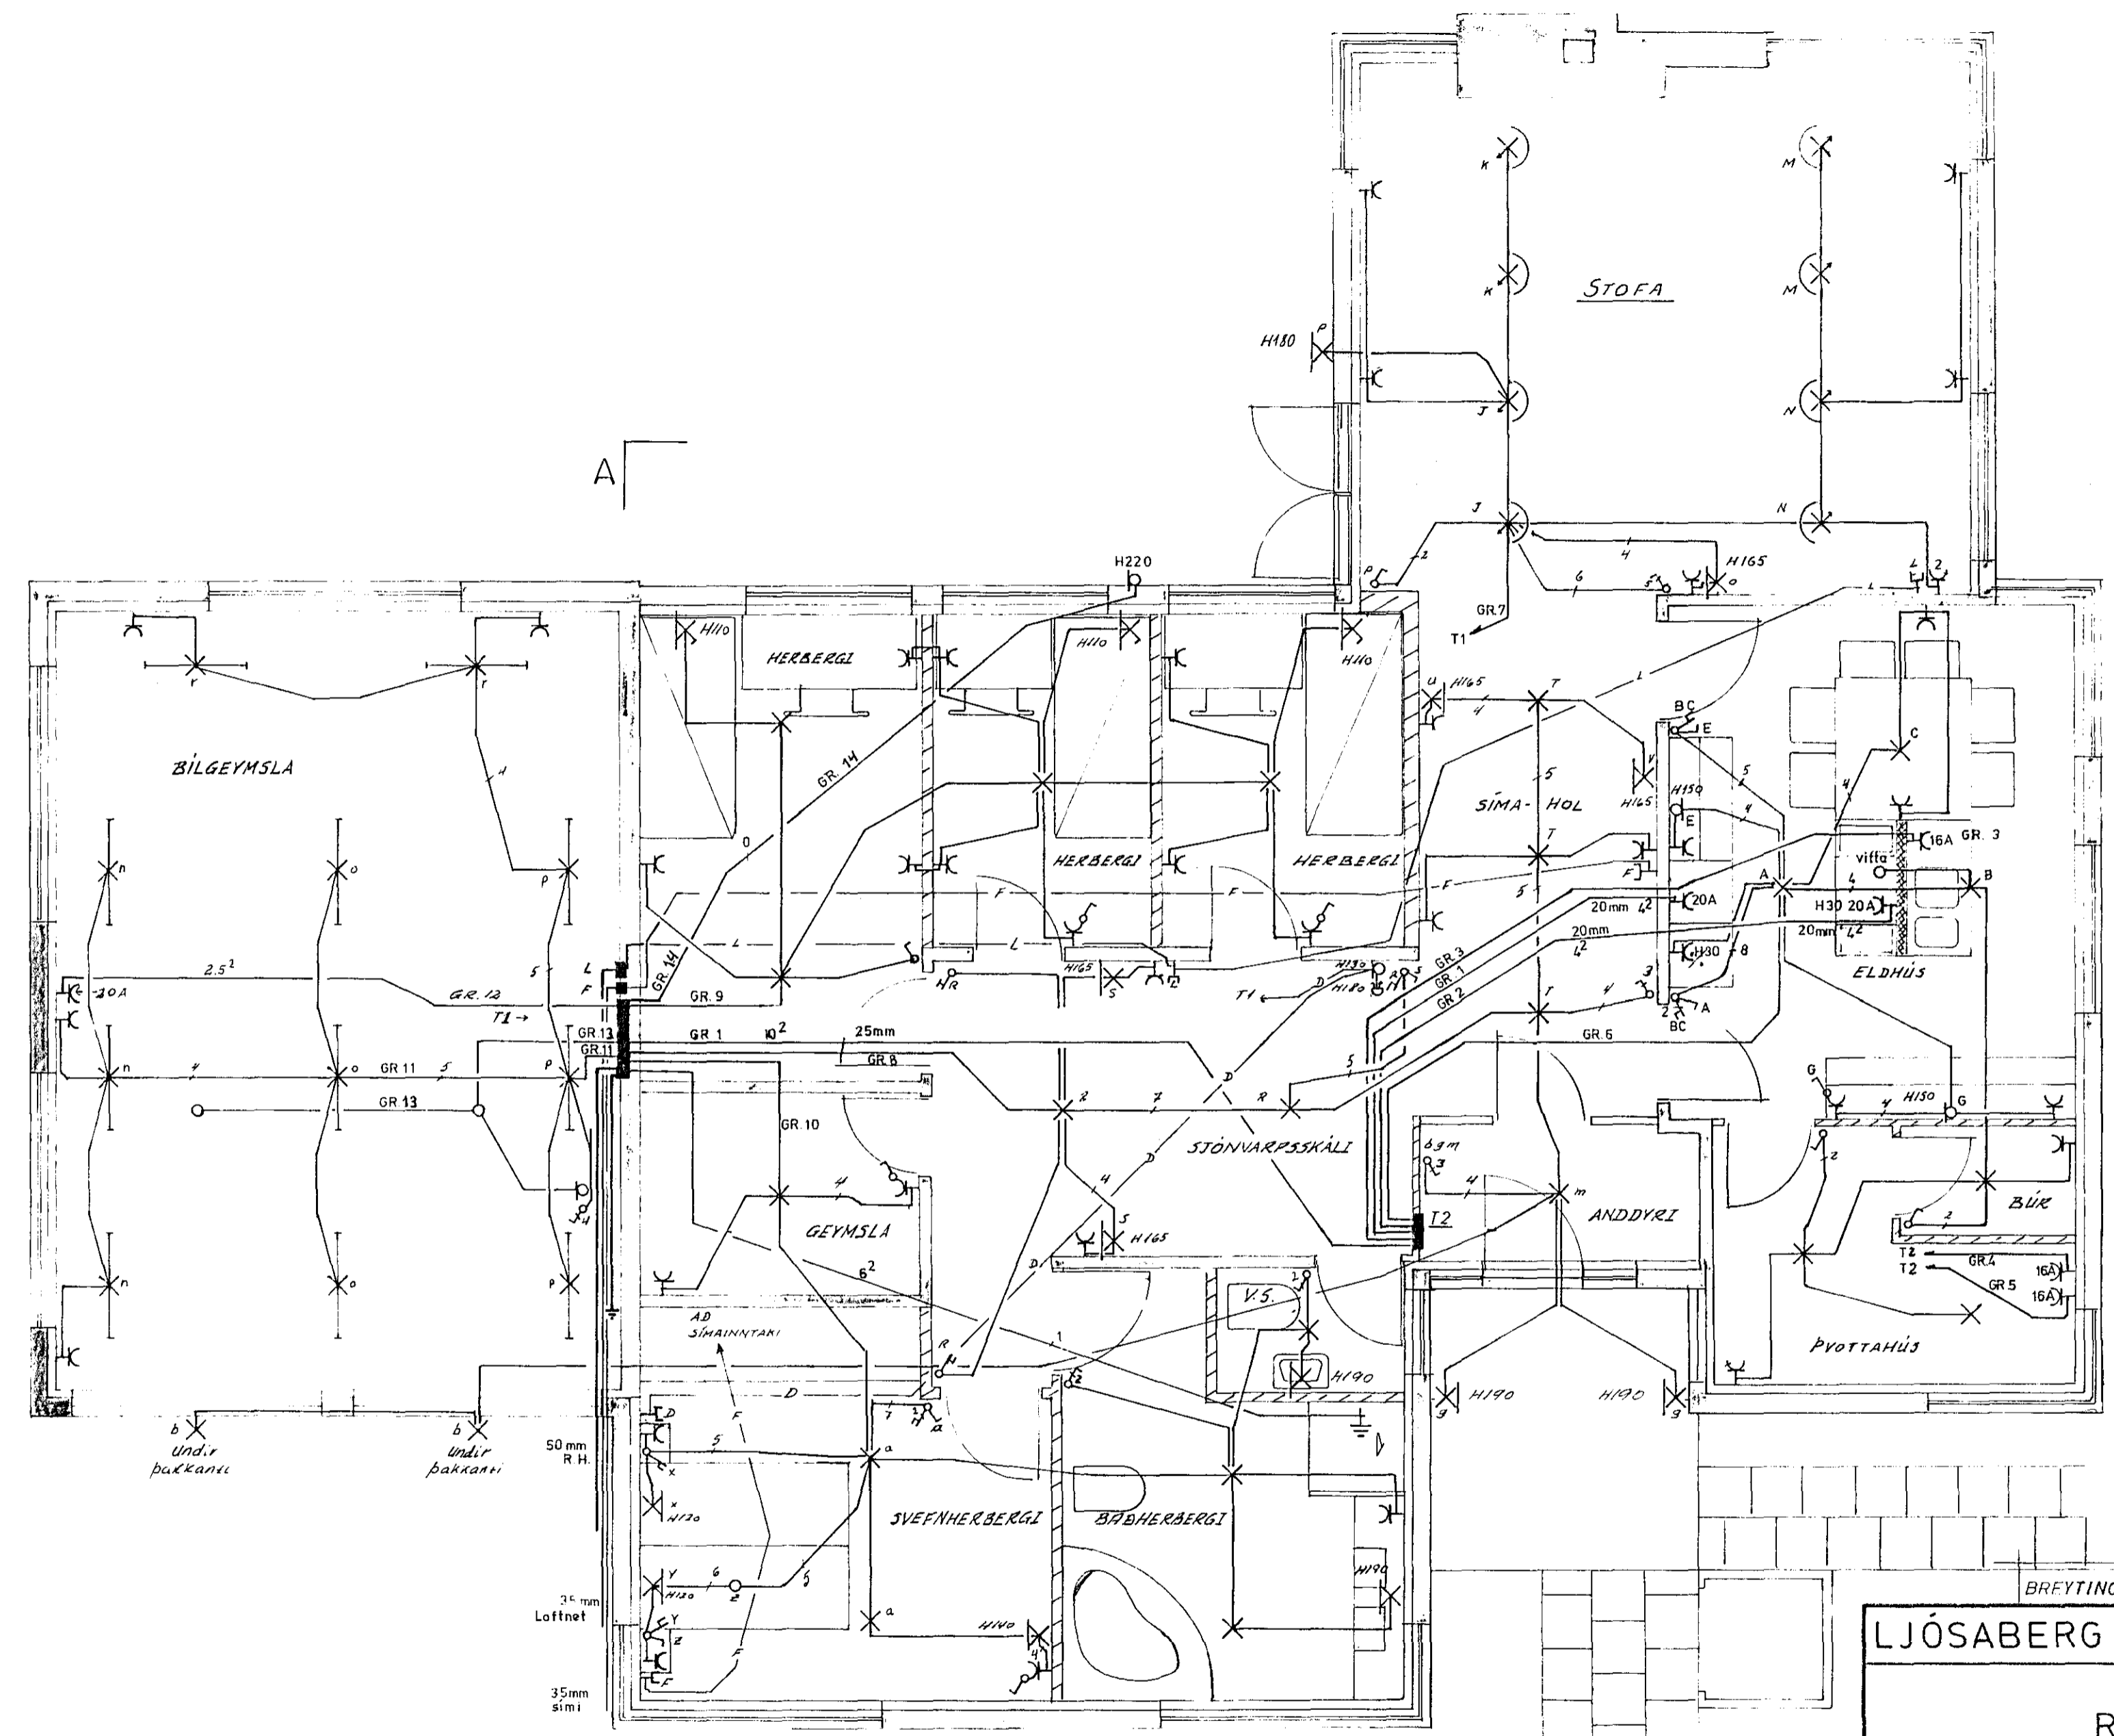

BREYTINGAR FEB 1986: GREINATÖFLU T2 BÆTT VIÐ

LJÓSABERG 6, HAFNARFIJRDÍ.

RAFLÖGN

Einlinumynd.

GUDMUNDUR GUNNARSSON, rafmagnsidfræðingur, I.F.Í. Sudurhvammi 6, Hafnarfirdi sími 53336.	Hannað. GUDM G.	Mkv. 1:50
	Teiknað GUDM G.	Dags APRIL 1984
	Stofað. <i>[Signature]</i>	Nr. <i>[Signature]</i>