



Húsvéiti nr. 2974 Teikning nr. 2245
 Samþykkt þ. 15-1 1985
 f.h. RAÞVEITU HAÞNARJAREAR
Jens. Albert. Kristinn
 Eftirlitsmaður rafhlagna

Matök samþykkt 10.4. 1984
 f.h. RAÞVEITU HAÞNARJAREAR
Albert Muistinnsson

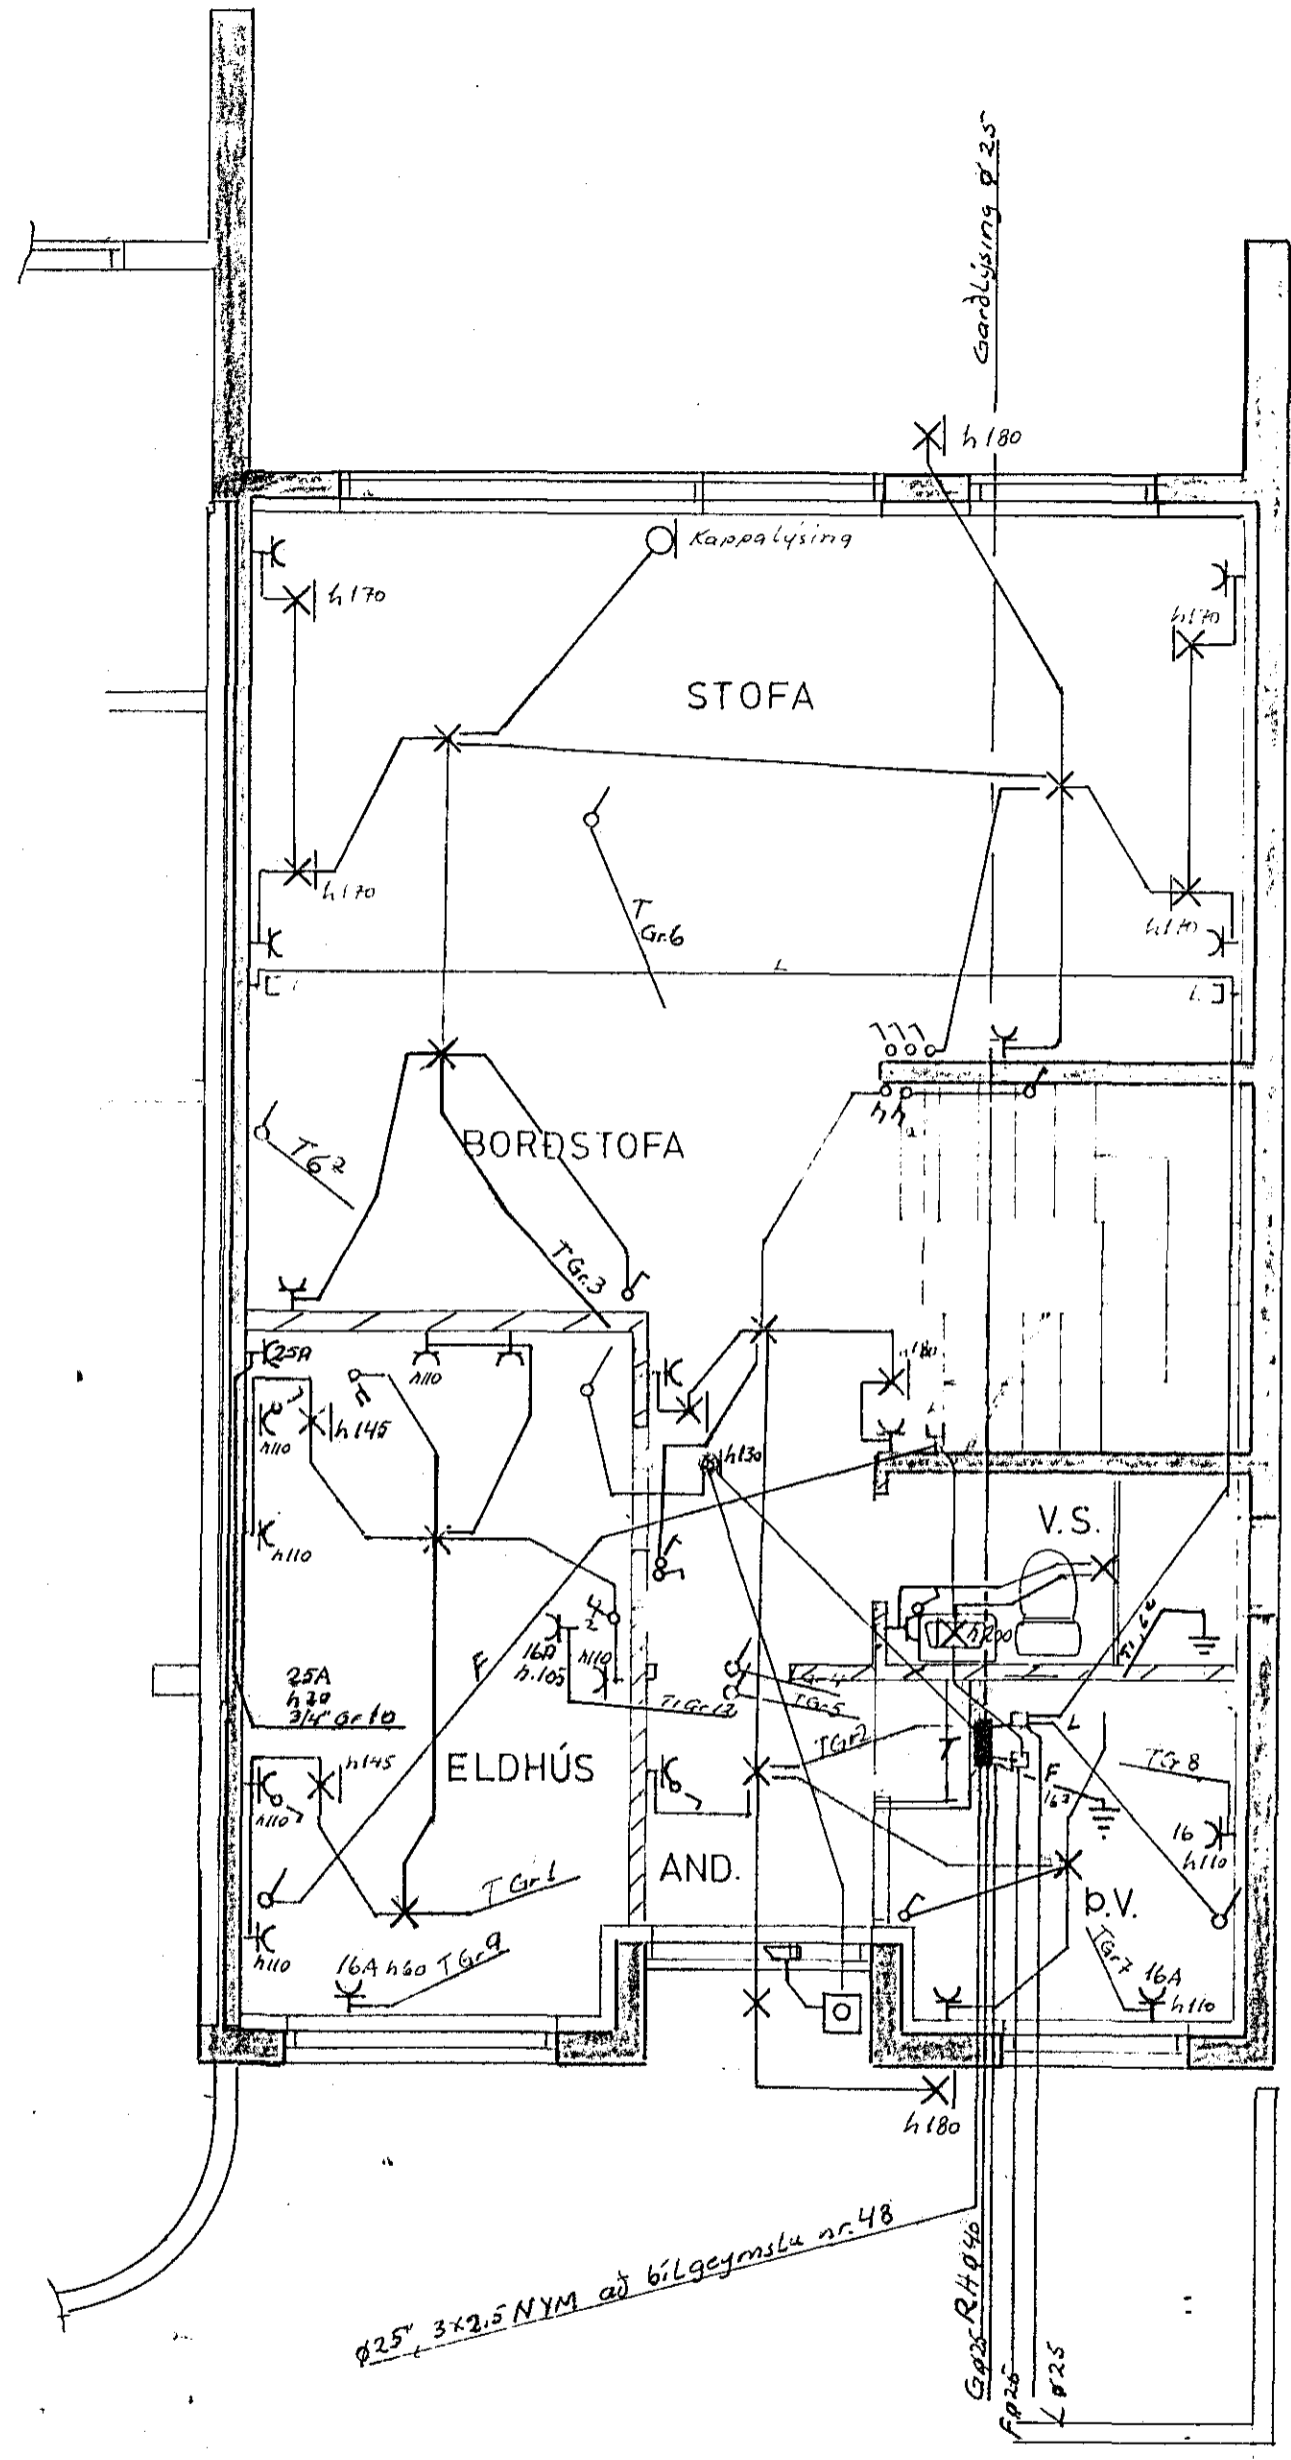

JARDHÆÐ

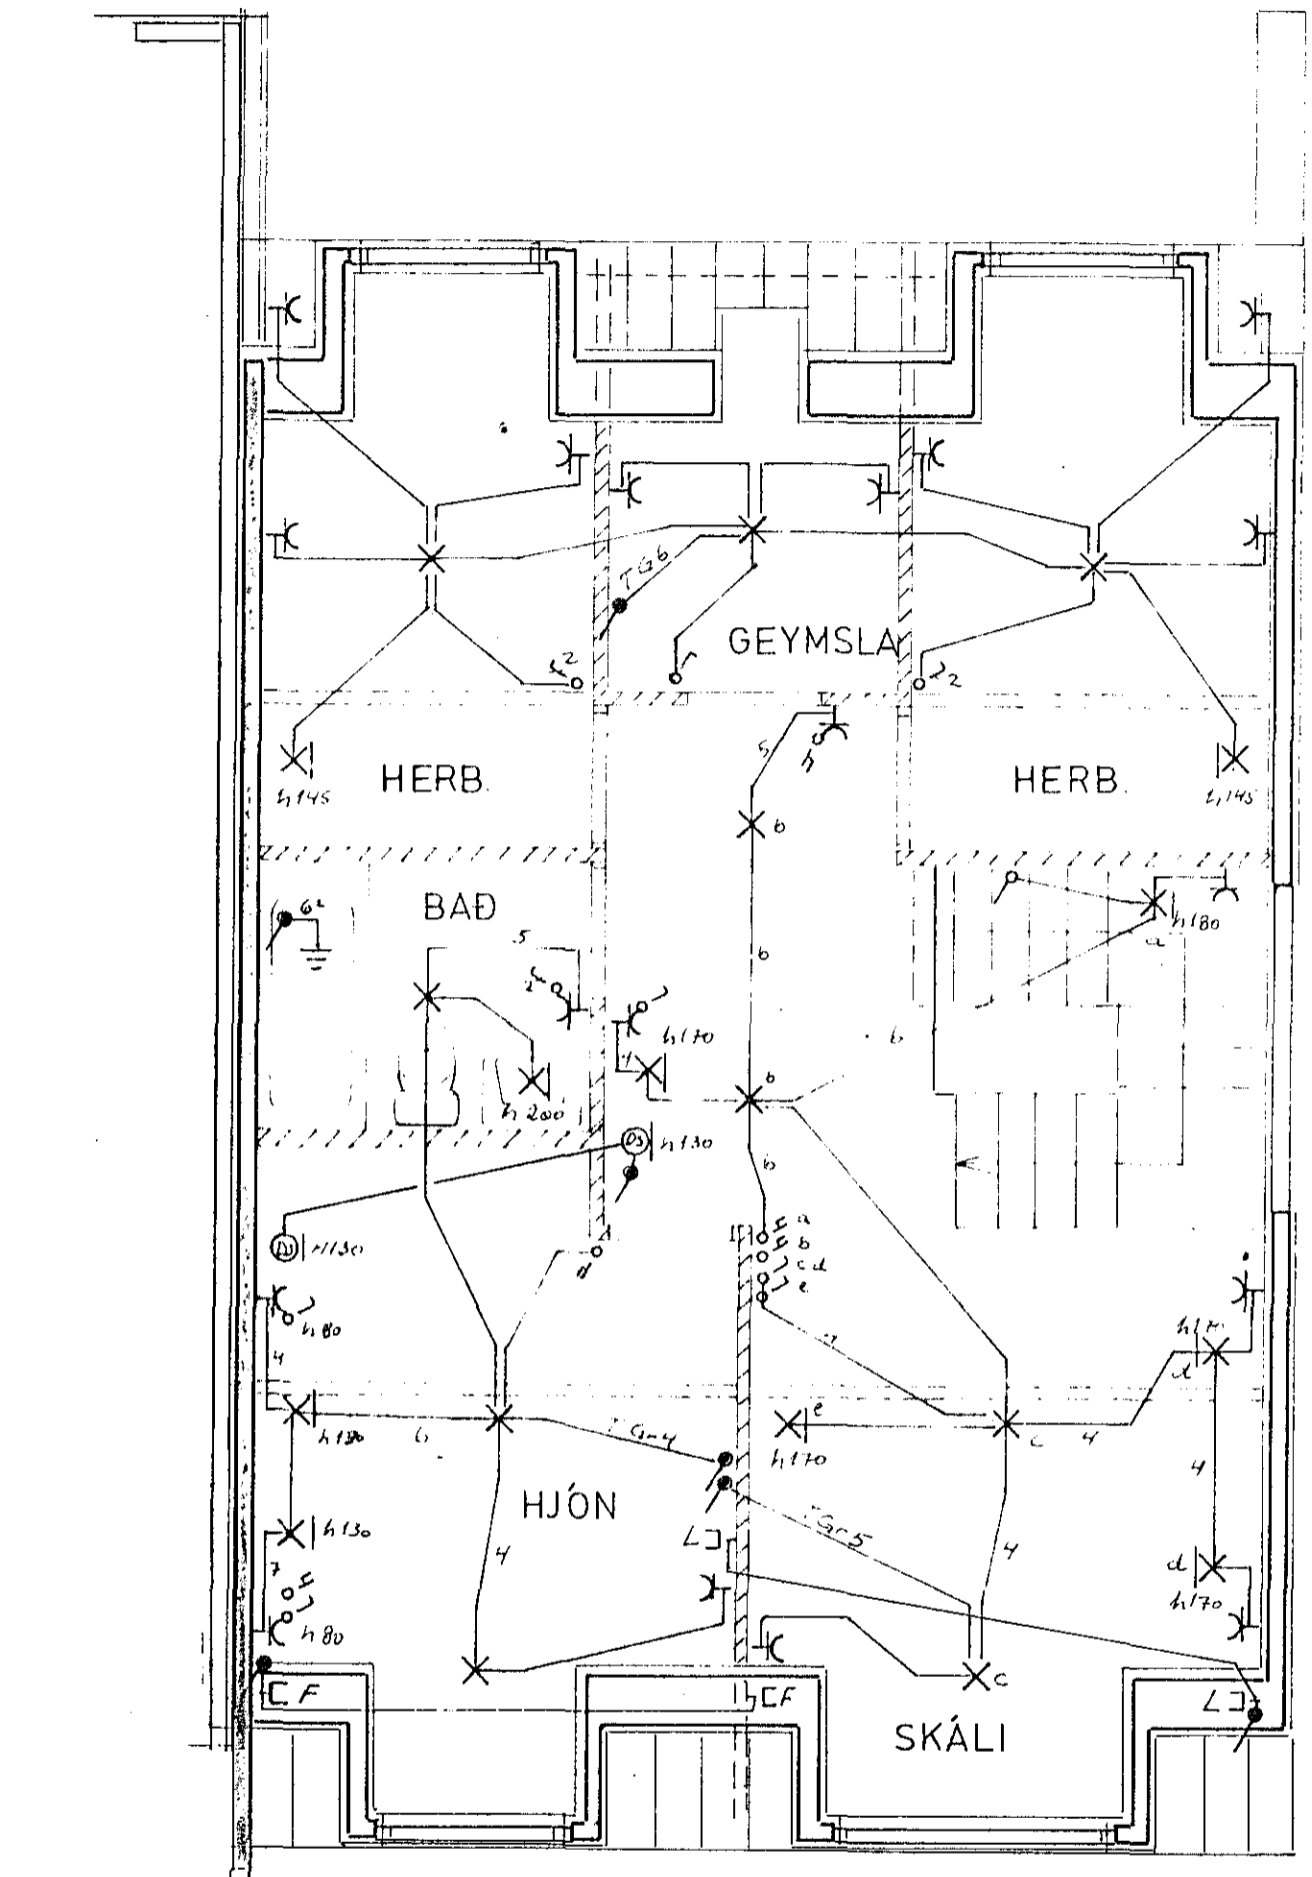

2. HÆÐ

BREYTT Í ÁGÚST 84 JE

2245

STEKKJARHVAMMUR 48	
RAFLAGNATEIKNING	M 1:50
TEIKNINGNR.068	BLAÐ 1 AF 2
JÓN OG JENS S 54160 OG 52829 MARS '84	TEIKN. J.F.H.