
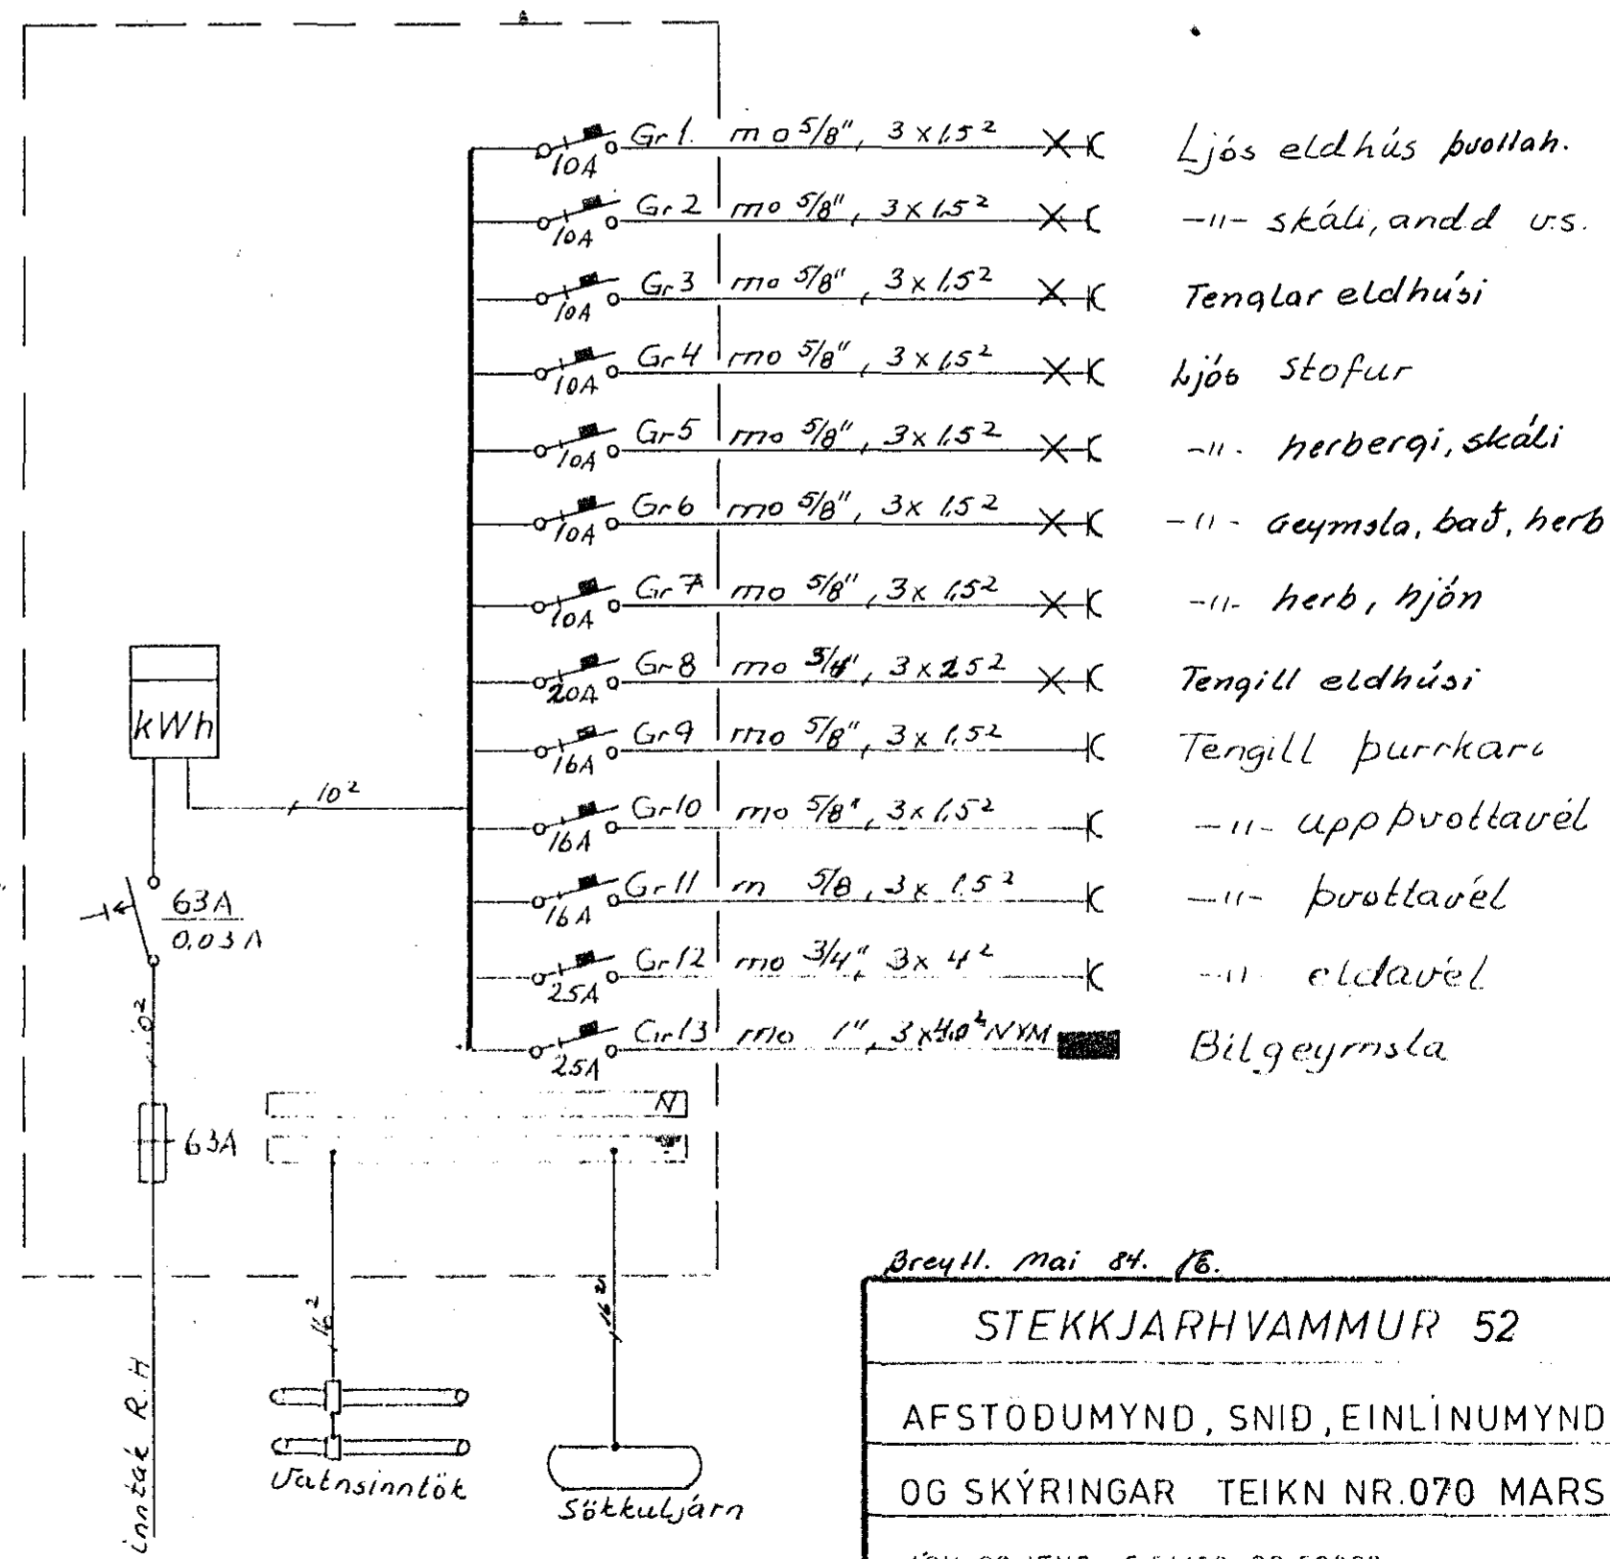


Skýringar

Málstraumur rofa og tengla sé 10A  
 Plur séu 5/8" útr 1.5<sup>2</sup>  
 Hæð rofa sé 110cm  
 Hæð tengla í eldhúsi, þvottahúsi og bilgeymsku sé 110cm  
 Hæð tengla sé 20cm. Nema annars sé gelid  
 Öll hæðarmál eru miðud við fullfrágengin gólf  
 Taka skal mál veggja s.k.ú spíðateikningu  
 Aðal tafla sé No 114 frá J.P.B. eða samsværandi  
 Binda skal saman vatnsinntök og jarðbinda  
 badkar.  
 Útljós séu hringlaga með flötum kúfli

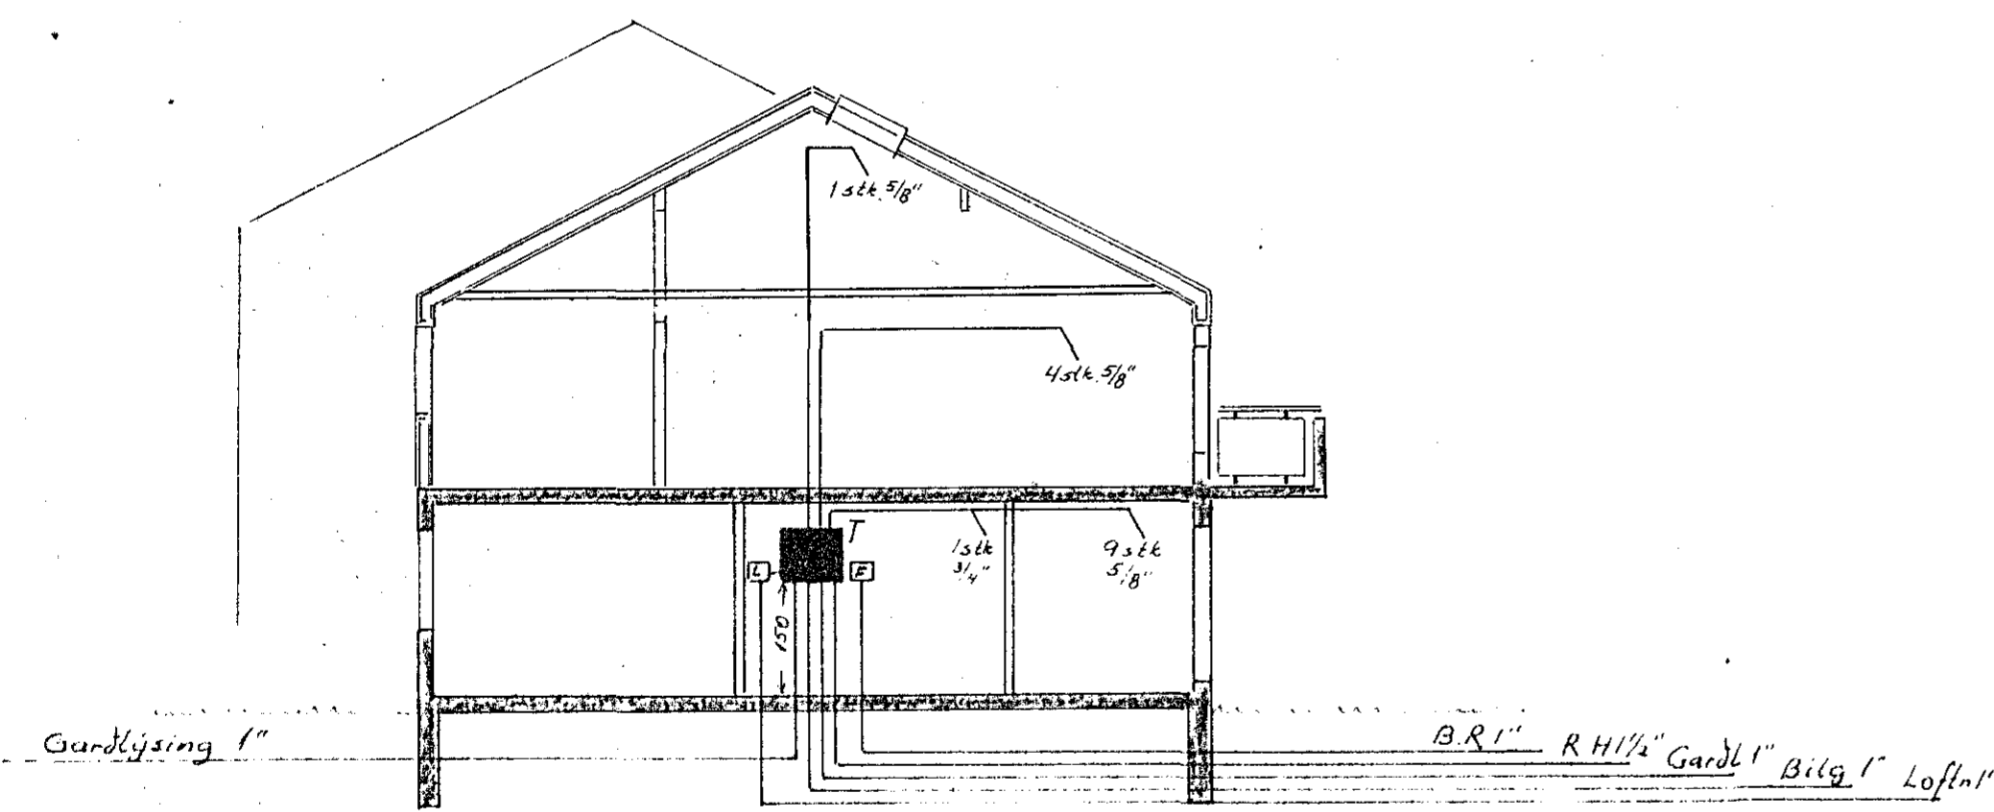

- Gr. 1 m 5/8", 3x1.5<sup>2</sup> X X Ljós eldhús þvottah.
- Gr. 2 m 5/8", 3x1.5<sup>2</sup> X X -||- skáli, andd us.
- Gr. 3 m 5/8", 3x1.5<sup>2</sup> X X Tenglar eldhúsi
- Gr. 4 m 5/8", 3x1.5<sup>2</sup> X X ljós stofur
- Gr. 5 m 5/8", 3x1.5<sup>2</sup> X X -||- herbergi, skáli
- Gr. 6 m 5/8", 3x1.5<sup>2</sup> X X -||- geymsla, bað, herb
- Gr. 7 m 5/8", 3x1.5<sup>2</sup> X X -||- herb, hjón
- Gr. 8 m 5/8", 3x2.5<sup>2</sup> X X Tengill eldhúsi
- Gr. 10 m 5/8", 3x1.5<sup>2</sup> X X -||- uppþvottavél
- Gr. 11 m 5/8", 3x1.5<sup>2</sup> X X -||- þvottavél
- Gr. 12 m 3/4", 3x4<sup>2</sup> X X -||- eldavél
- Gr. 13 m 1", 3x4.0<sup>2</sup> NYM Bilgeymsla

Breytt. Mai 84. 16.

STEKKJARHVAMMUR 52	
AFSTODUMYND, SNID, EINLÍNUMYND,	M 1:500 M 1:100
OG SKÝRINGAR TEIKN NR.070 MARS'84	BLAÐ 2 AF 2
JÓN OG JENS 5 54160 OG 52829	TEIKN. 79.H.