


vesturhlíð
 austurhlíð
 renna A
 —||— B
 —||— C
 —||— D
 kvisl T 2

vél 1
 vél 2
 vél 3


hiti A
 hiti B
 hiti C
 hiti D

Einlínamynd

eldavélahella
 í kaffistofu
 skrifstofa
 kaffistofa
 baðherbergi og geymsla

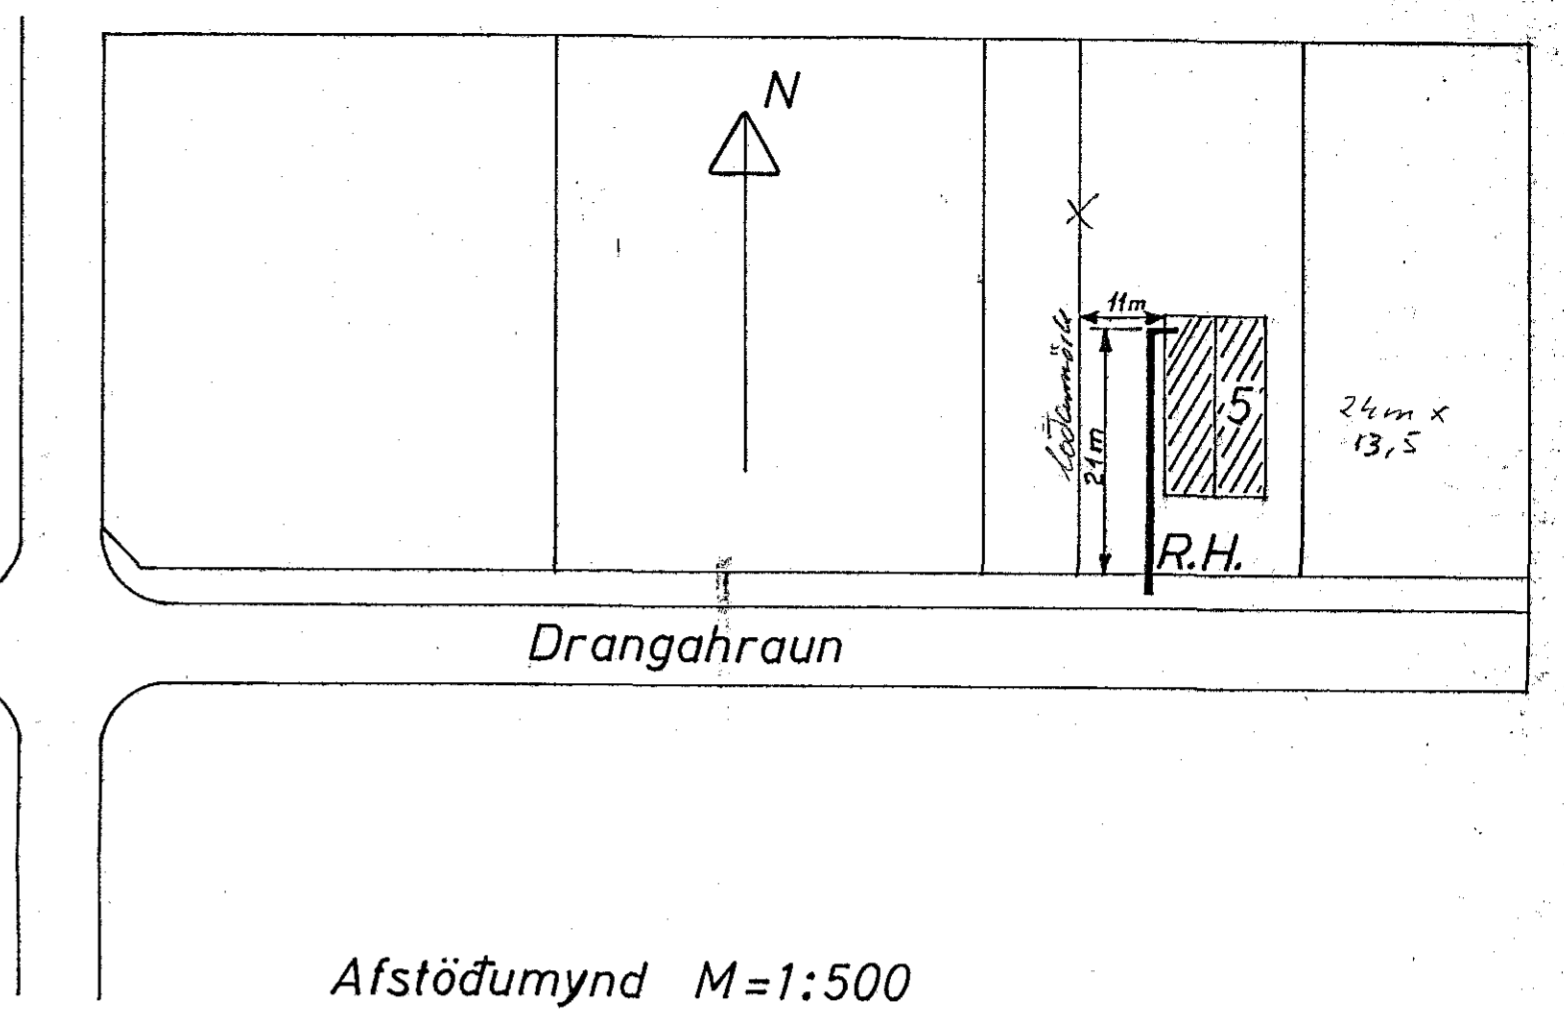

Bæjarmörk

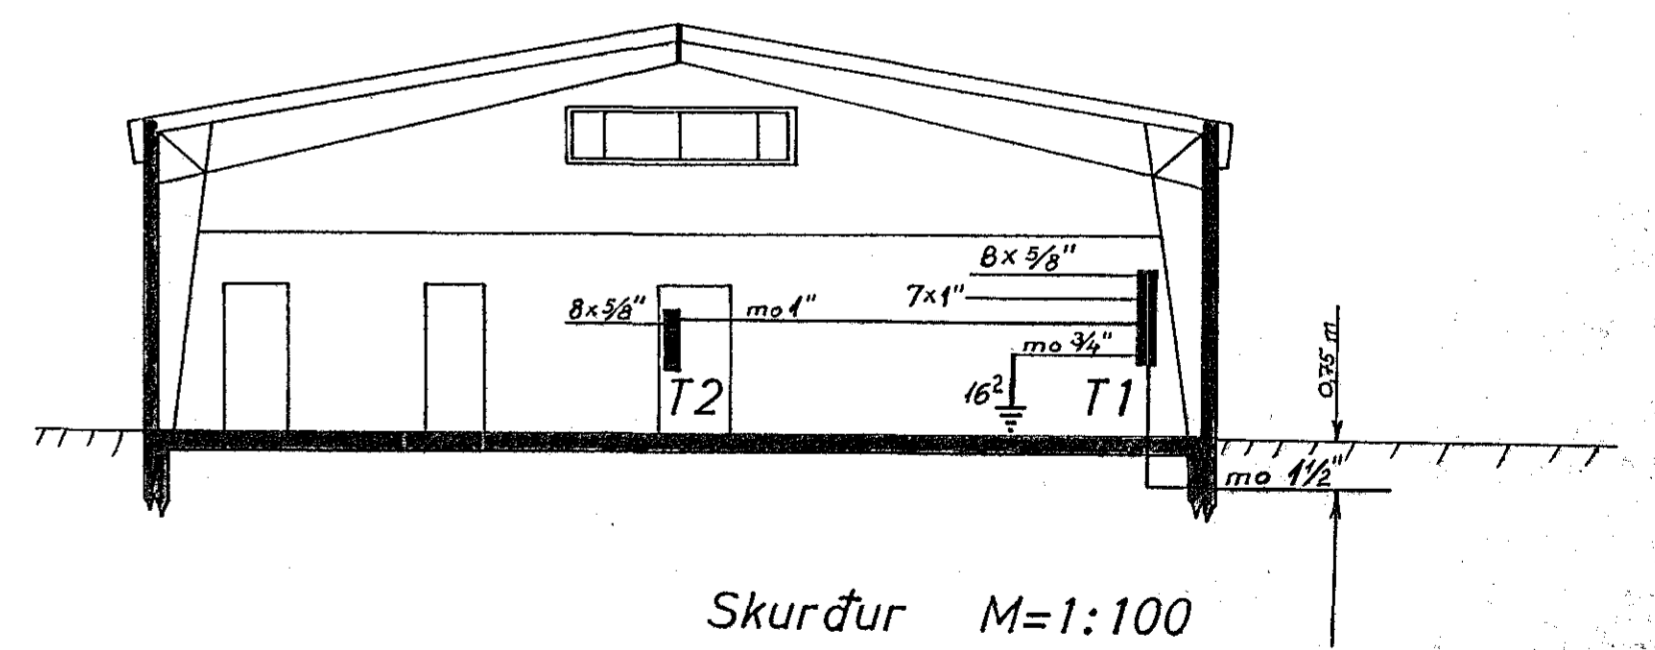

Teiknað 14. 8. 1982	Drangahraun 5	Kvarði: 1:500 1:100
Einlínamynd	Hafnarfirði	3 blöð
Afstöðumynd	Sigurður Egill Guðmundsson	bl.nr. 2
Skurður		