Húsveita nr. 2876 Teikning nr. 2146
Samþykkt þ. 16-6 1983
f.h. RAFVEITU ~~HAFNARFJARÐAR~~
Eftirlitsmaður raflagna

Innlök samþykkt 15.6. 1983
Albert Kristinsson

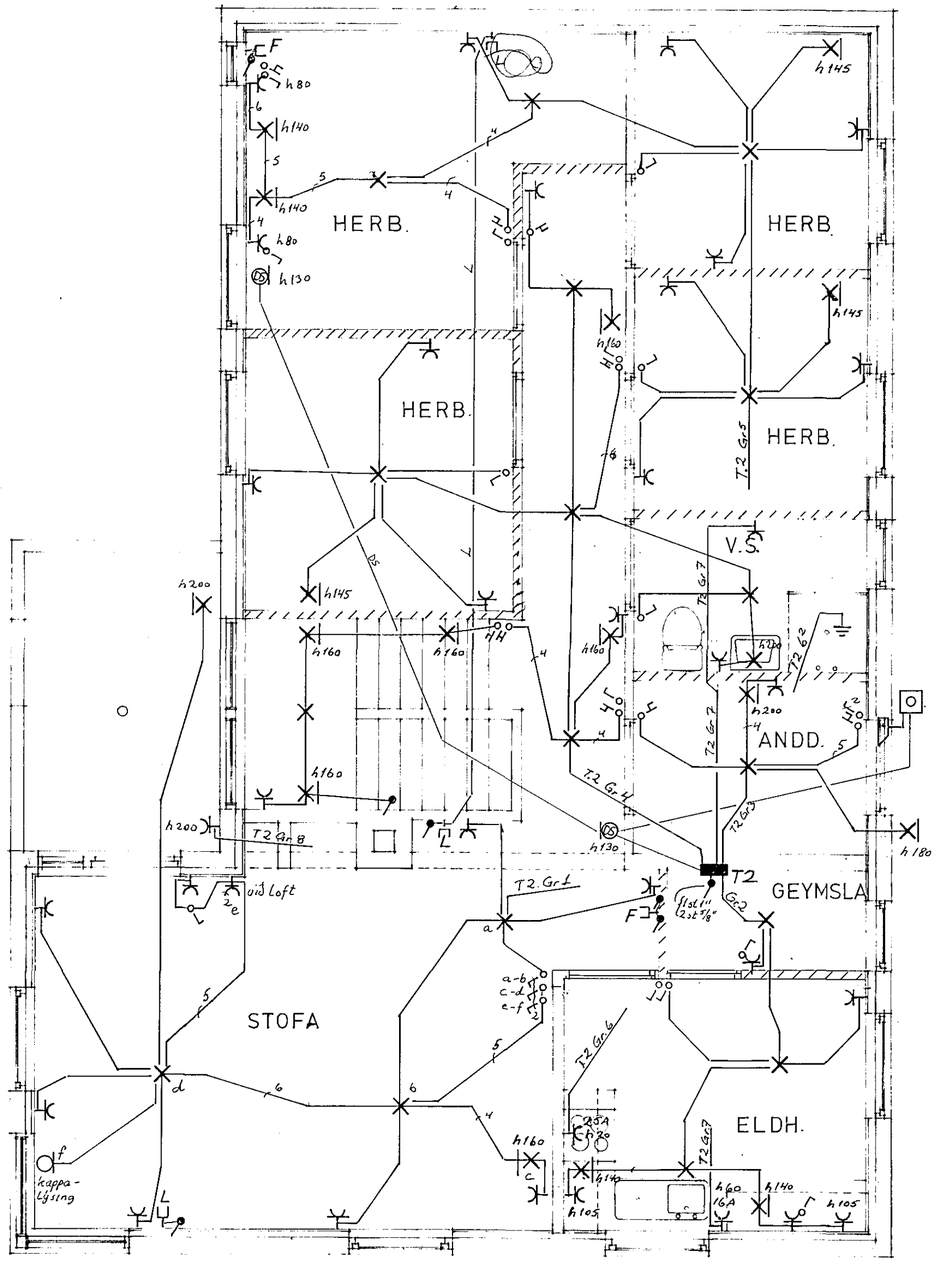

JARÐHÆÐ

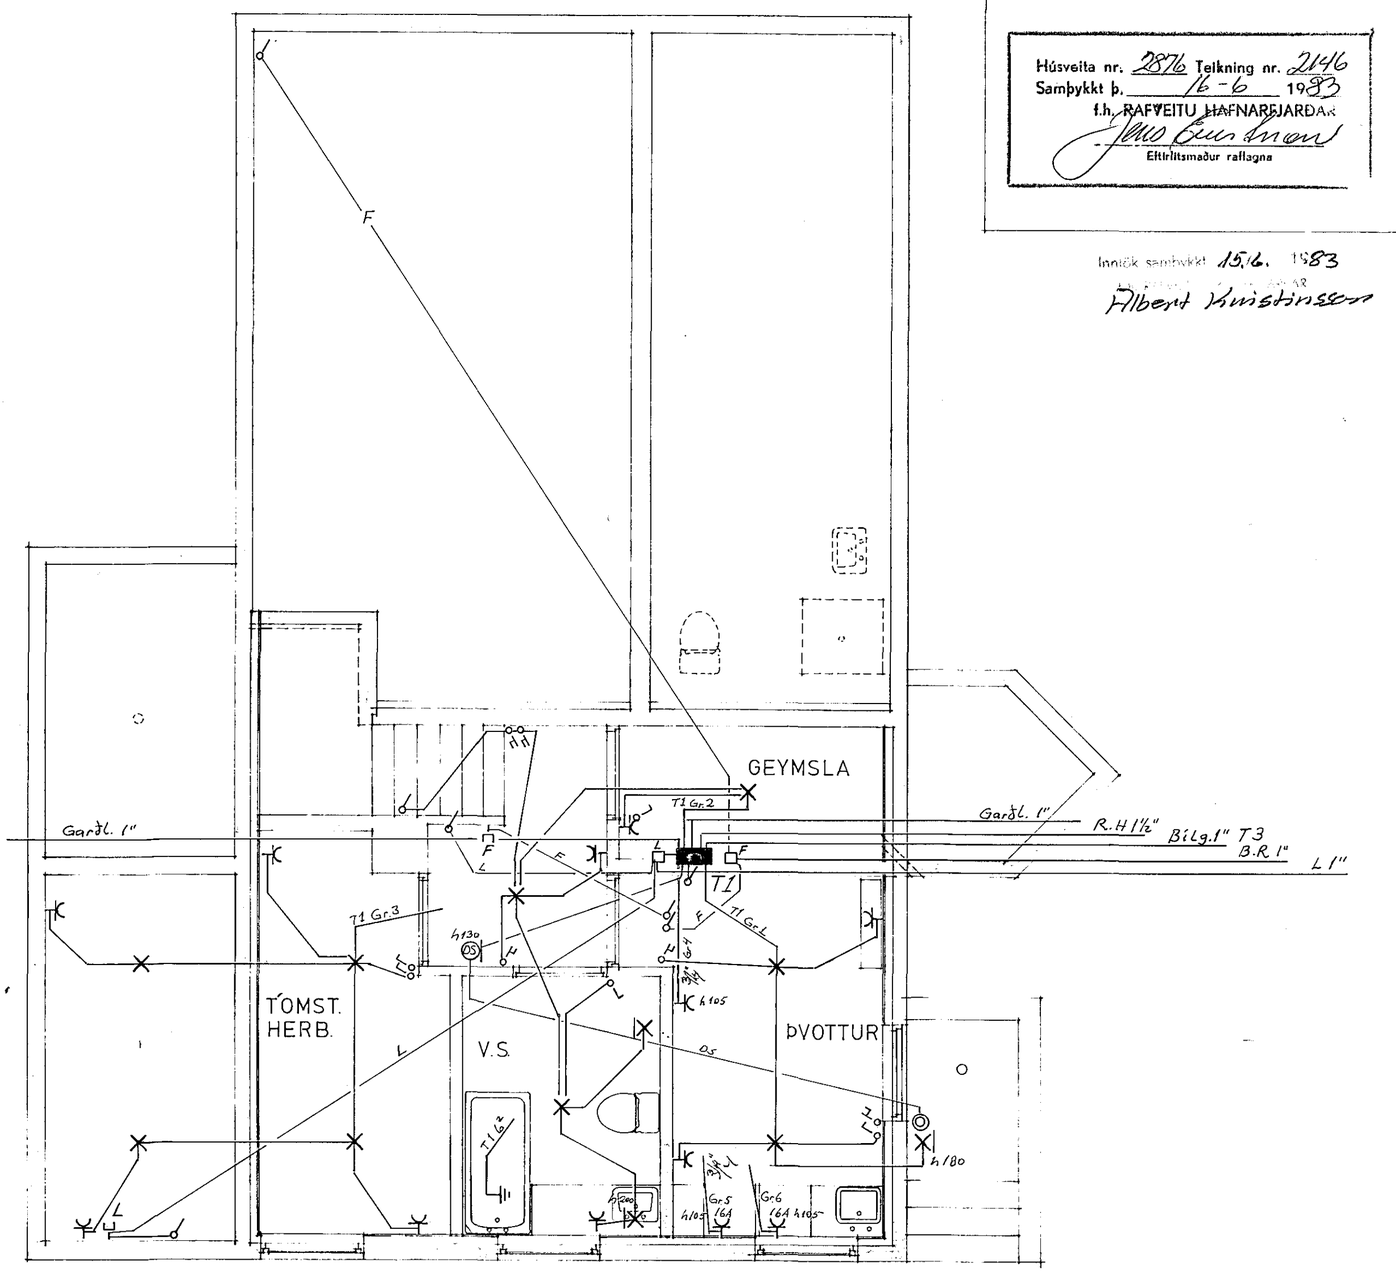

KJALLARI

2146.

HÁABARÐ 16 HAFNARFIRÐI

grunnmynd kjallari og jarðhæð

ár 1983
teikn 034
m.kv. 1:50
blað 1 af 3

Þór G. Hannesson s. 54160