


Vinnusalur

Skýringar

Hæð rofa og tengla skulu vera 110cm frá ilögtaðilti í miðja dól, nema annars sé getid.  
 F = bæjarsimi  
 K = kallkerfi

Afstöðumynd 1:500

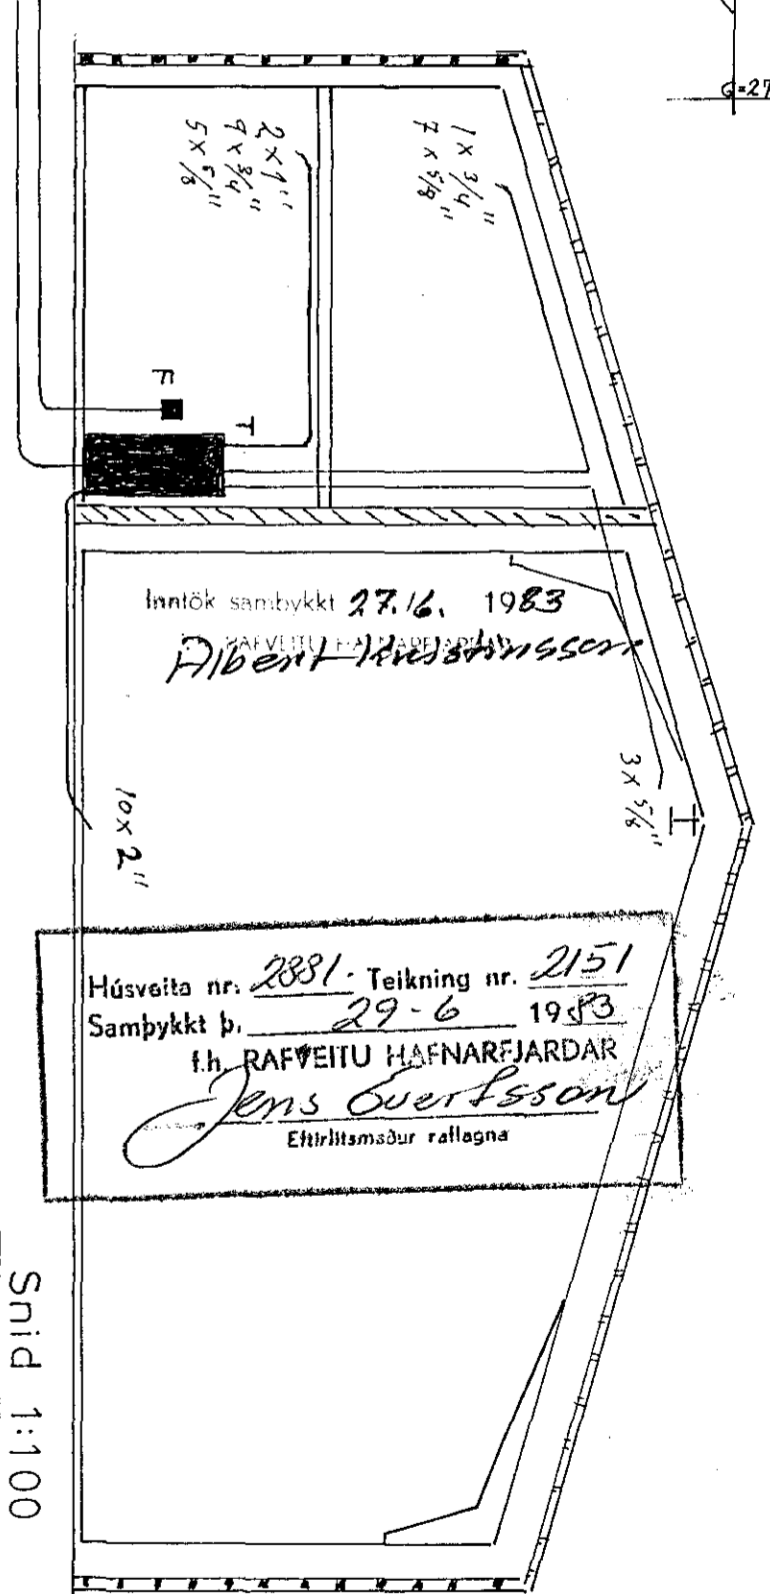

Breytingar	Haraldur Gunnarsson 43757
Nr. Dagsr. Nafn	Skútuhraun 9 1.AF
	H. H. S. T. H. S.
	M: 1:50
	Nr.
	Bl.
	Dags. Maí '83

2151