Húsveita nr. 3086 Teikning nr. 2345
Samþykkt þ. 27-11 1984
f.h. RAFVEITU HAFNARFJARÐAR
Eftirlitsmaður raflagna

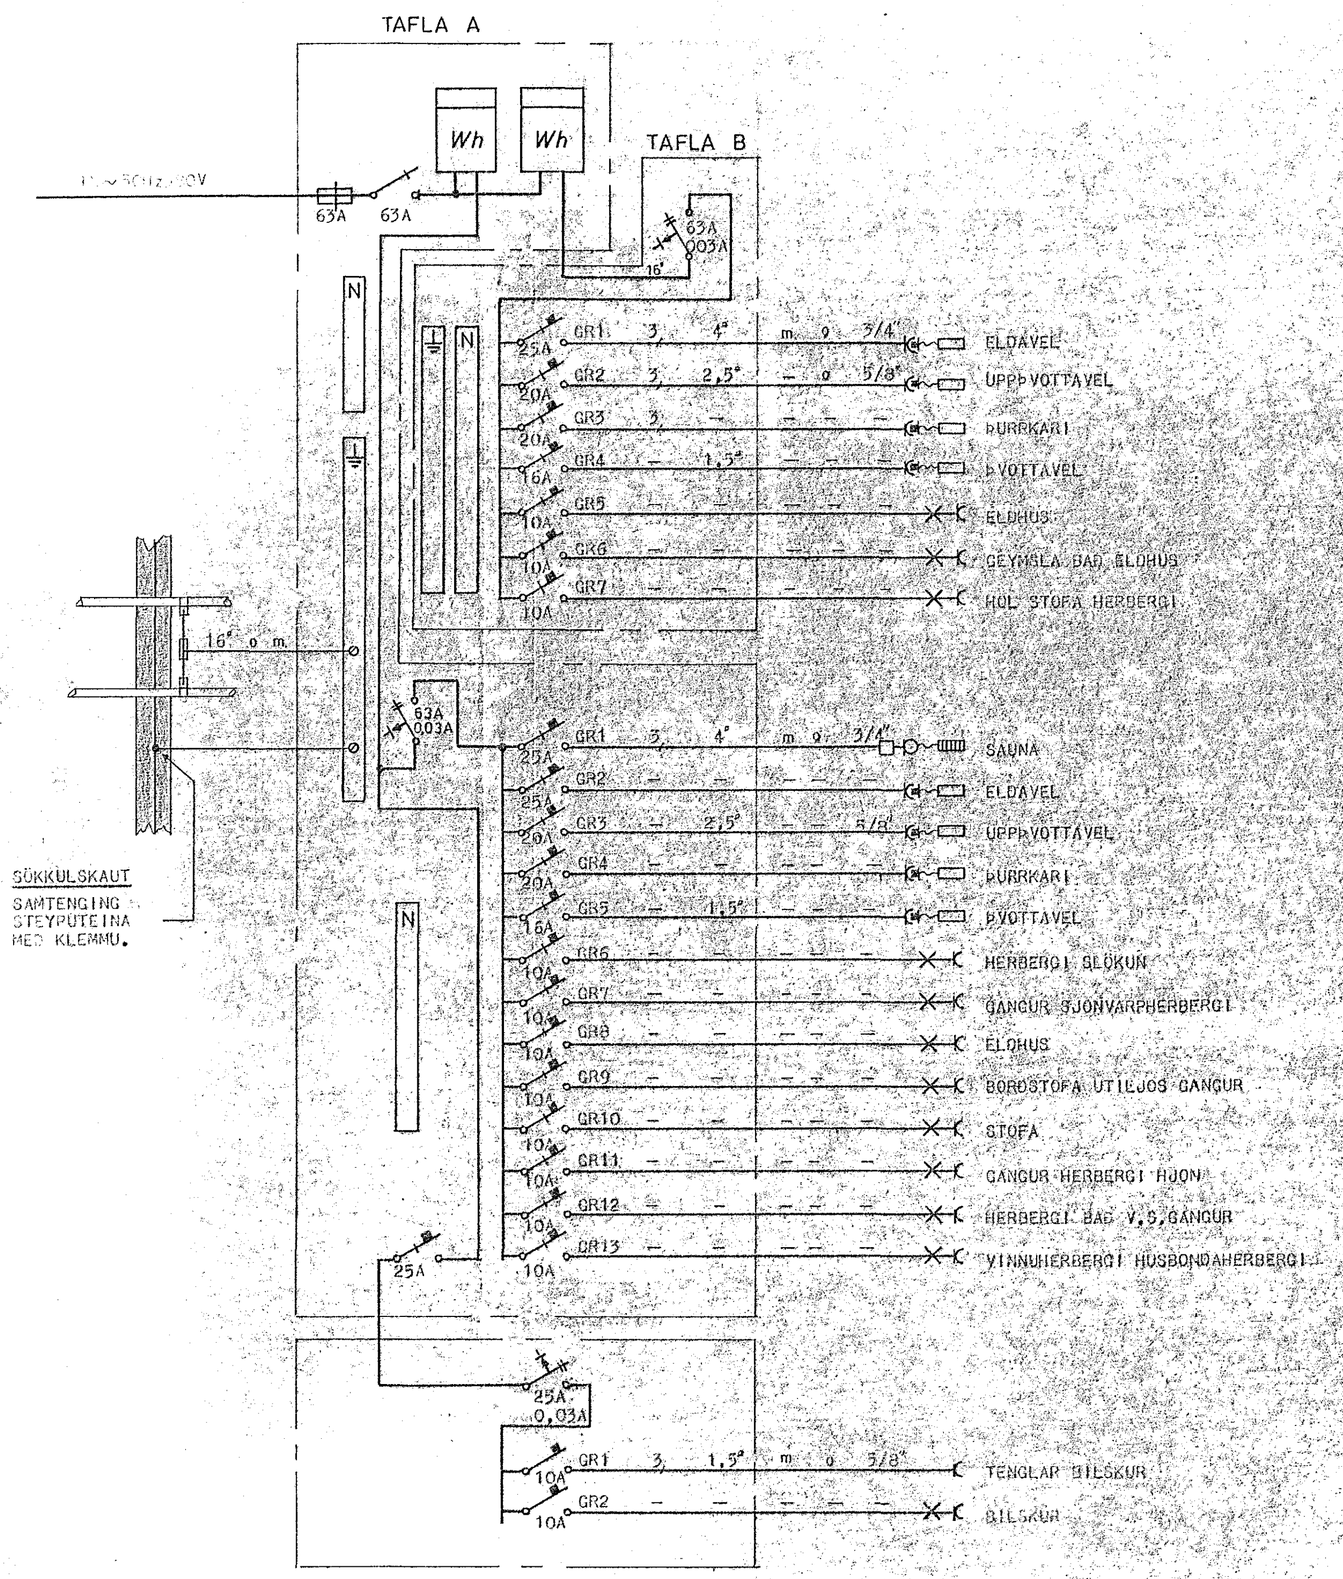

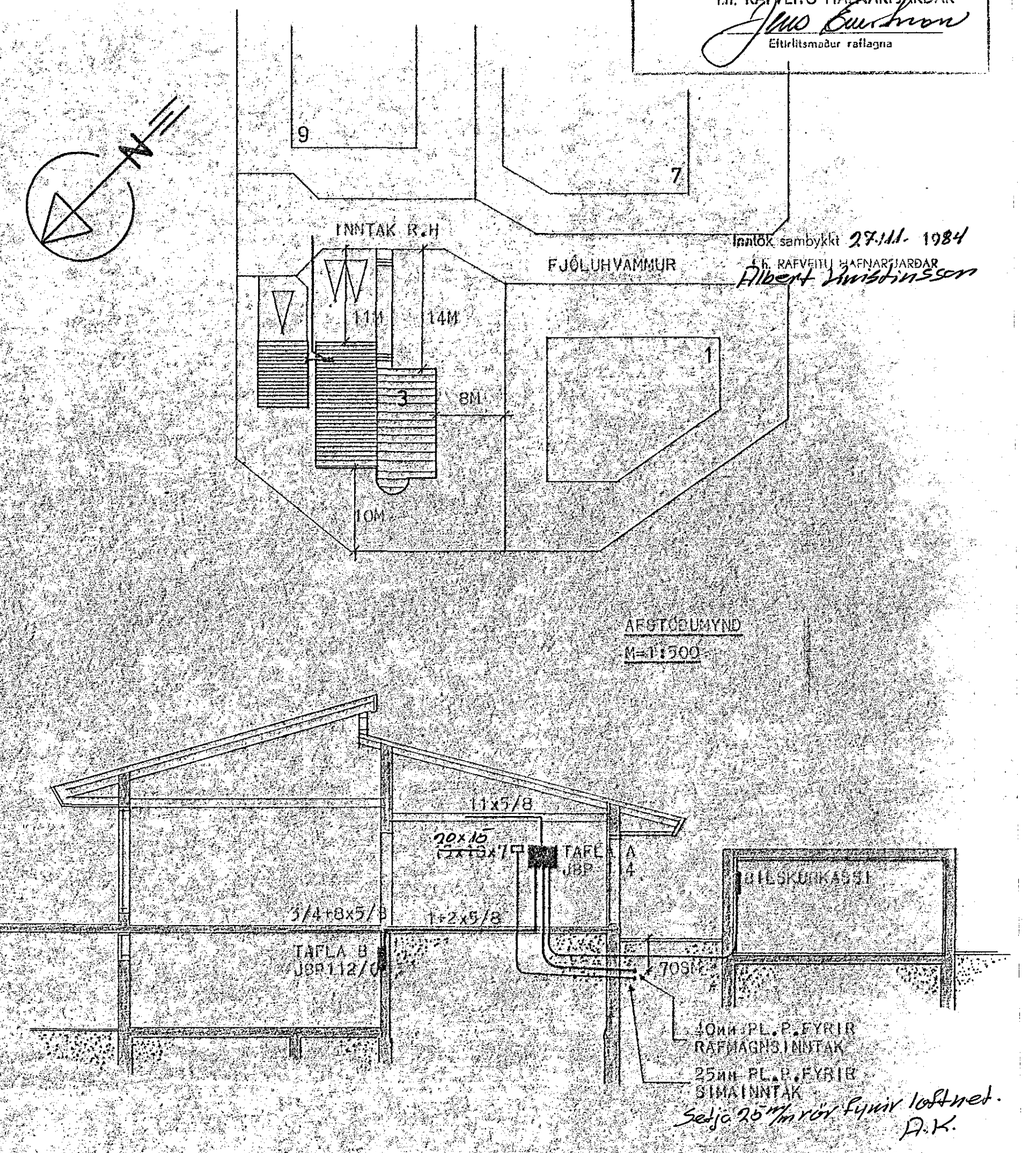

Inntök samþykkt 27.11. 1984
f.h. RAFVEITU HAFNARFJARÐAR
Albert Kristinsson

2345

THOMAS KAABER RAFTÆKNIR LAUGAVEG 26 S. 27777

FJÓLUHVAMMUR 3 HAFNARFIRÐI
FINLINUMYND, SNIÐ, AFSTÖÐUMYND.

VERK	154
BL 1 AF	3
M 1:50 1:500 1:100	
T	T.K
D	MAI 1980
S	Thomas Kaaber