

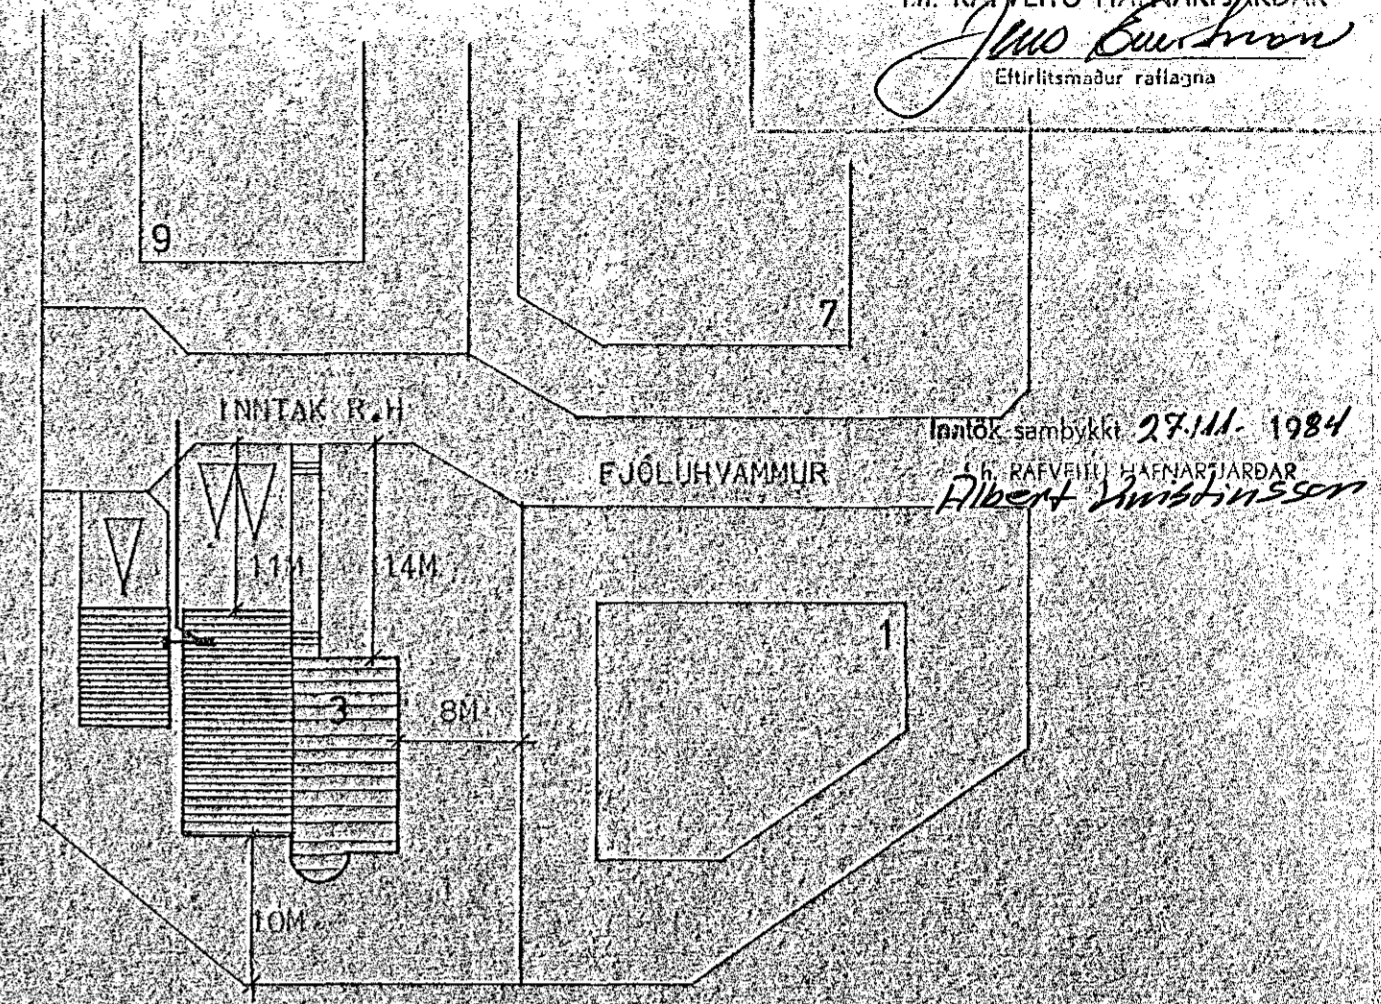
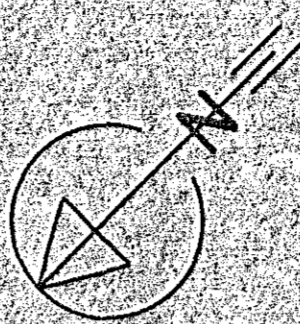


TAFLA A

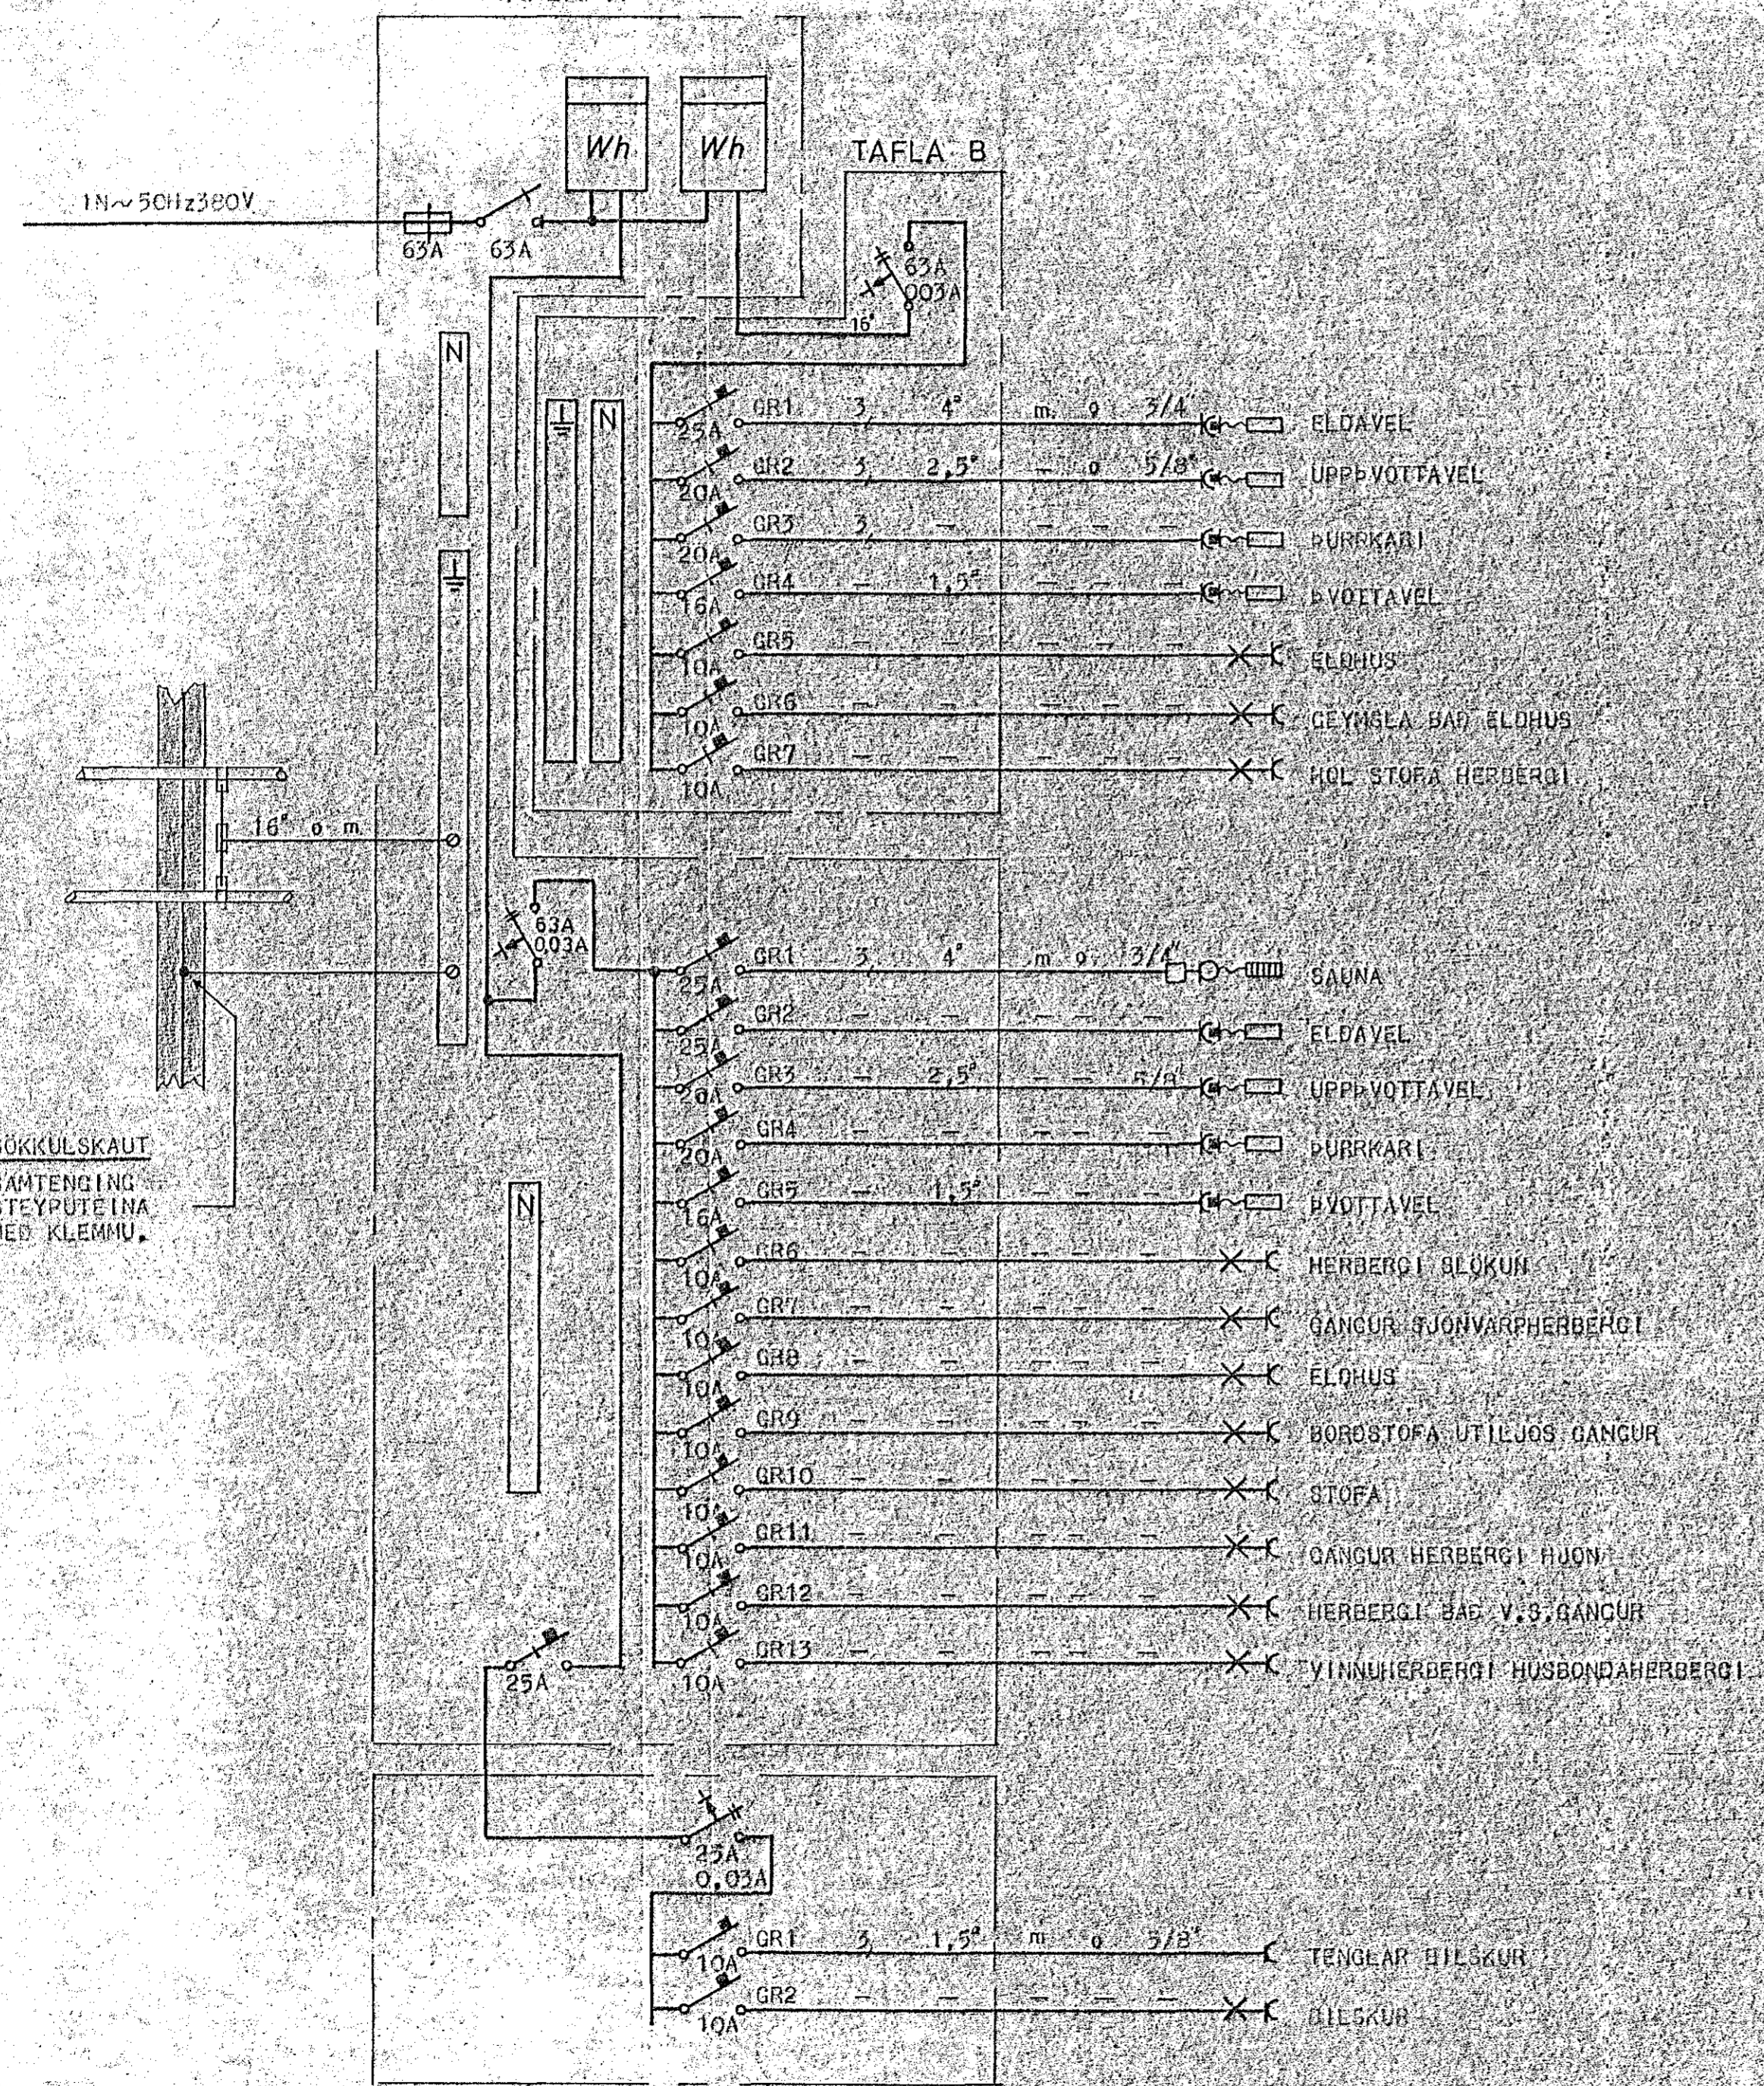

AFASTÖÐUMYND
M=1:500

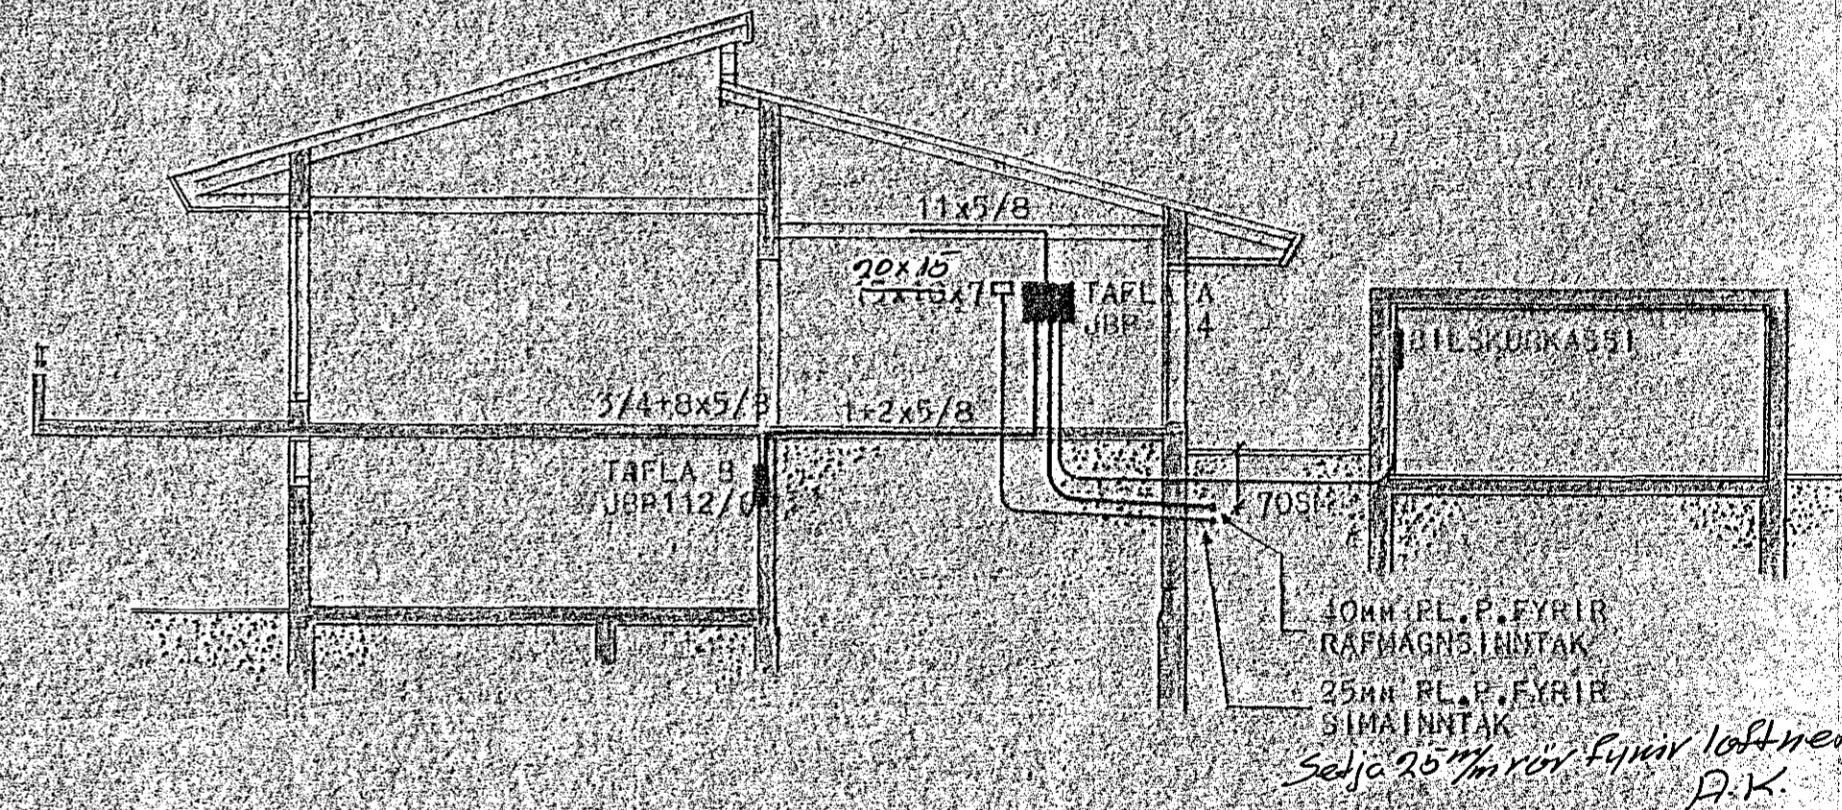

SNÍÐ UM INNÞAK
M=1:100

THOMAS KAABER RAFTÆKNIR LAUGAVEG 26 S. 27777

FJÖLHUVAÐMUR 3 HAFAFJARDI
 FINGRUMYND, SNÍÐ, AFASTÖÐUMYND.

VERK	154
BL. I. II	3
M: 50 1:500 1:100	
I.	T.K.
D	MÁI 1980

Thomas Kaaber