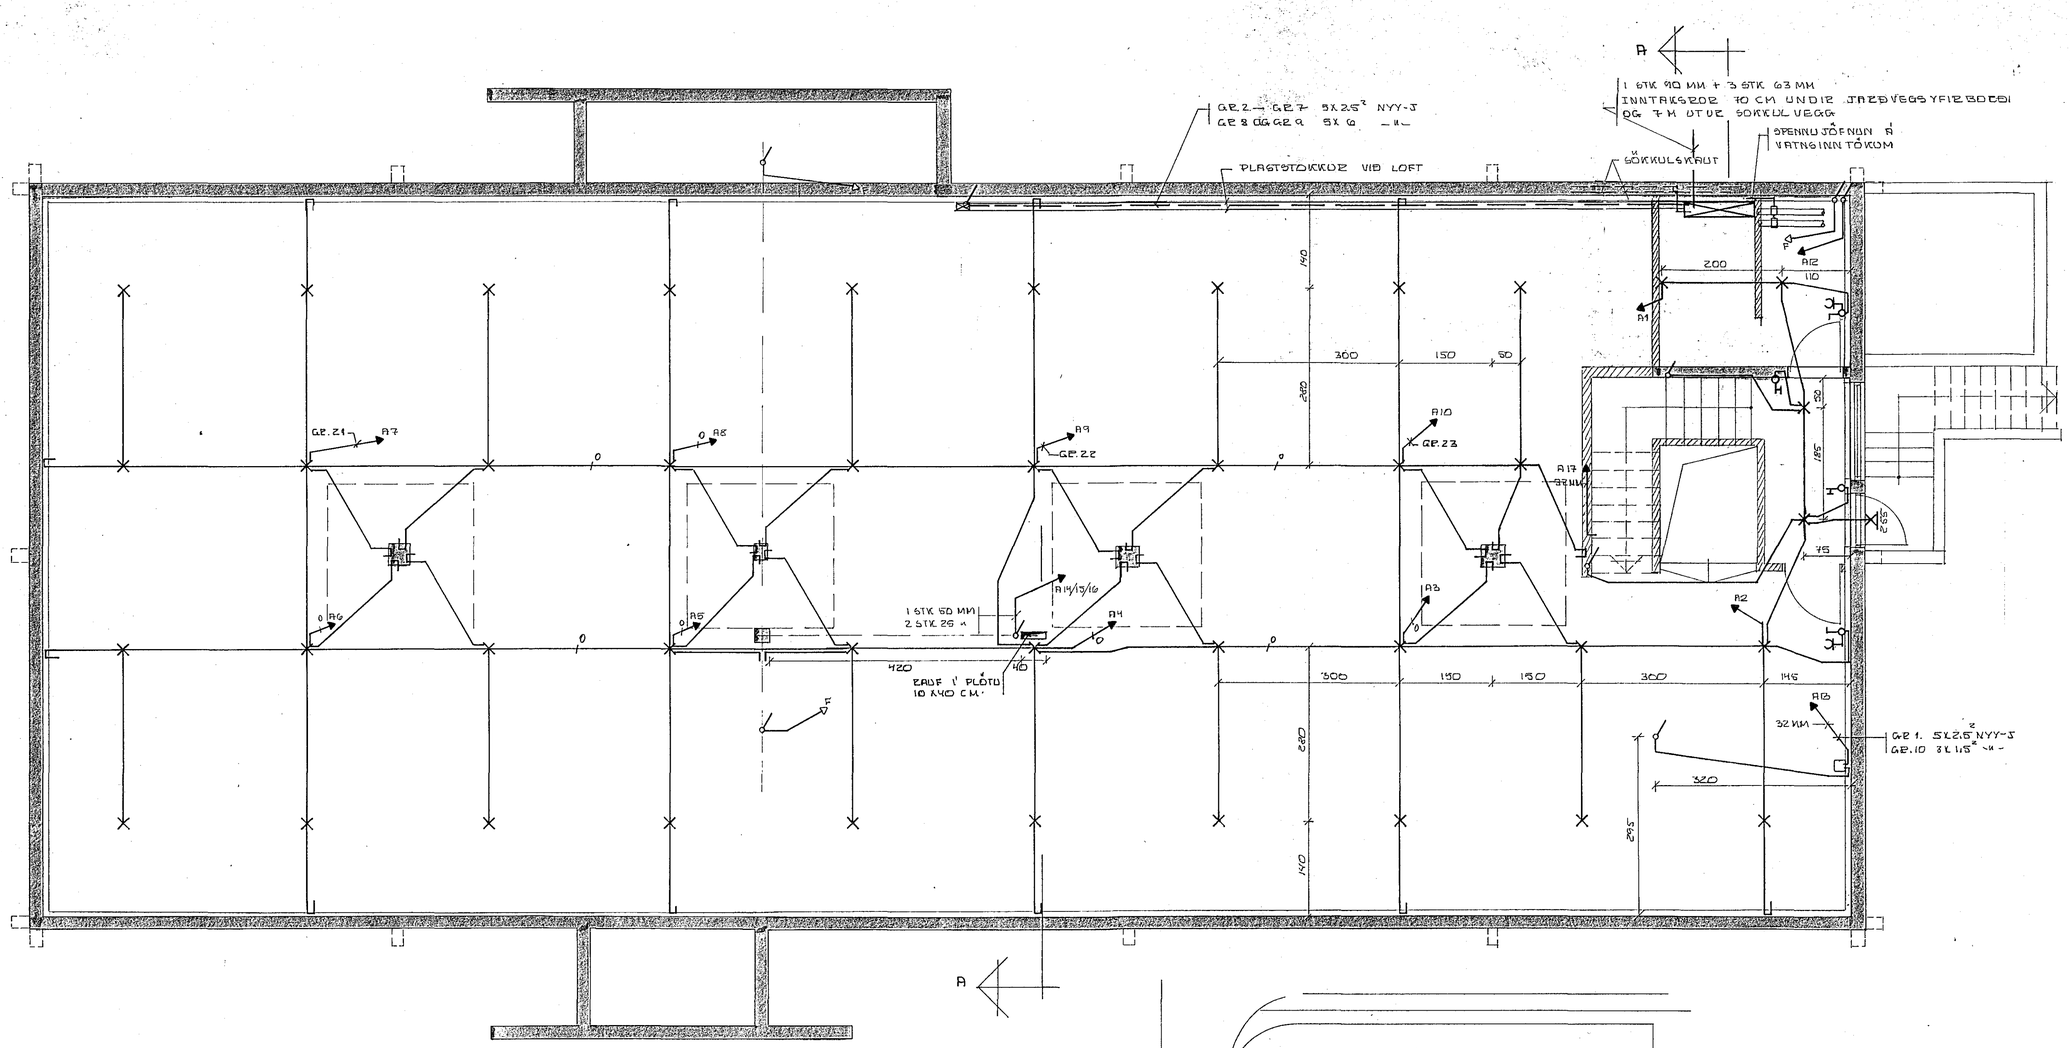

A

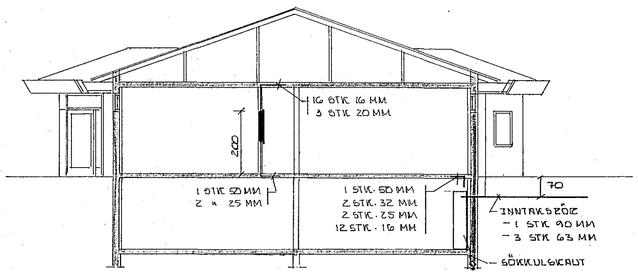

SNIÐ A – A 1:100

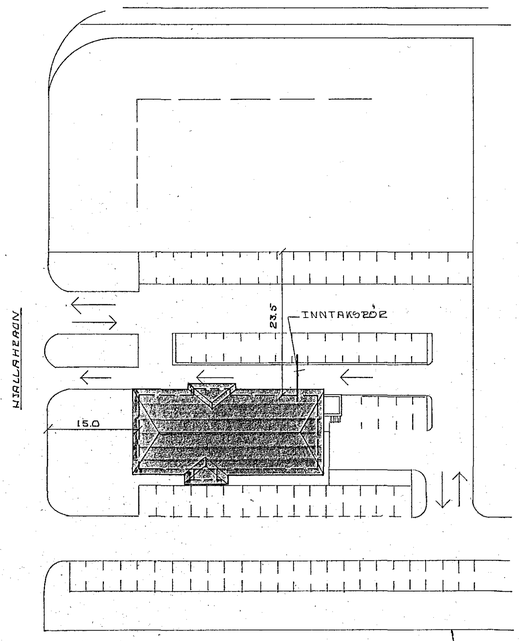

AFSTÖÐUMYND 1:500

REYKJANESBRAUT

TEIKNAÐ SAMKVÆMT UPPLÝSINGUM RAFVERKTAKA

SKÝRINGAR
- RÖR 16 MM
- RÖR UTUR SÚLUM 100 CM YFIR GÓLFI

BR.	DAGS.	BREYTING	

VEITINGASTAÐUR
RAFLAGNATEIKNING
~~INNSTEYPT RÖR OG DÓSIR~~

TÆKNIÞJÓNUSTAN SF.
LÁGMÚLA 5 – 105 REYKJAVÍK – SÍMI 83944
Sig. H. Oddsson

HANNAÐ	SÞ	KVARÐI	1:500 / 1:50
TEIKNAÐ	SÞ	DAGS.	JÚNÍ '83
YFIRFARIÐ		NR.	BL. 2/3 AF.