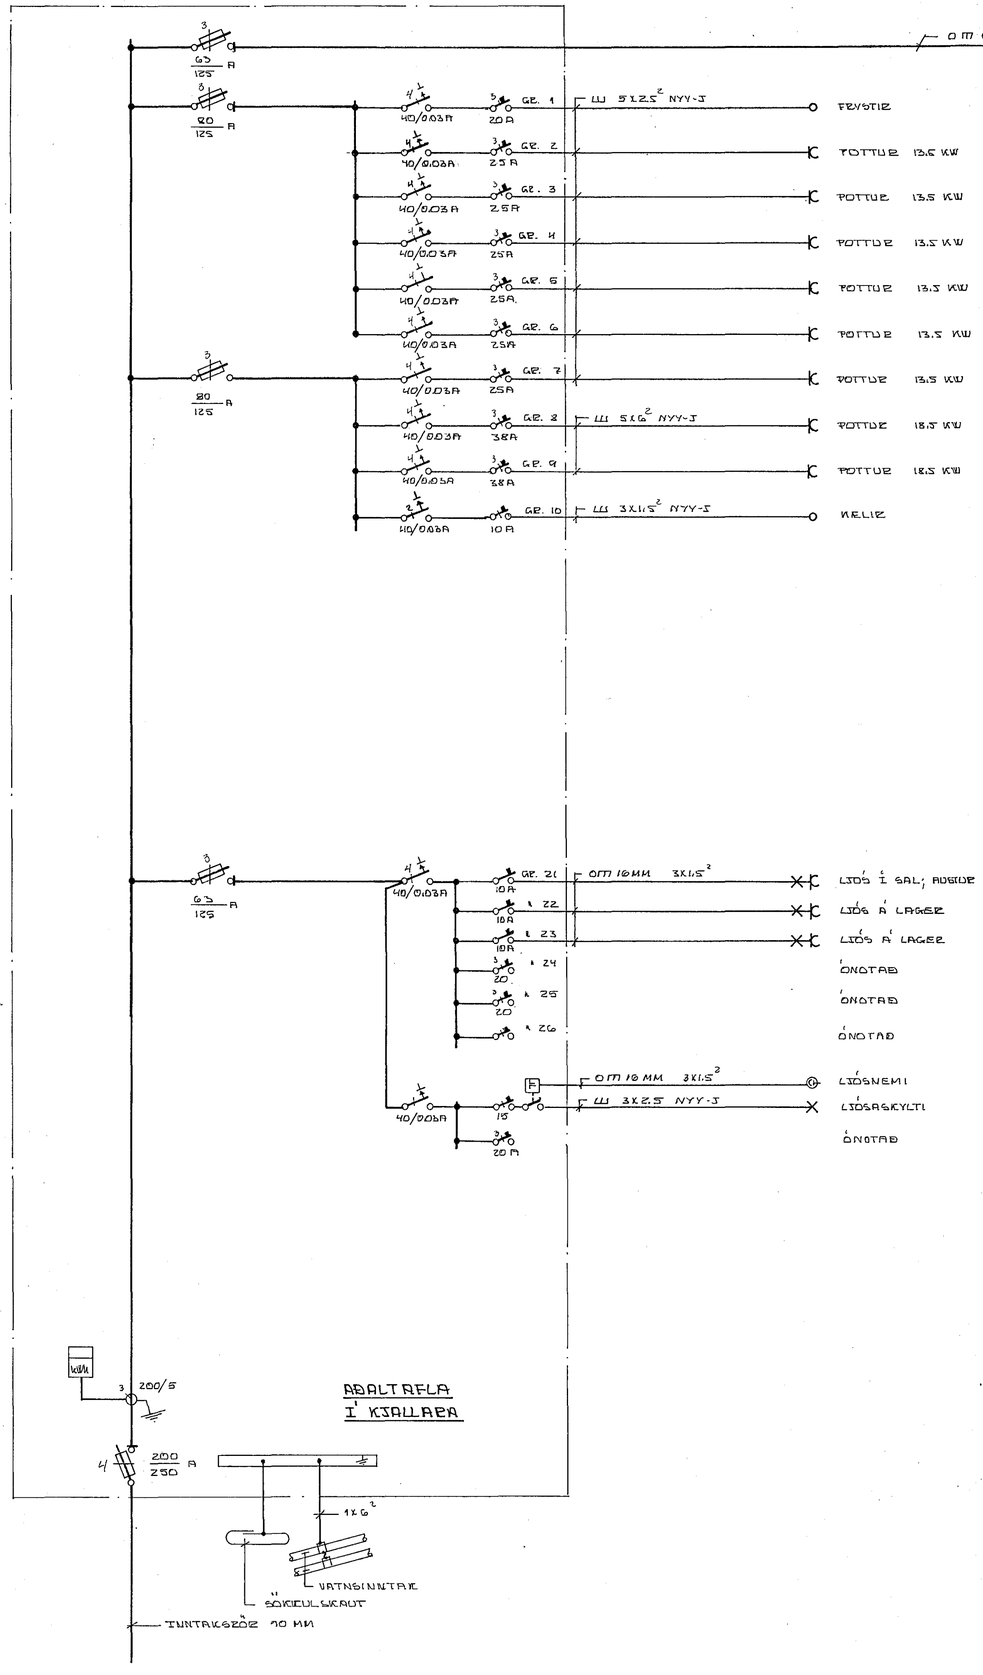

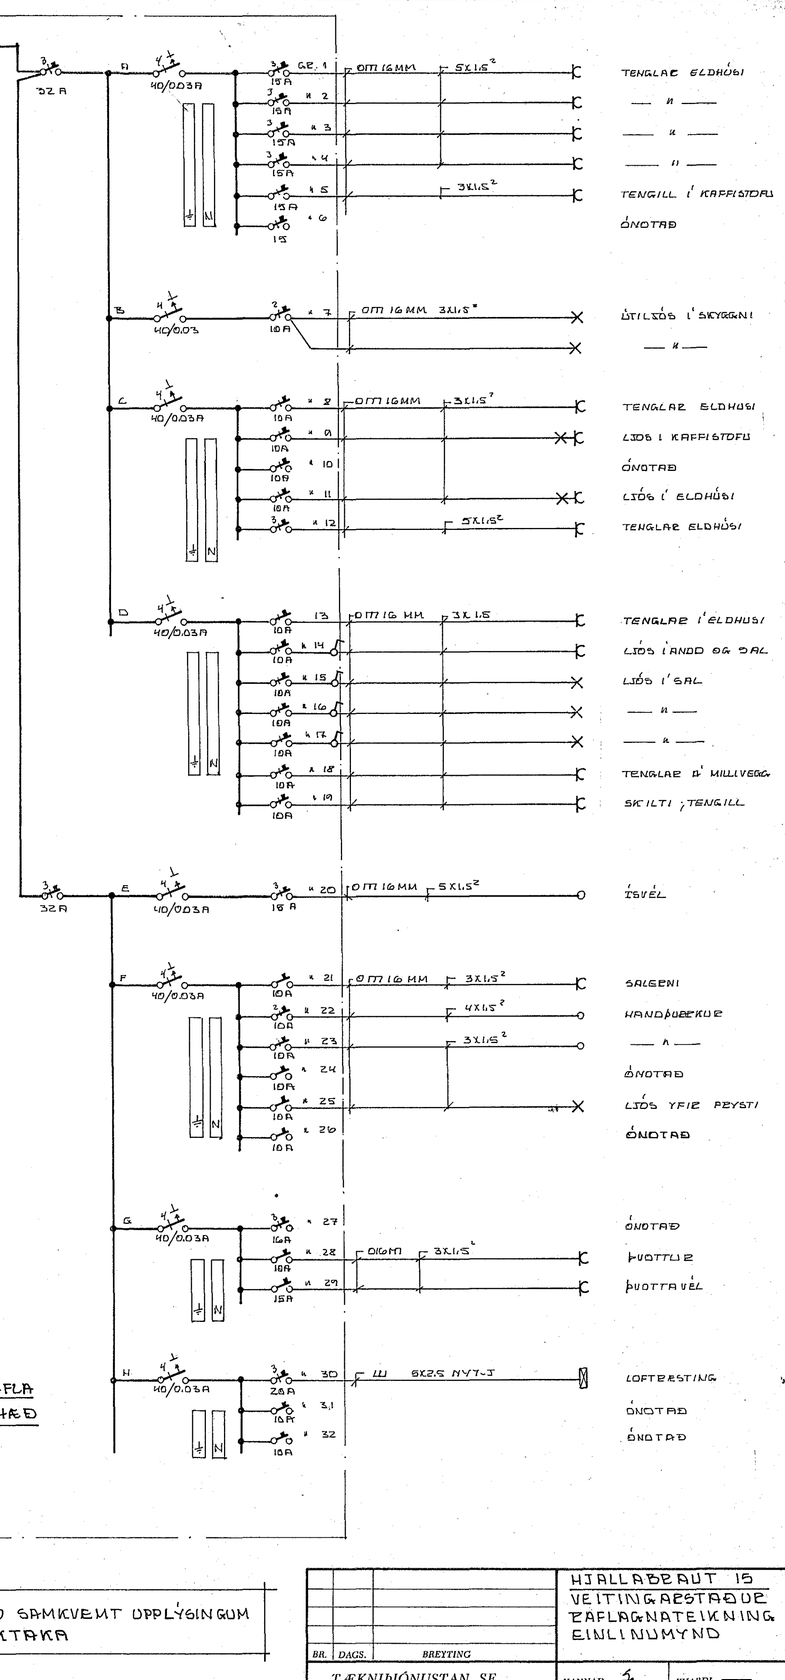

GREINITAFLA
Í ÞRÆÐHÆÐ

TEIKNAÐ SAMKVÆMT UPPLÝSINGUM
RAFVERKTAKA

BR.	DAGS.	BREYTING

TÆKNIÞJÓNUSTAN SF.
LÁGMÚLA 5 – 105 REYKJAVÍK – SÍMI 83844
Sig. H. Ólafsson

HJALLABRAUT 15
VEITINGARÆSTAÐUR
RAFLAGNATEIKNING
EINLINUMYND

HANNAÐ	Sb	KVARÐI	——
TEIKNAÐ	Sb	DAGS.	SEPT '84
YFIRFARIÐ		NR.	BL. AF. 3/3