


Húsveita nr. 2726 Teikning nr. 1942  
 Samþykkt þ. 19. 1. 1981  
 f.h. RAFVEITU HAFNARFJARDAR  
 Eftirlitsmaður rafhlagna

29. 1. 1981  
 Filbert Kristjánsson

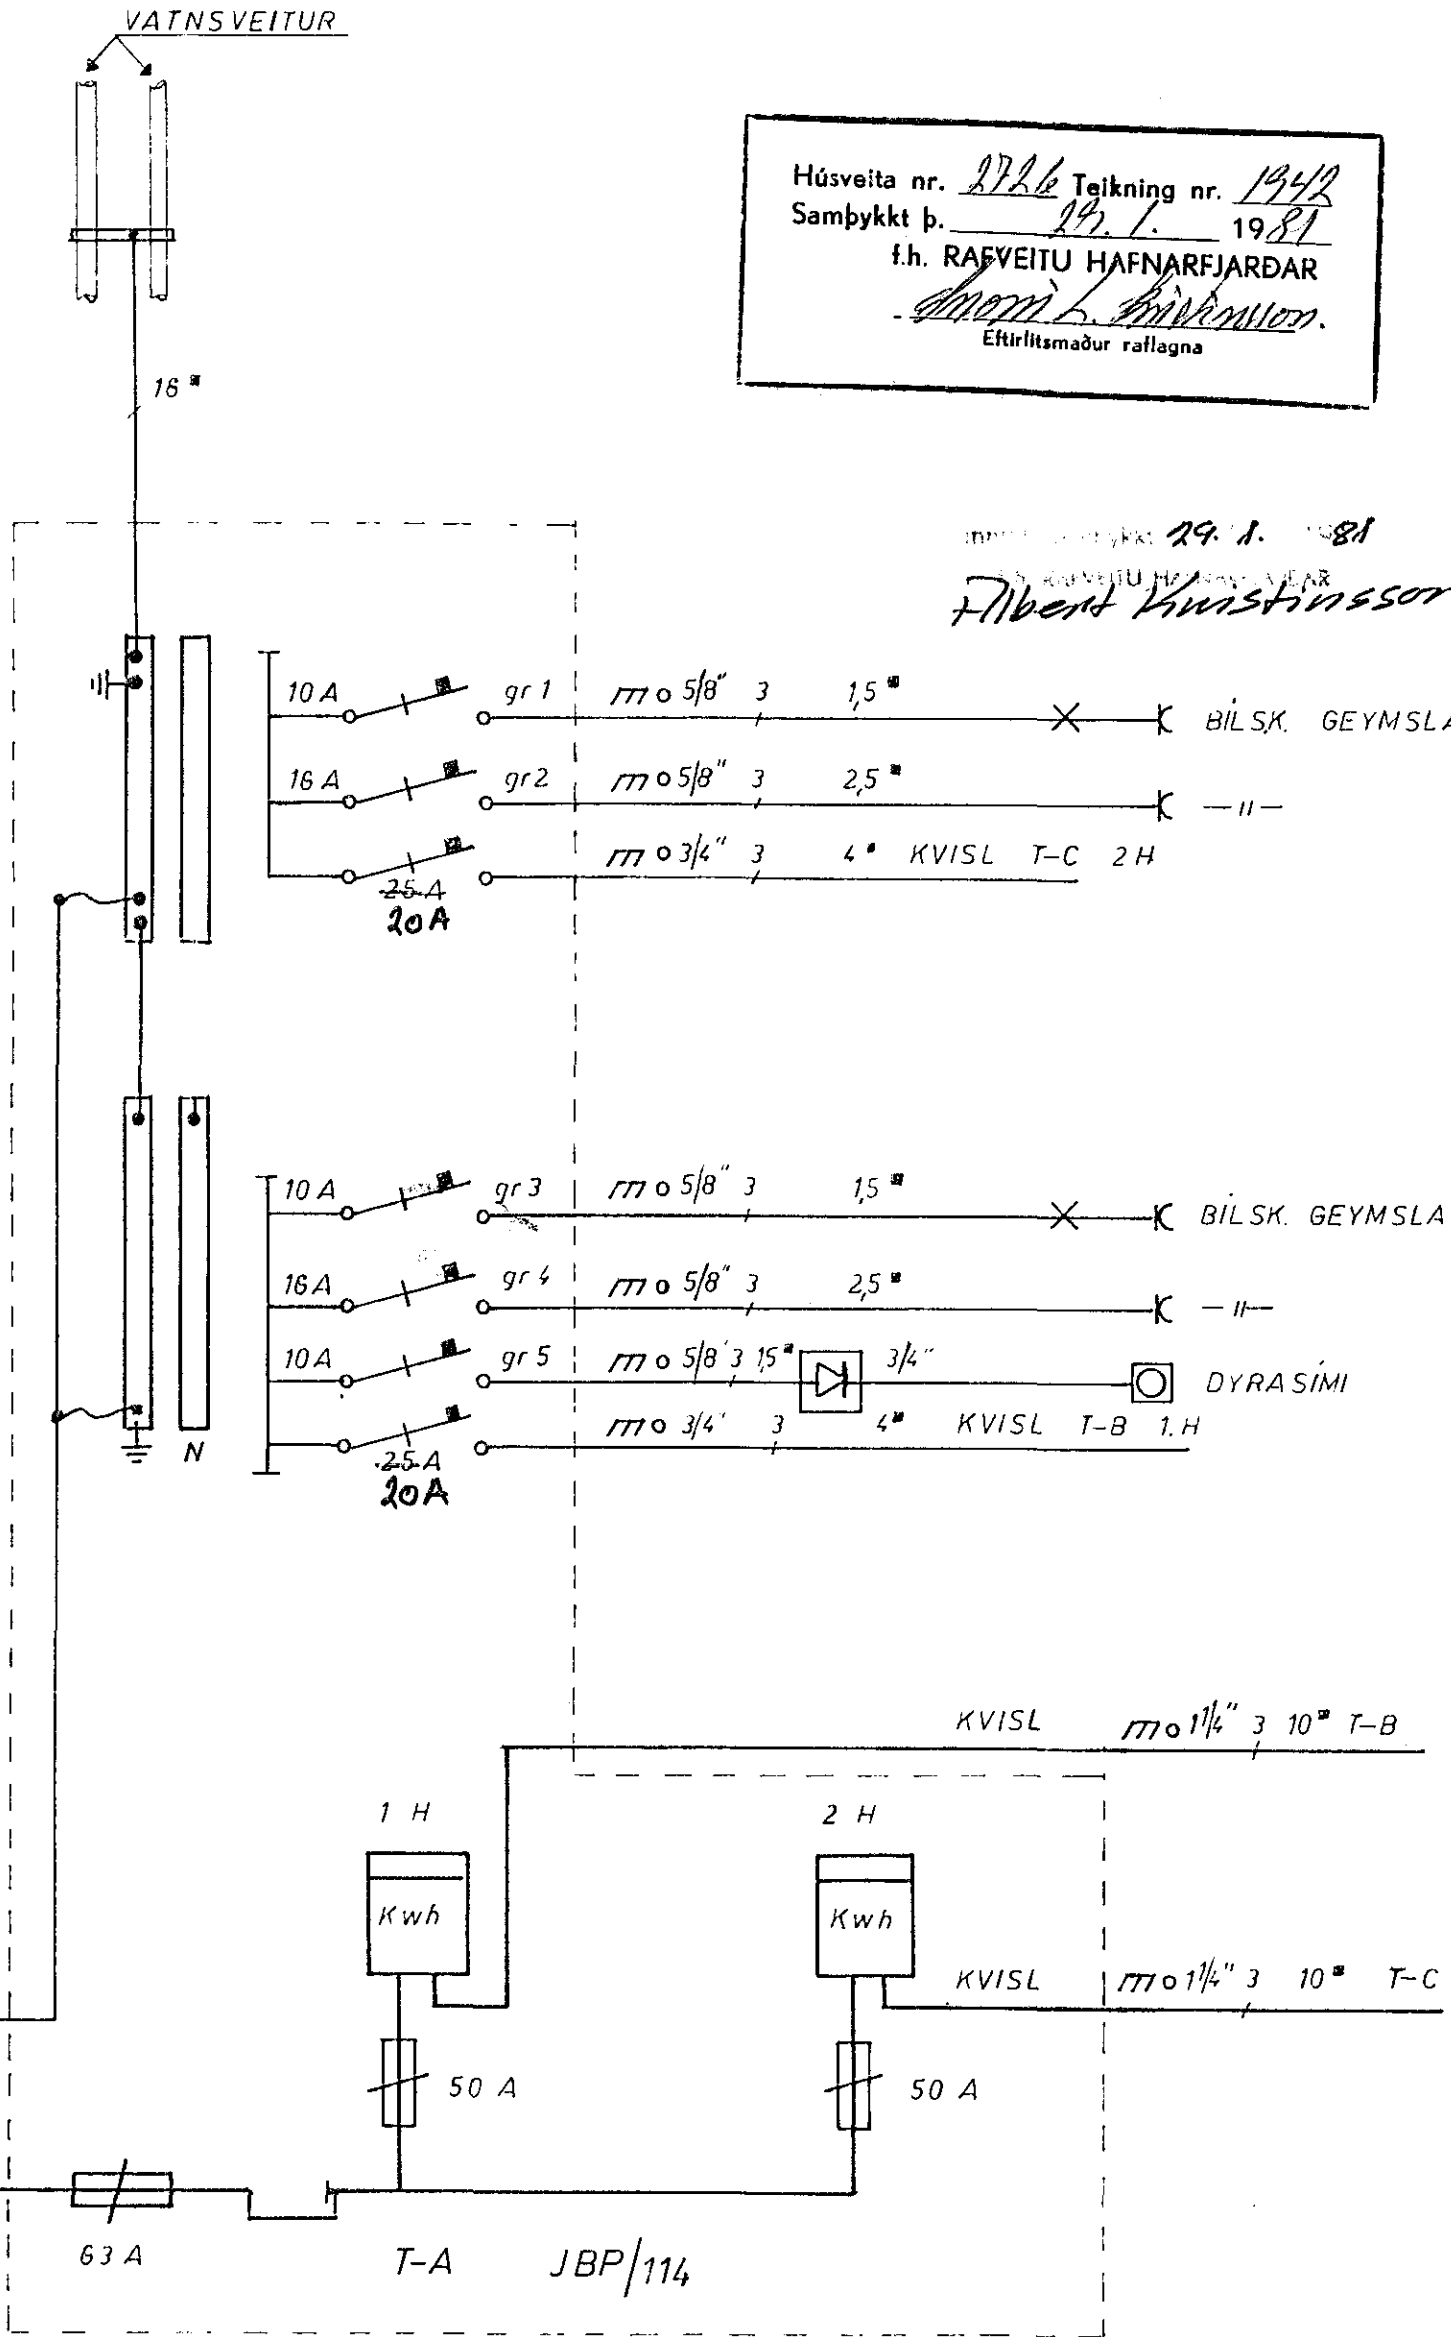

1942

TEIKNISTOFAN BORGARTÚNI 23	SÍMI 28177
SUÐURGATA nr 76 HAFNARFIRÐI	BLAD 1 AF 4
KJALLARI RAFLÖGN	HANNAÐ
	TEIKNAD
	YFIRF
	Hinn Lofsson
MKV 1:50	