

1. hæð

SKÝRINGAR

Raflögnin skal vera hulin 5/8" p.l.p. lögn
Vir 3x15". Málstraumur rofa og tengla
sé minnst 10 A


Hæðir í cm midast við gólf

Hæð rofa 100 tengla í þvottah 110
í eldhúsi ákv. síðar

D = DYRASIMI

F = SÍMI

S = SJÓNVARP

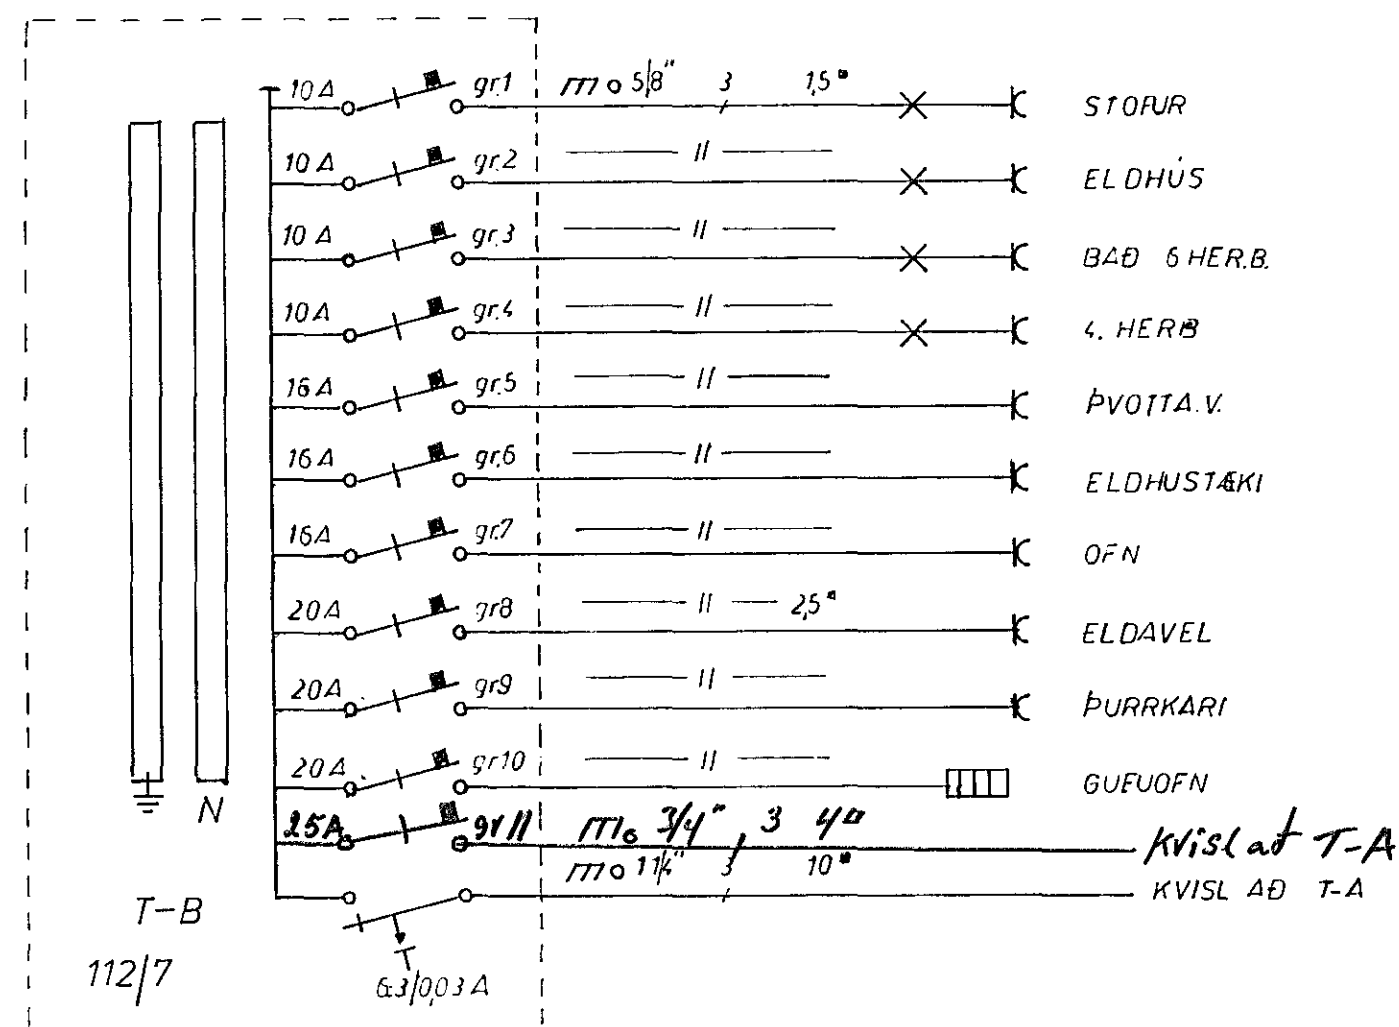

TEIKNISTOFAN BORGARTÚNI 23		SIMI 28177	
-SUÐURGATA 76 HAFNARFIRÐI		BLAD 2	AF 4
RAFLÖGN		HANNAÐ	agúst 79 HS
		TEIKNAD	" "
		YFIRF	Heim Perarsson
MKV 1:50			