


SKÝRINGAR

Raflögnin skal vera hulin $5/8$ " p.l.p. lögn
 Yir 3×15 ". Málstraumur rofa og tengla
 sé minnst 10 A

Hæðir í cm miðast við gólf.
 Hæð rofa 100 tengla í þvottah 110
 í eldhúsi ákv. síðar

D = DYRASÍMI
 F = SÍMI
 S = SJÖNVARP

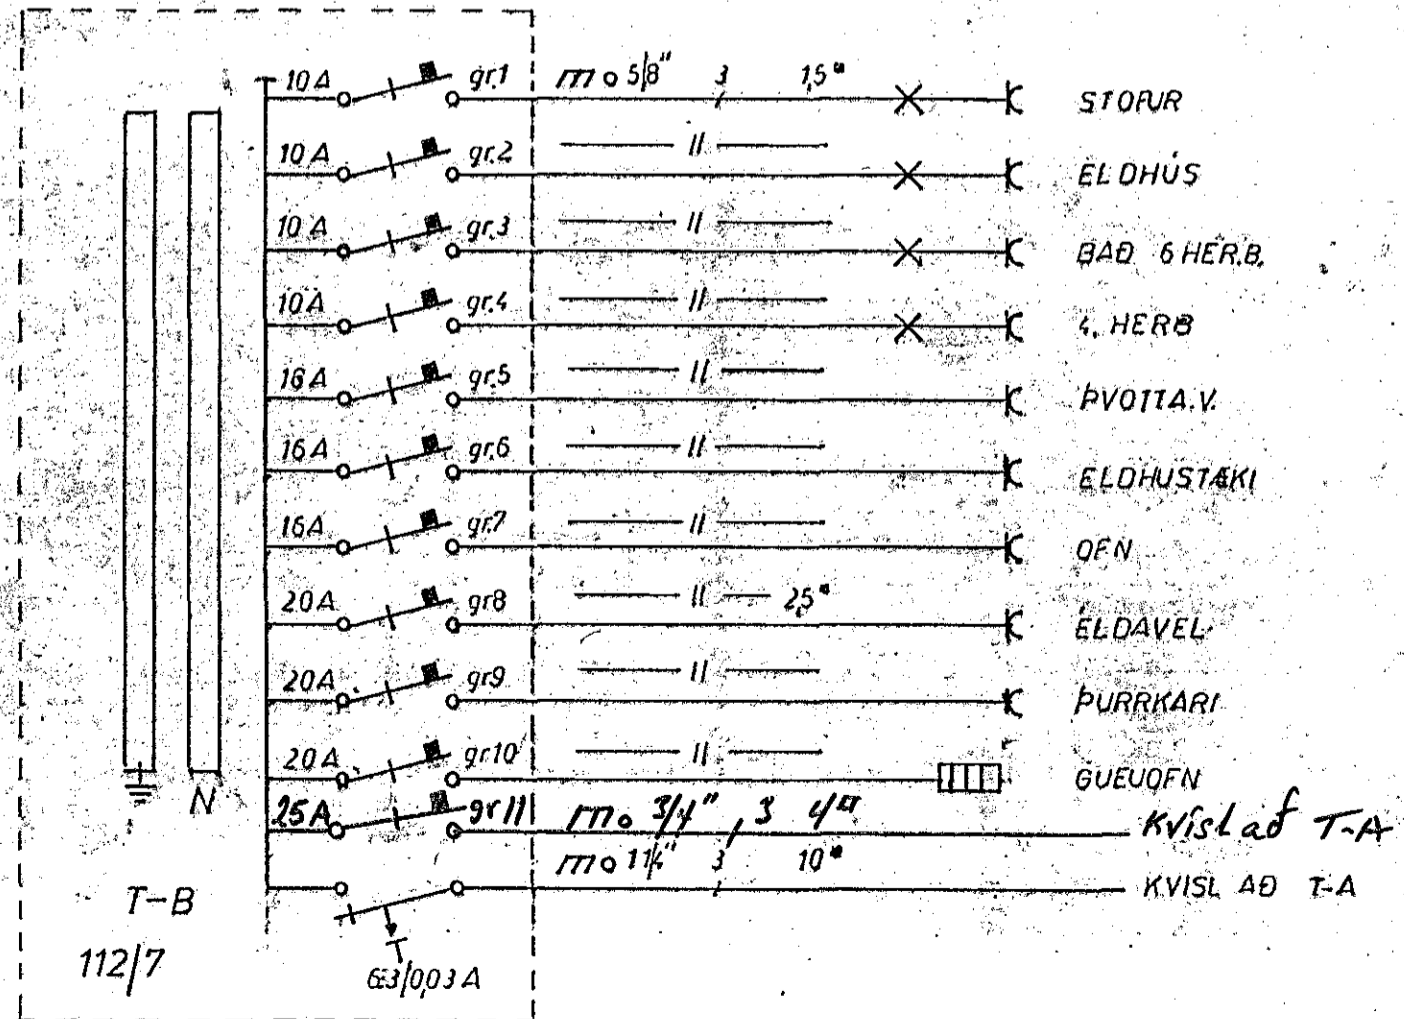

2 hæð

TEIKNISTOFAN BORGARTÚNI 23		SÍMI 28177	
-SUÐURGATA 76 HAFNARFIRÐI		BLAD 3 AF 4	HANNAÐ 29.11.79 H.S.
RAFLÖGN		TEIKNAD	YFIR
MKV. 1:50		Heim Þorvaldsson	