
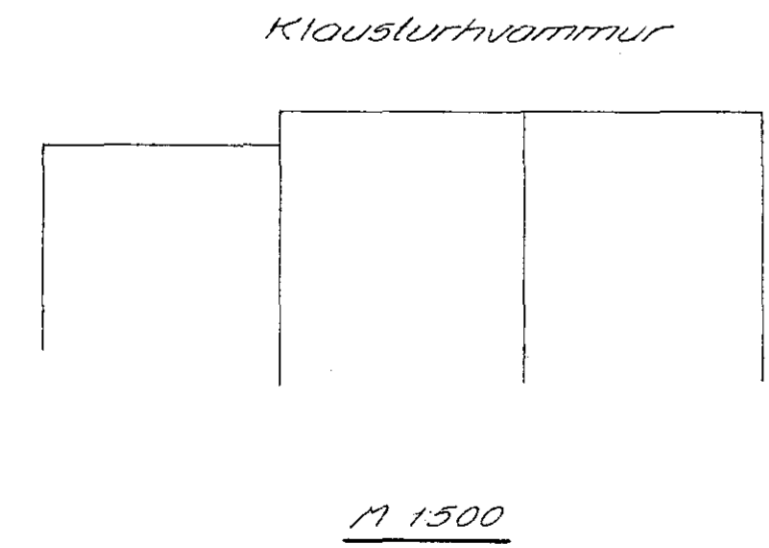
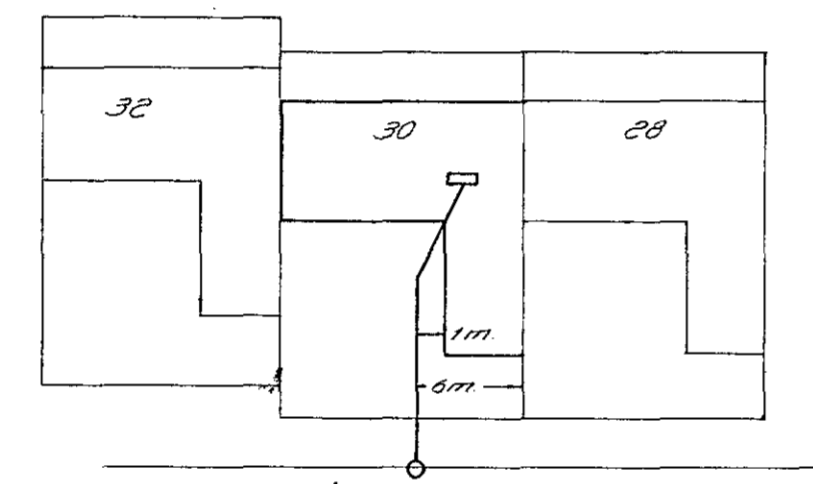


Húsveita nr. 777 Teikning nr. 2034  
 Samþykkt þ. 14. 5. 1982  
 í.h. RAUFVEITU HAFNARFJARÐAR  
*Jens Guðr. Þsson*  
 Eftirlitsmaður rannagna

Ístök samþykkt 7. 5. 1982  
 AK. (16)

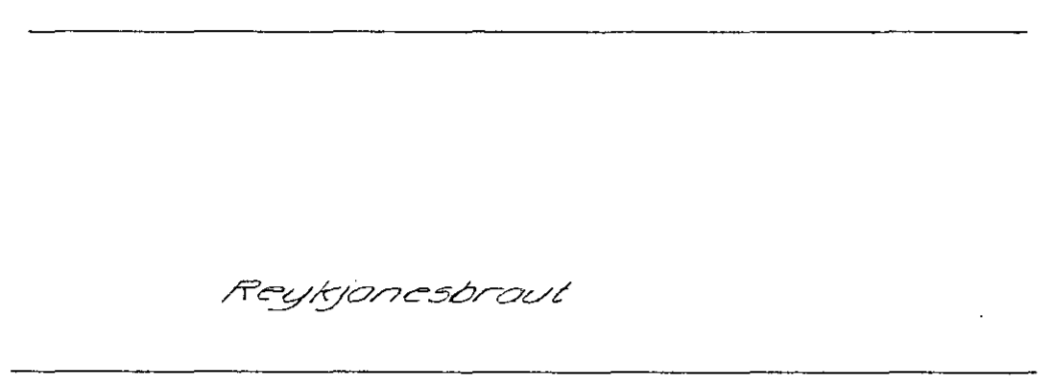

ALMENNAR SKÝRINGAR

1. HÆÐ ROFA SÉ 100 cm FRÁ FULLFRÁGENGNUM GÓLFI.
2. HÆÐ TENGLA VÍÐ ROFA SÉ Í SÖMU HÆÐ OG ROFINN.
3. HÆÐ TENGLA Í ELDHÚSI, GEYMSLU, BADHERBERGI OG ÞVOTTAHÚSI, SÉU 100 cm. AÐRIR TENGLAR SÉU 20 CM FRÁ FULLFRÁGENGNUM GÓLFI.
4. PÍPUR SÉU 5/8" OG VÍR 1.5° NEMA ANNAR SÉ GETIÐ.
5. MÁLSTRAUMUR ROFA OG TENGLA SKAL VERA 10 A.
6. Í SORPGEYMSLU SKAL LJÓSID TENDRA ÞEGAR HURÐIN ER ÖPNUÐ, NOTA SKAL ÞRÝSTIROFA.
7. Í BIFREIDAGEYMSLU SKAL GERA RÁÐ FYRIR SJÁLVVIRKUM HURÐAÖPNARA.
8. Á TERASSE MÁ NOTA T.D. 2 X 1000 W INFRARAUDA GEISLAÖFNA MEÐ HLÍÐARFLOKK MINNST I.L. 57.
9. Í STOFU SKAL RÖRLAGNIR LIGGJA Í GÓLFI AÐ TÖFLU.
10. Í BADHERBERGI SKAL SAMTENGJA BADKER, BADSKÁL OG VATNSLAGNIR MEÐ A.M.K. 6° cu. SAMANBER REGLUGERÐ 338 f)
11. KALDAVATNSKERFI OG HITAVATNSKERFI SKAL TENGJA SAMAN VÍÐ INNTAK OG SKAL TAUGIN EIGI VERA GRENNRI EN 16° cu Í GUFUBADI GILDA ÁKVÆÐI Í REGLUGER 335 BLAUTIR STAÐIR.

ALLAR RAFLAGNIR SKULU VERA Í SAMRÆMI VÍÐ "REGLUGERÐ UM RAUFORKUVIRKI"

FLOKKUN	TEIKN. NR.		
01	2	3290	
VERK	BLAÐ	FRH. BL.	
IB131	1	2	
KVARDI			
1:50			
HANNAÐ	TEIKNAD	YFIRF.	
K.G.	R.V.		
REYKJAVÍK	Jan. 81		

2034

KLAUSTURHVAMMUR 30
Afstöðumynd, skýringar
<b>Rafhönnun</b> ARMÚLI 42 SÍMI 84833