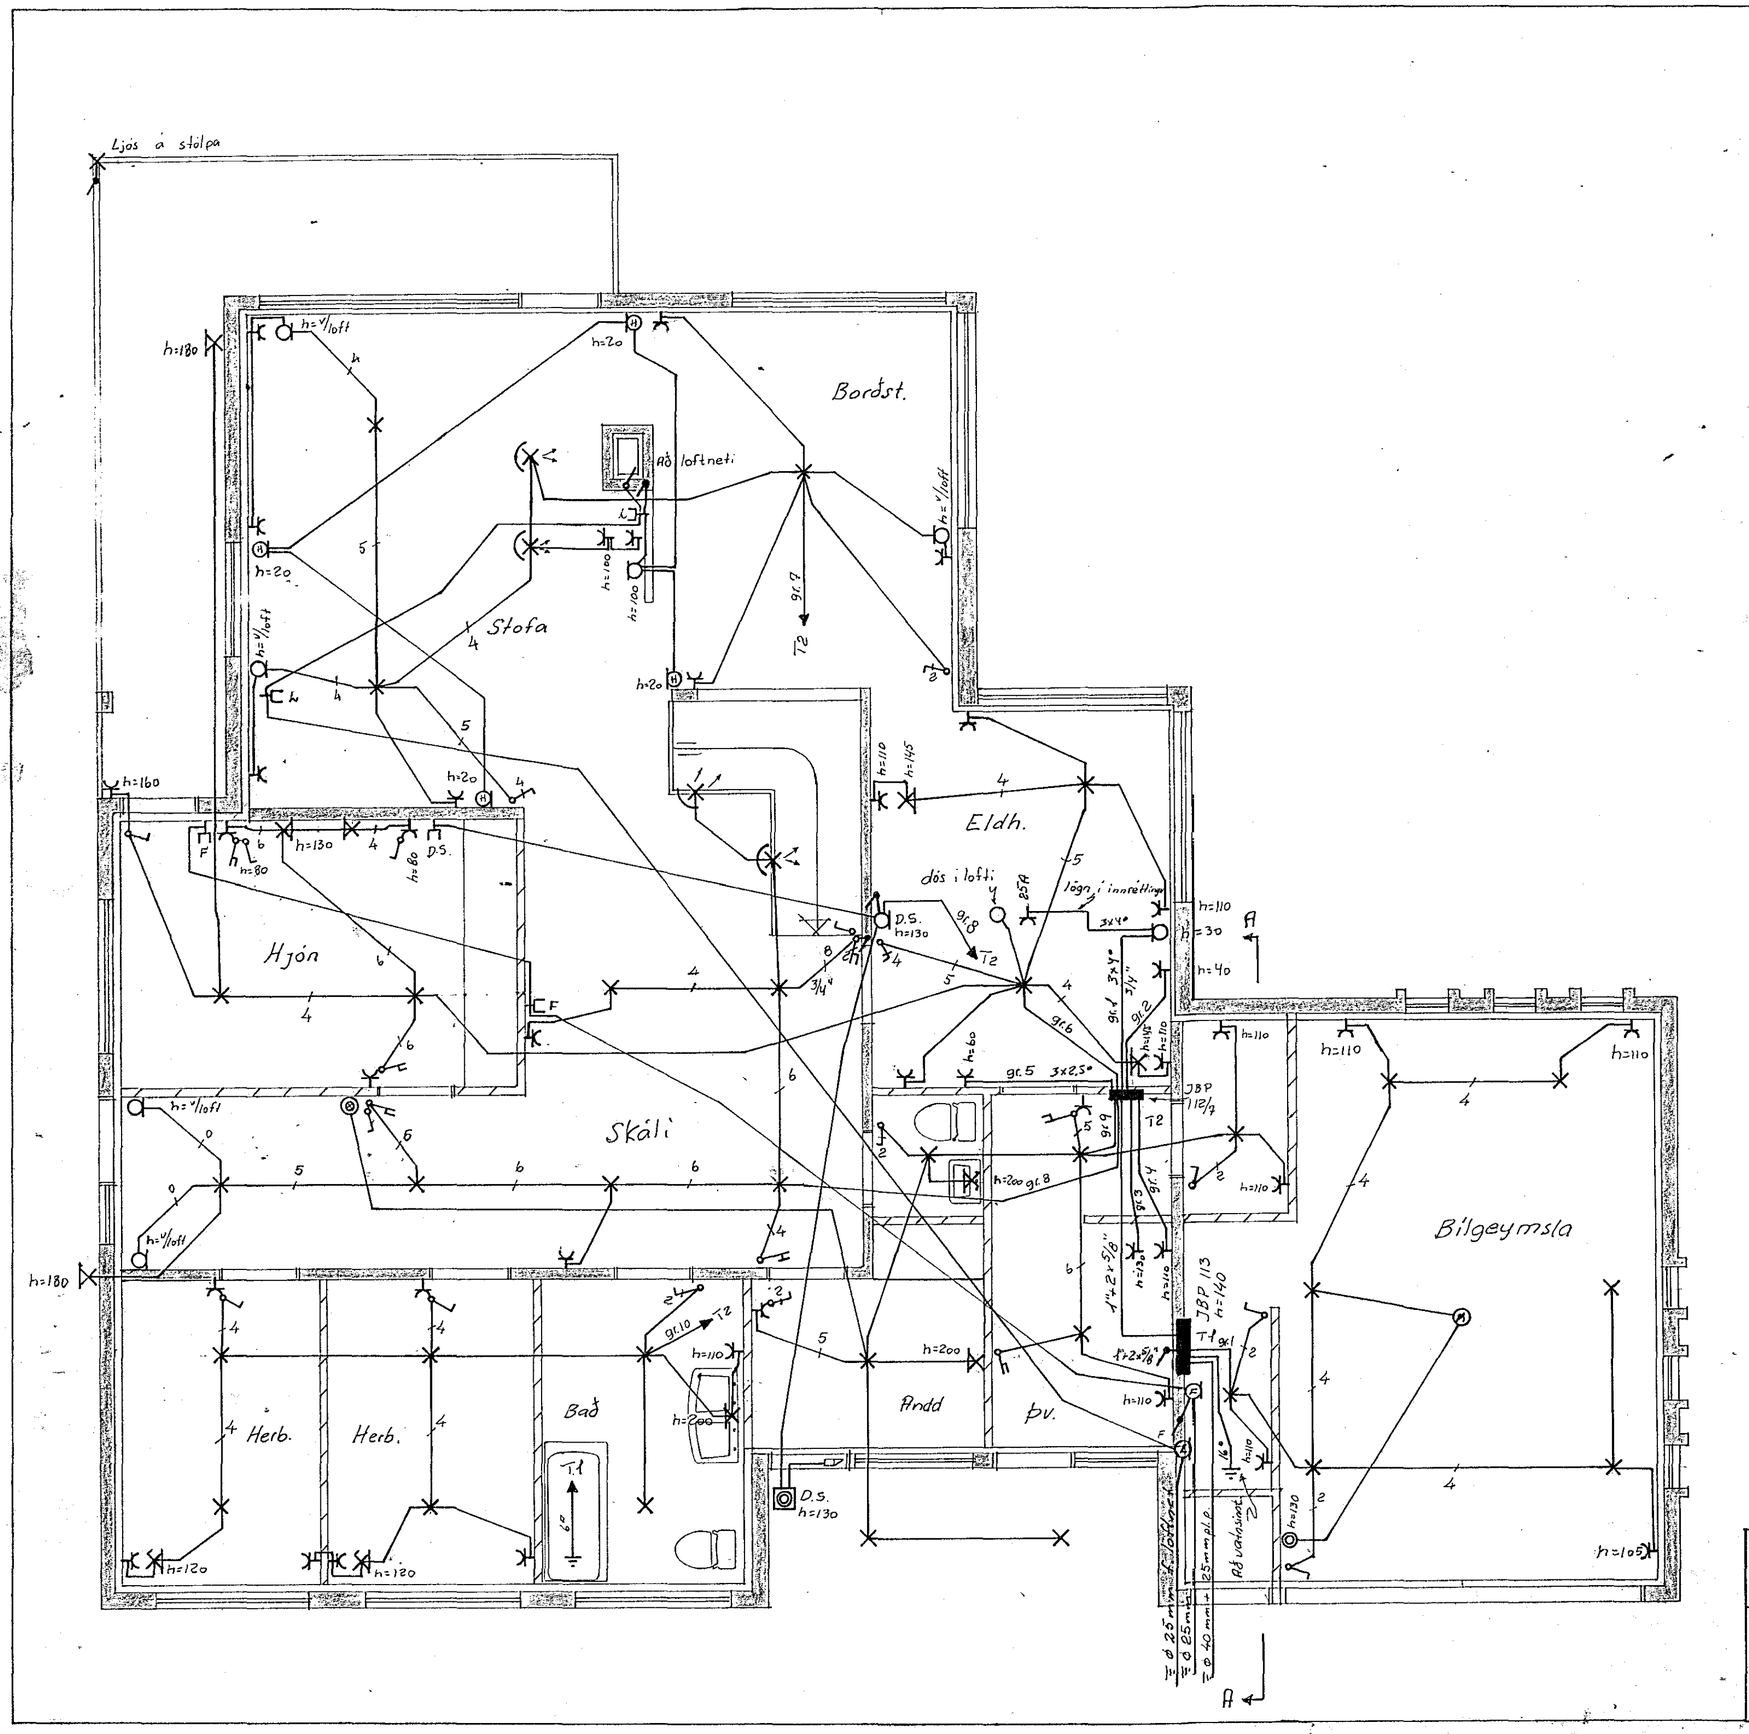

Br. 8.10.81 Loftnetsinntak

SMARAHVAMMUR 14	mælikv. 1:50
	dags. AGUST 1980
1 HÆÐ RAFLÖGN	teikn. T.S. bl. 3 af 3
	samþ. Trausti Sveinlýmssa
	teikn. nr. 54-B 45