
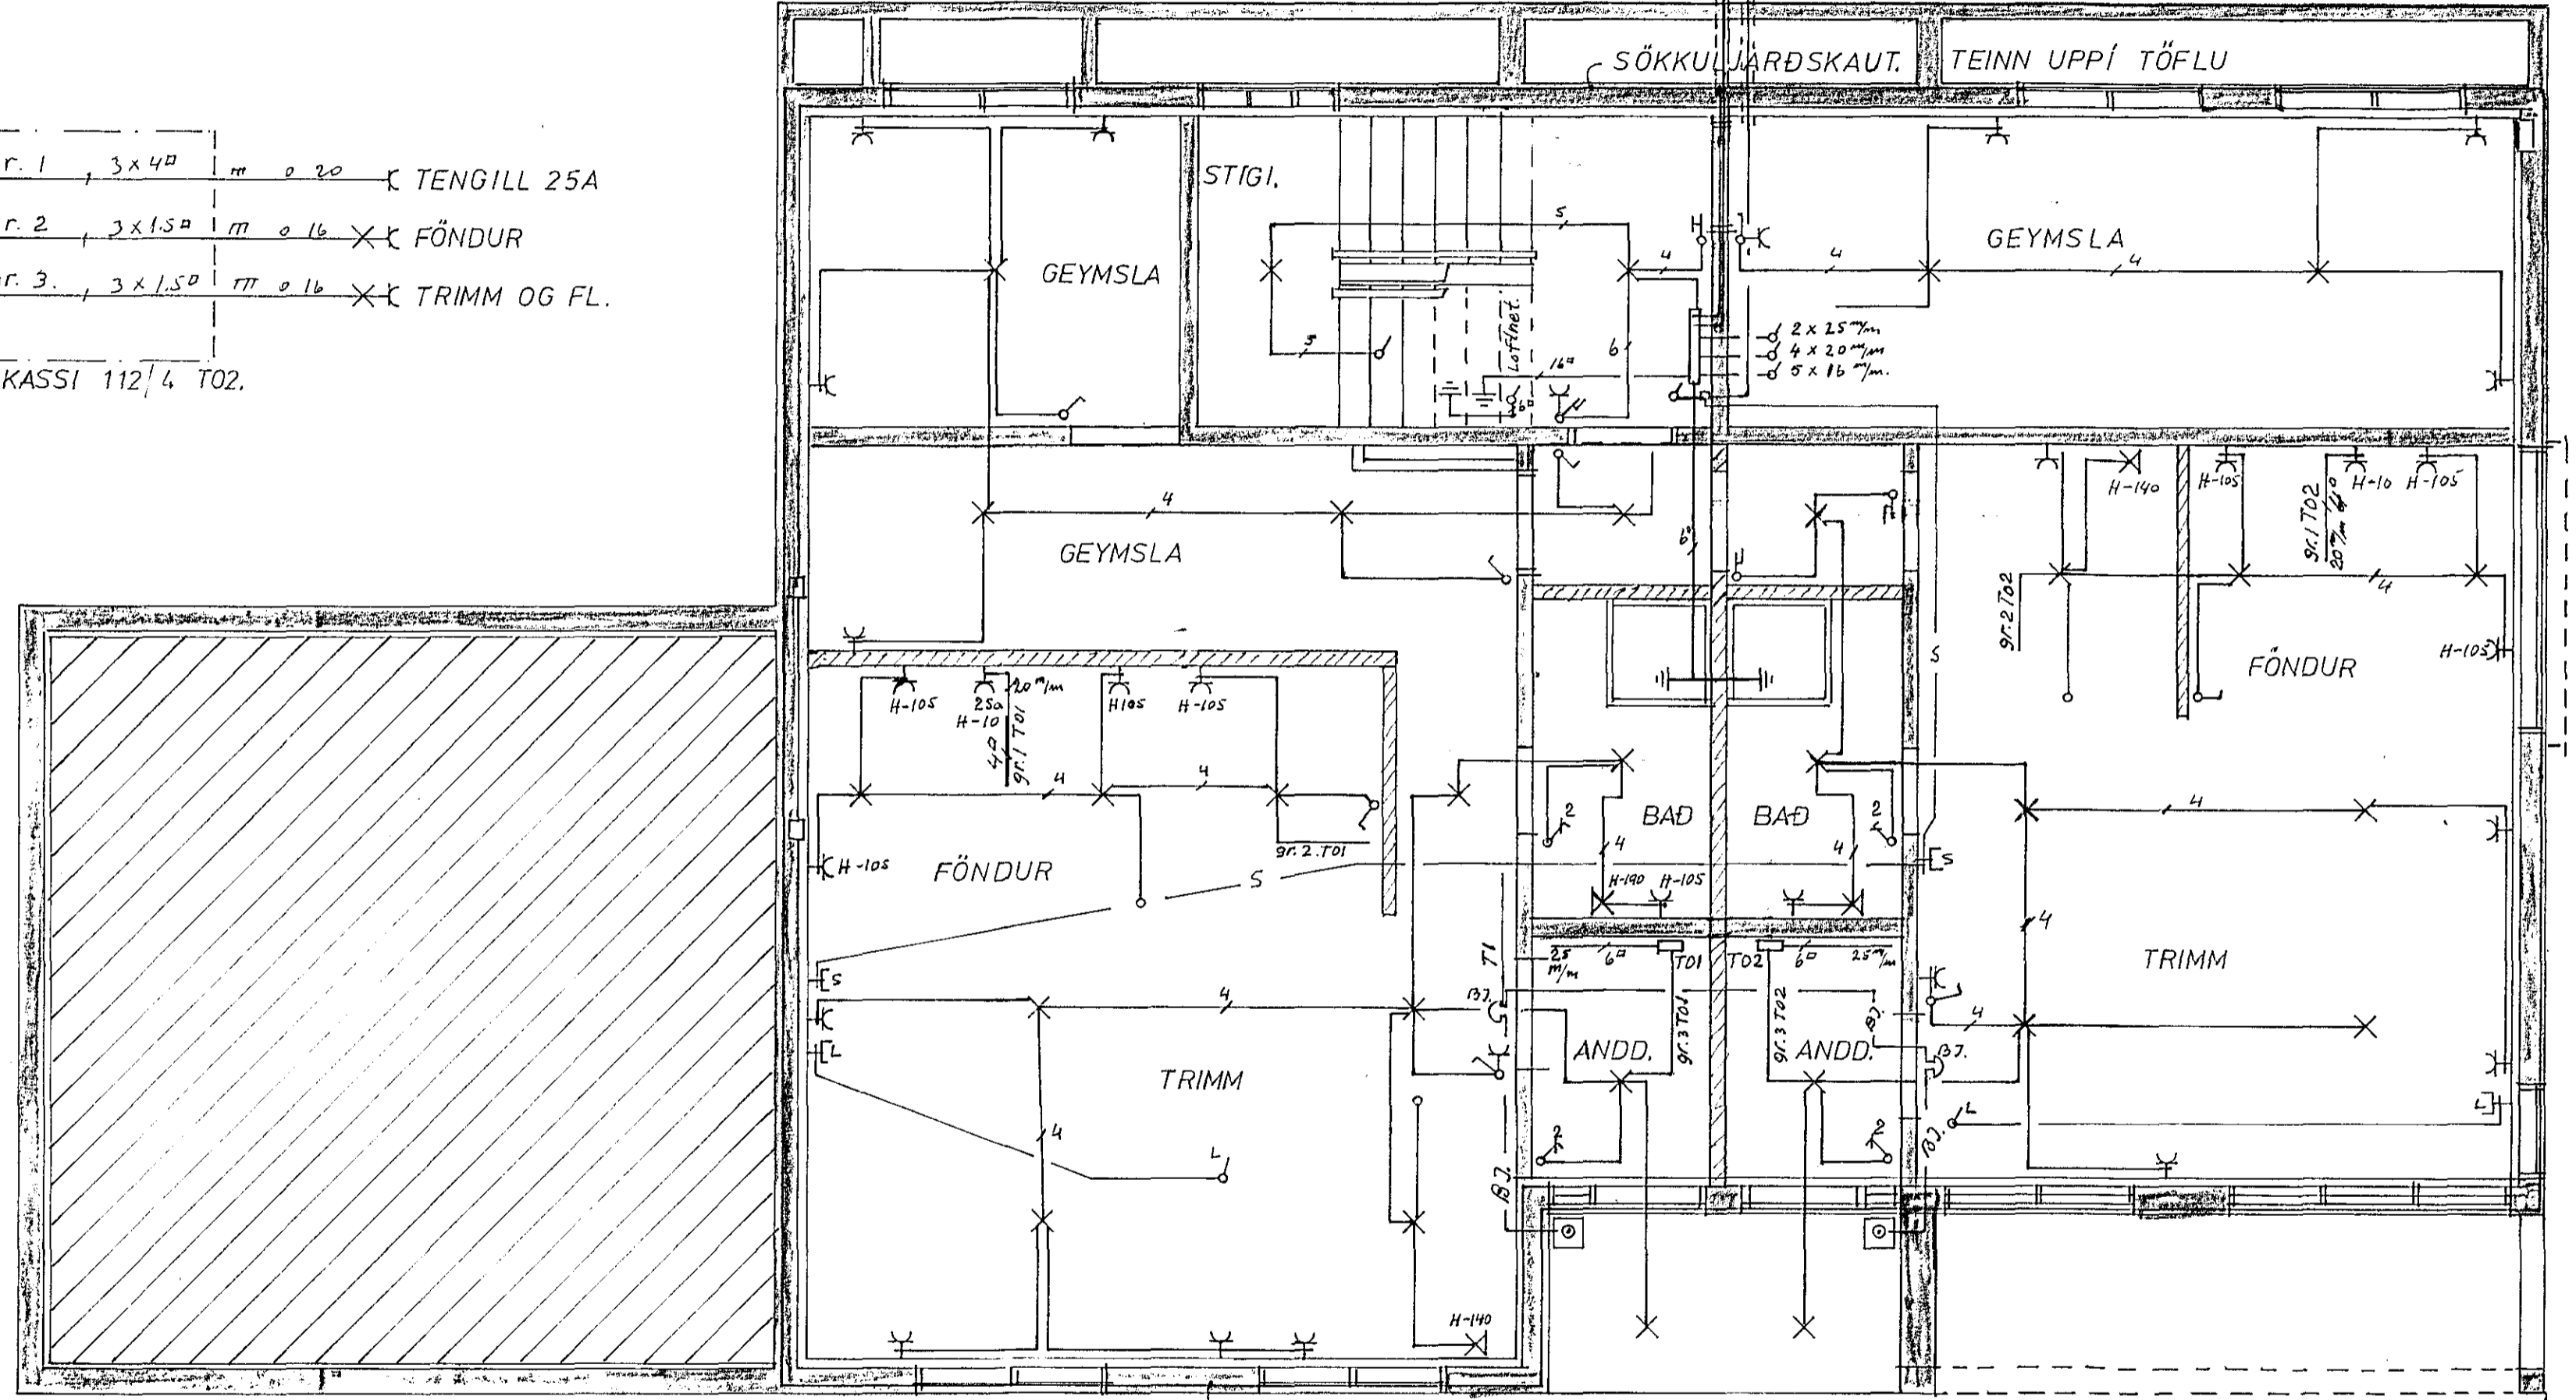
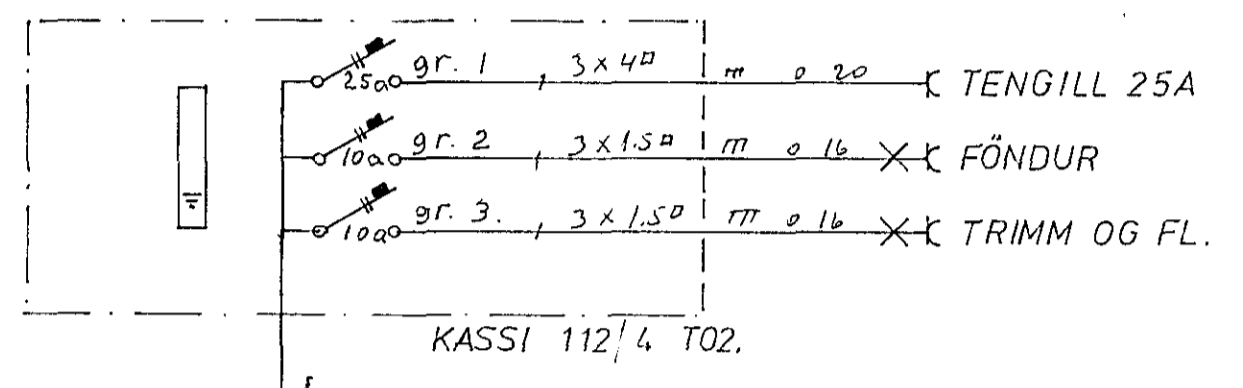


lantök samþykki 25.13. 1982

f.h. RAÐVEITU HAFNARFJARDAR  
 Ganga verður þannig frá inntaks-  
 rörum að vatni geti ekki runnið  
 inn í töflu.  
 Albert Kristjánsson  
 Samþykkt einfasa

Húsvéita nr. 1010 Teikning nr. 2022  
 Samþykkt þ. 31.3. 1982  
 f.h. RAÐVEITU HAFNARFJARDAR  
 Jens Eiríksson.  
 Elfréttisráðgjafi

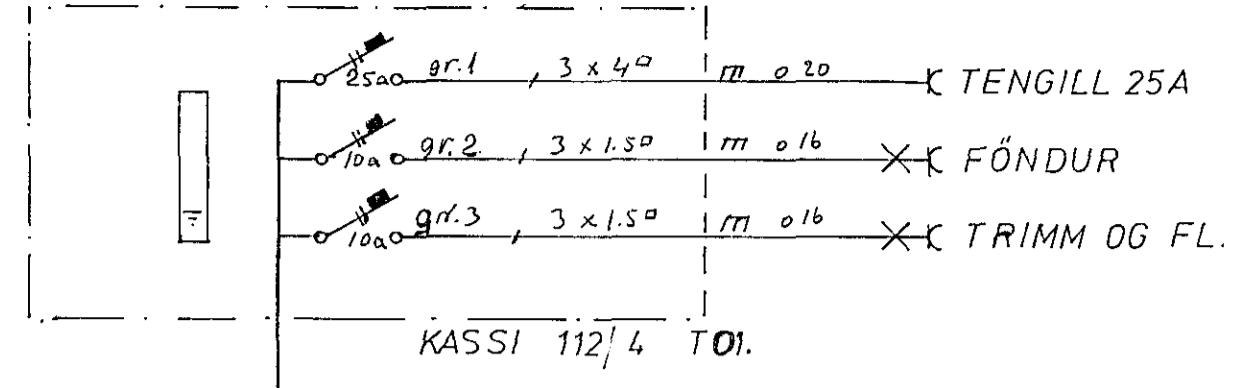

JARÐHÆÐ.  
 SÖKKULJARÐSKAUT.  
 NEDSTU JÄRN I SÖKKLI  
 TENGIST SAMAN MED  
 VÖNDUDUM KLEMMUM.

2022

**RAFTÆKJAVINNUSTOFA ÁSTVALDS JÓNSSONAR S.F.**  
 STIGAHlíÐ 37 REYKJAVÍK. Sími 35158.  
 SUÐURGATA 80  
 RAFLÖGN OG SíMI  
 GRUNNMYND JARÐHÆÐAR-EINLÍNU-  
 MYNDIR AF TÖFLUM.

H. Á. J. T. Á. J. Y. Á. J.  
 M 1:50  
 Teikn 003  
 nr. 1981 bl. 1 af 4  
 Dags. 1981  
 Ástvaldur Jónsson