
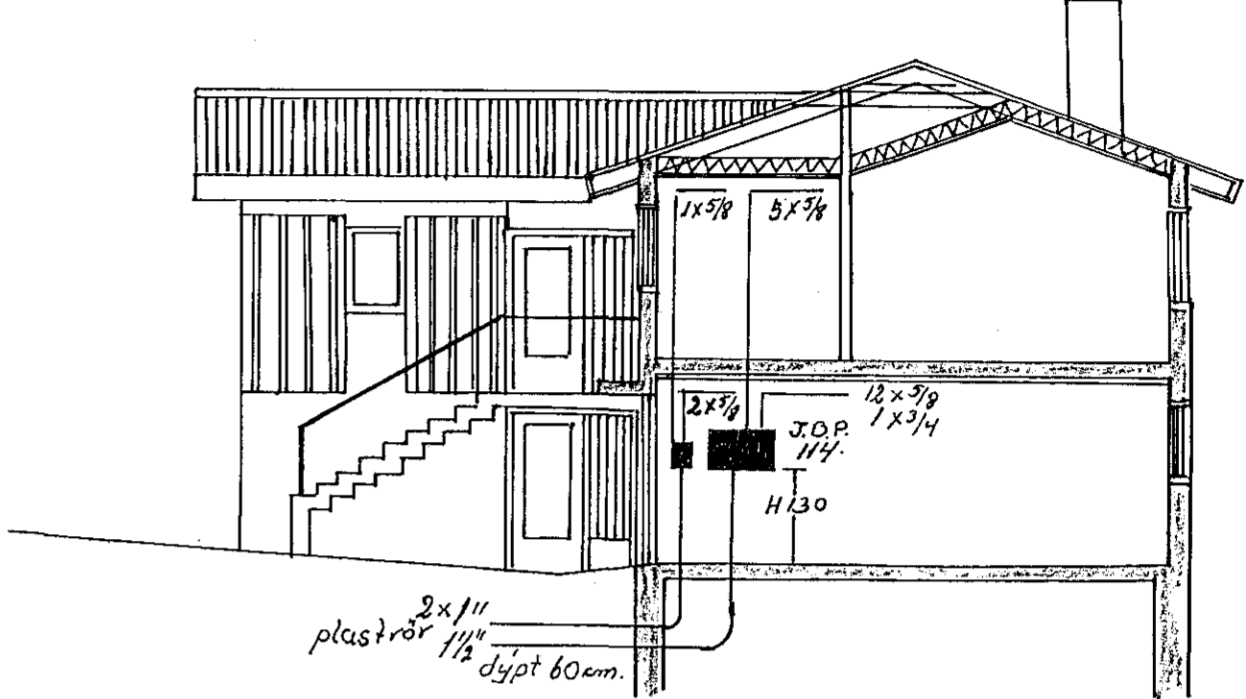


ÍSLENDA SEPTEMBER 9. 12. '81


f. h. RAFVEITU HAFNARFIJÐAR

Inntakskassi fyrir loftnet og síma þarf að vera nægilega stór t. d. J. P.B. 112/4 eða annar sambærilegur.
Albert Yngvi Þorsteinsson

Húsvélti nr. 1617 Teikning nr. 2003
Samþykkt þ. 10. 12. 1981
f. h. RAFVEITU HAFNARFIJÐAR
Jens Guðnason
Eftirlitsmaður rafhlagna

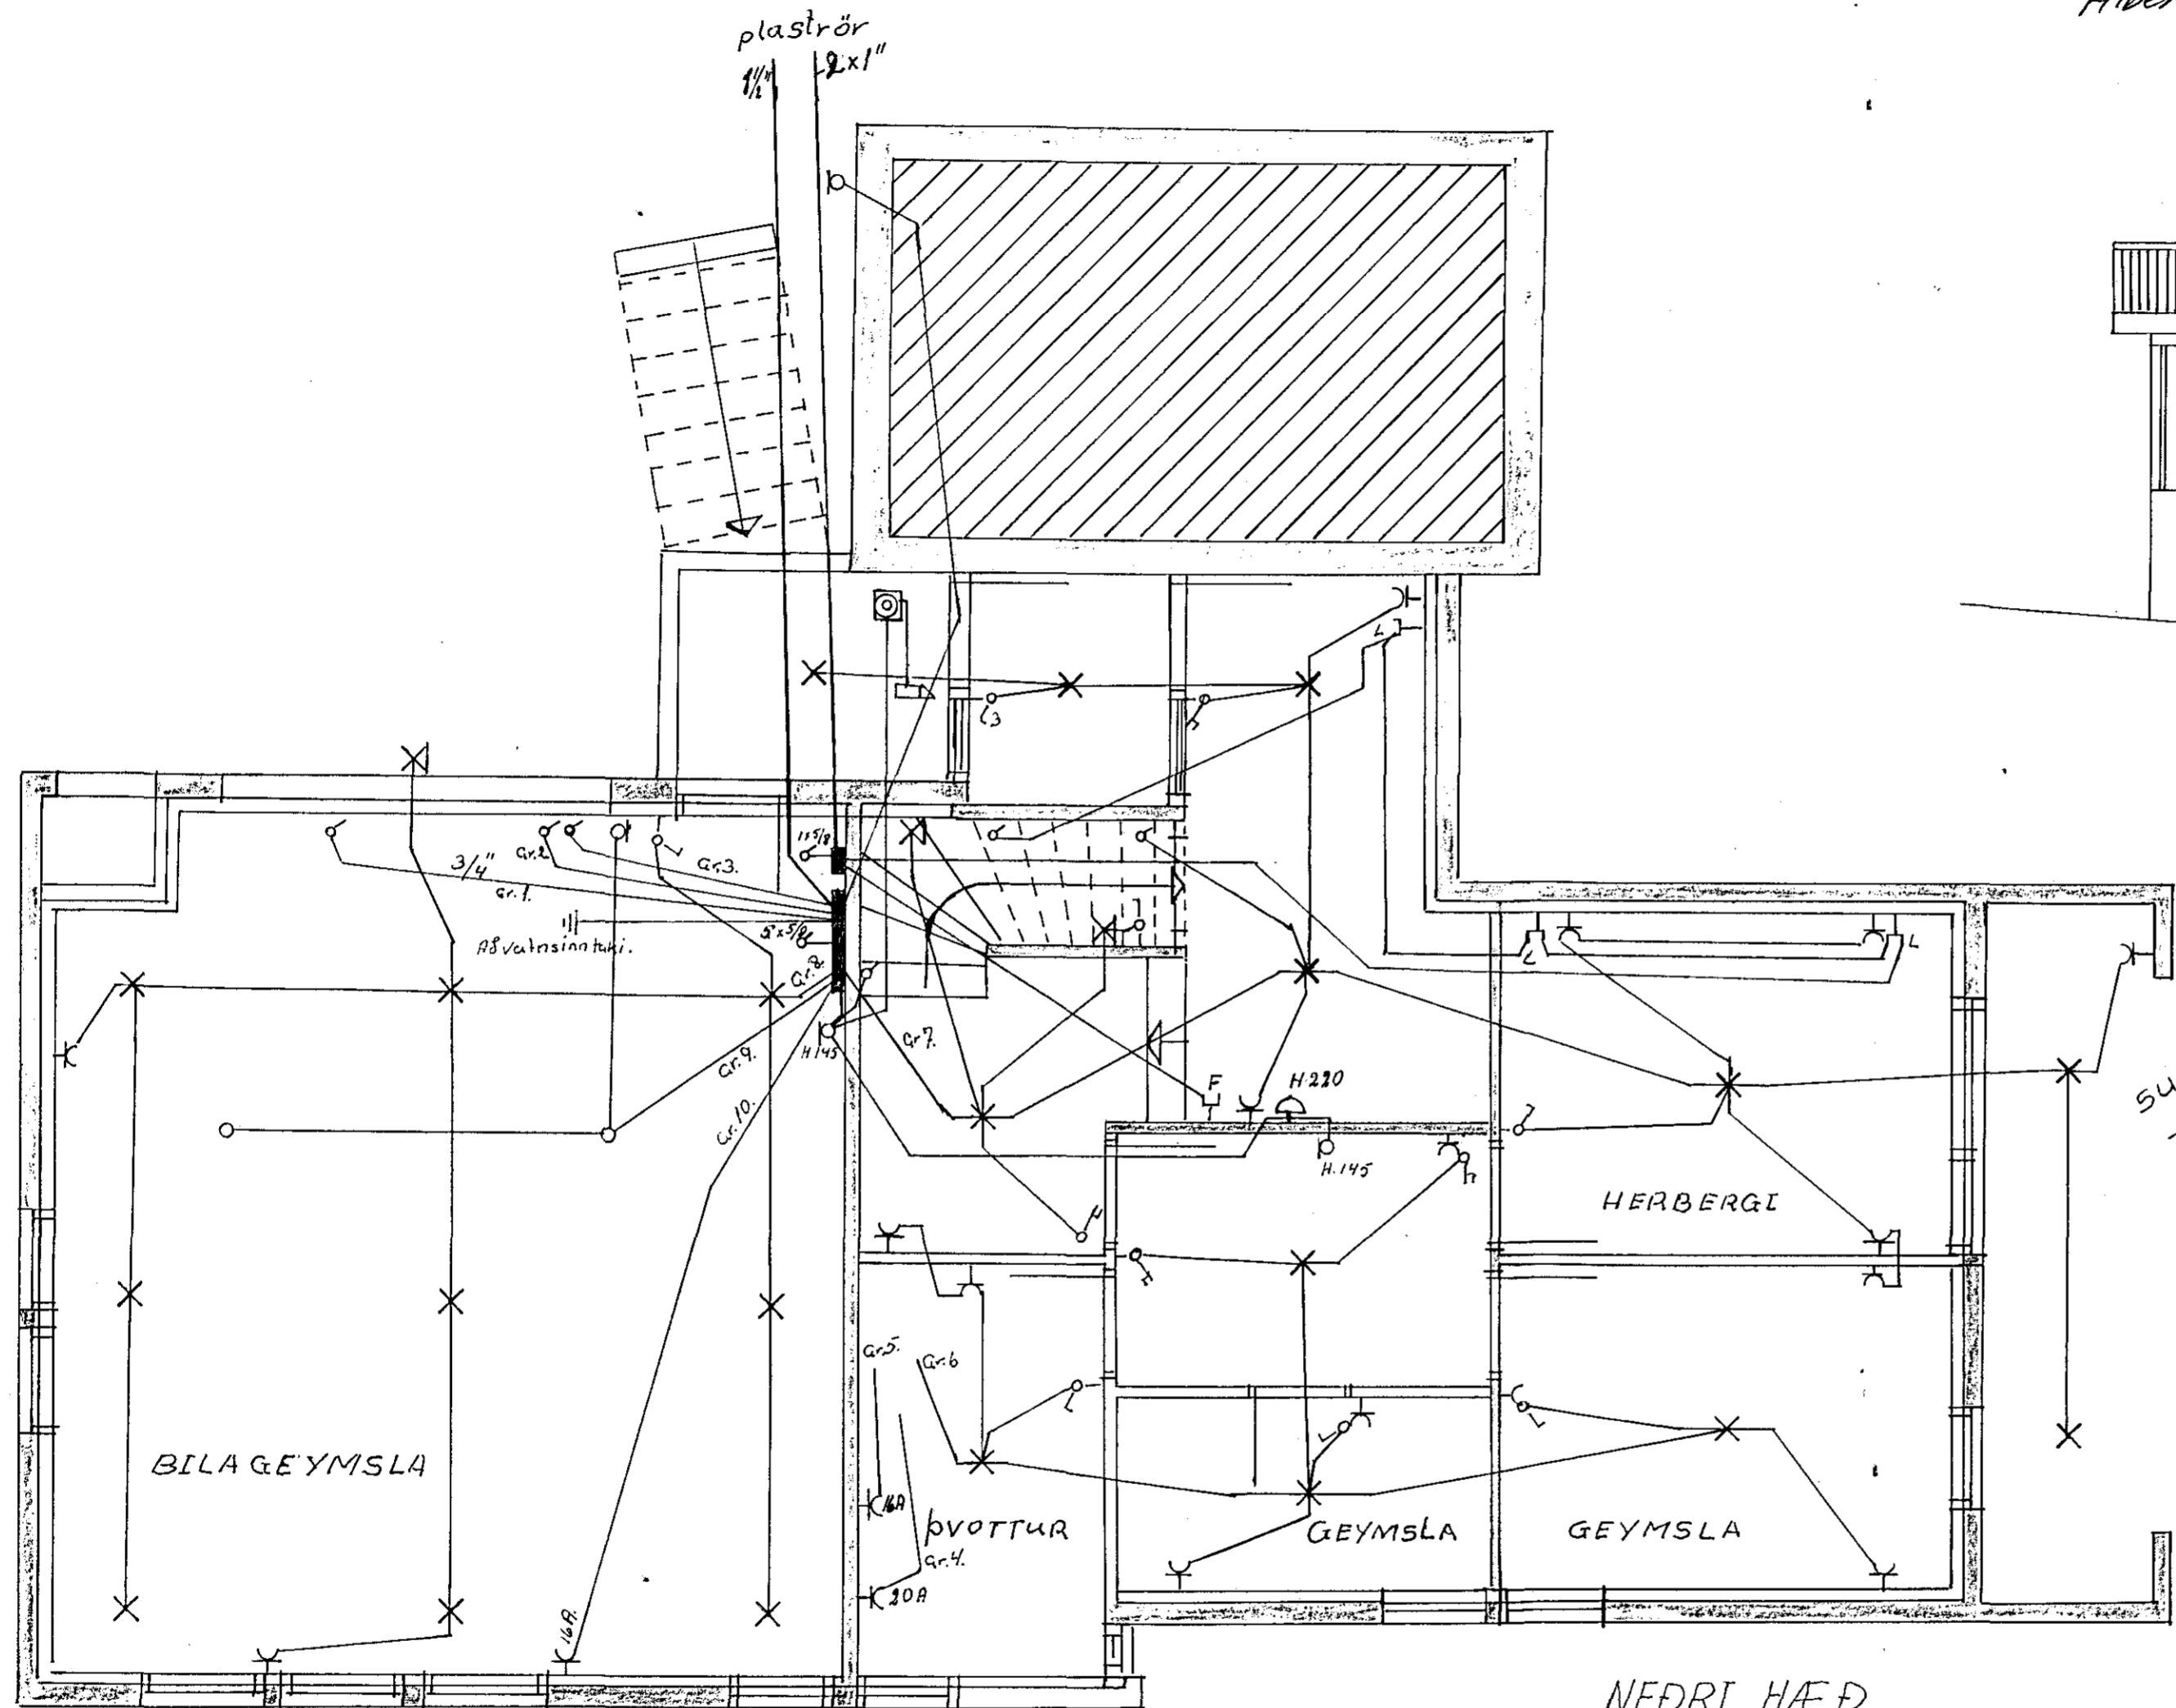

SUÐURHVAMMUR

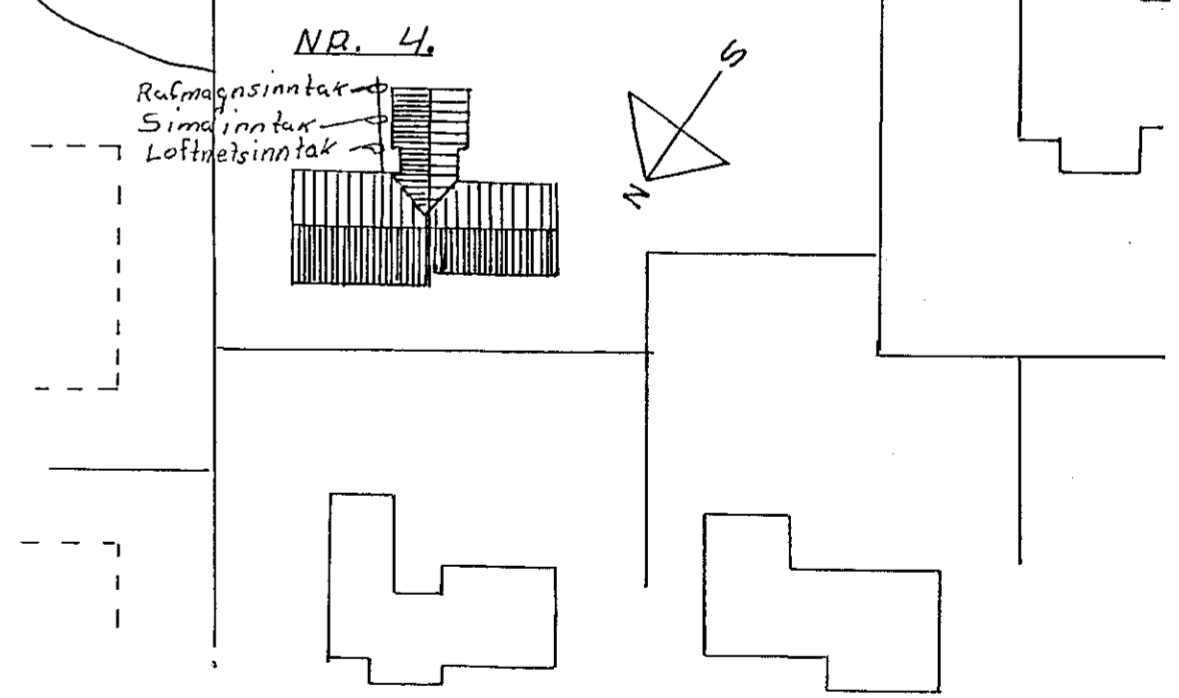

NEDRI HÆÐ

| | | |
|-------------|-------------------------|--------------|
| RAFLÖGN. | SUÐURHVAMMUR 4. | KVÆÐI. |
| SKURÐUR. | HAFNAFIÐI. | 1:50 - 1:100 |
| AFSTÖÐUMYND | Þóbjörn Þ. Þorsteinsson | 1:500 |
| | S. 12926. | TEIKNAD. |
| | | JÚNÍ '81 |