



Húsvéita nr. 1009 Teikning nr. 2023
 Samþykkt þ. 21-4 1982
 f.h. RAÐVEITU HAFNARFIJÐAR
Jóns Guðsson
 Eftirlitsmaður rafhlagna

25mm pípa v/ hugsanl. útilýsingar.

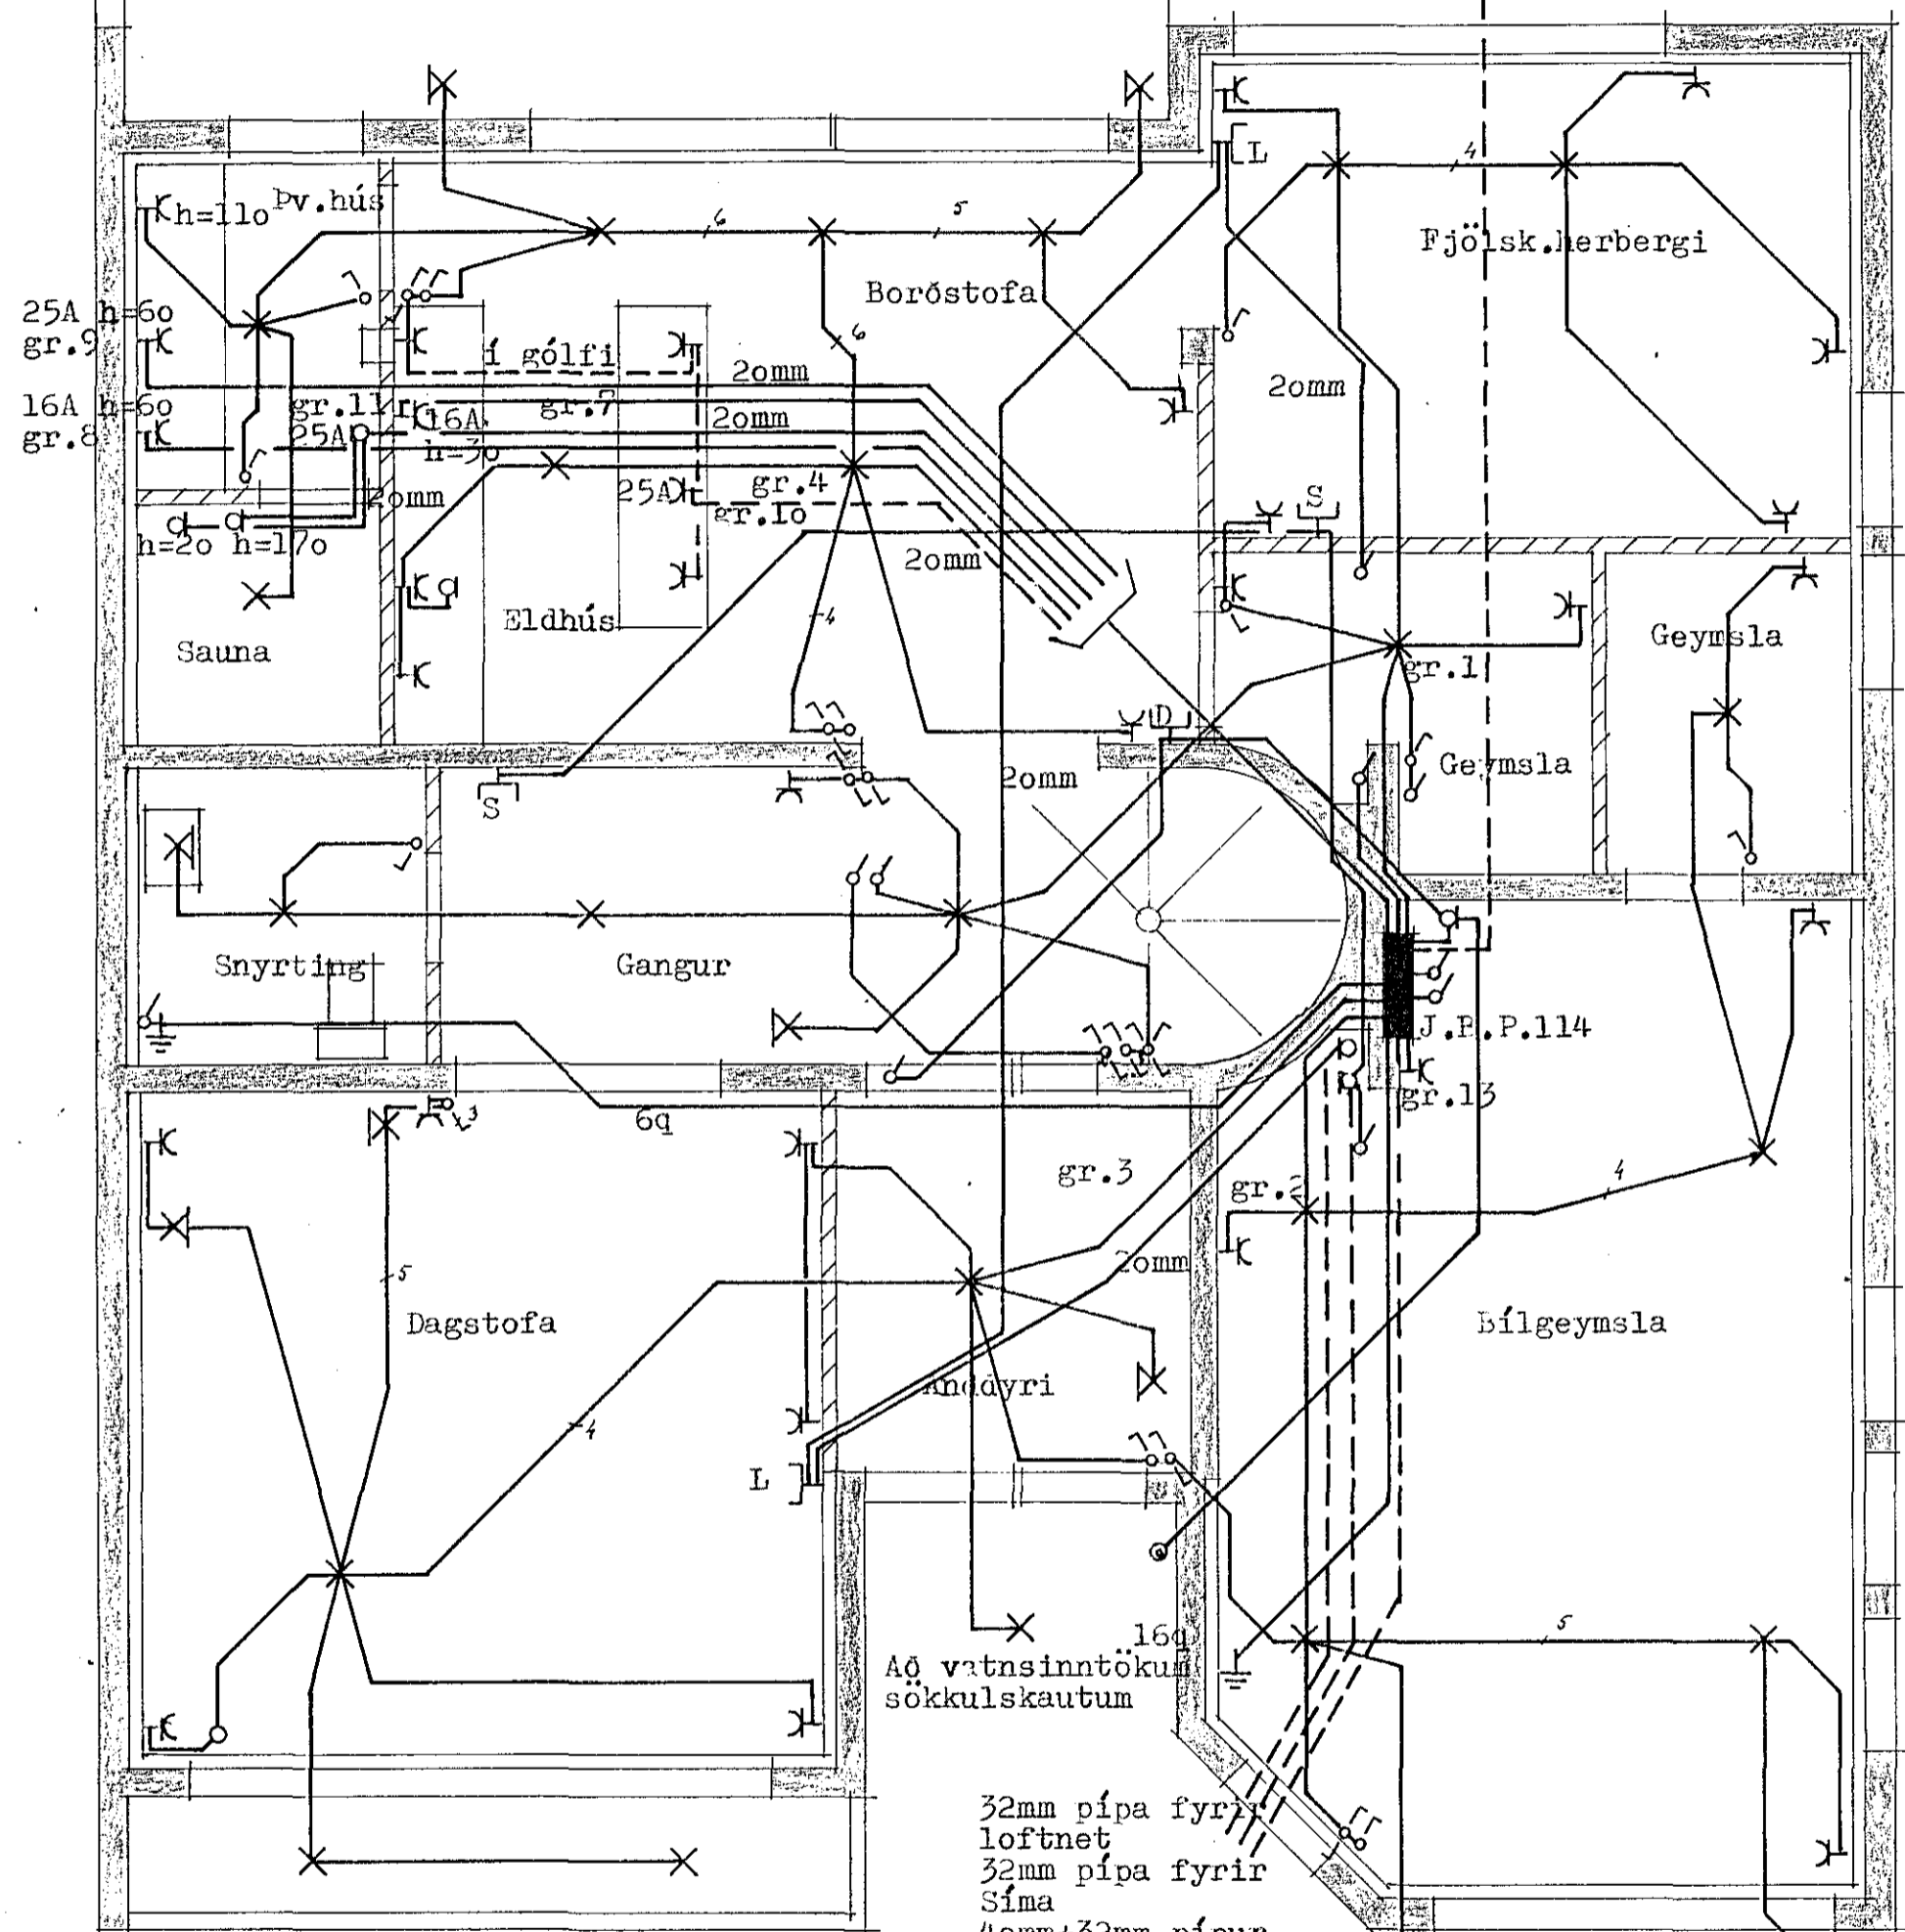


32mm pípa fyrir loftnet
 32mm pípa fyrir Síma
 40mm+32mm pípur heintaug og möguleiki fyrir útilýsingu.

Laðtök samþykkt 20.14. 1982
 f.h. RAÐVEITU HAFNARFIJÐAR
Albat Kristjánsson

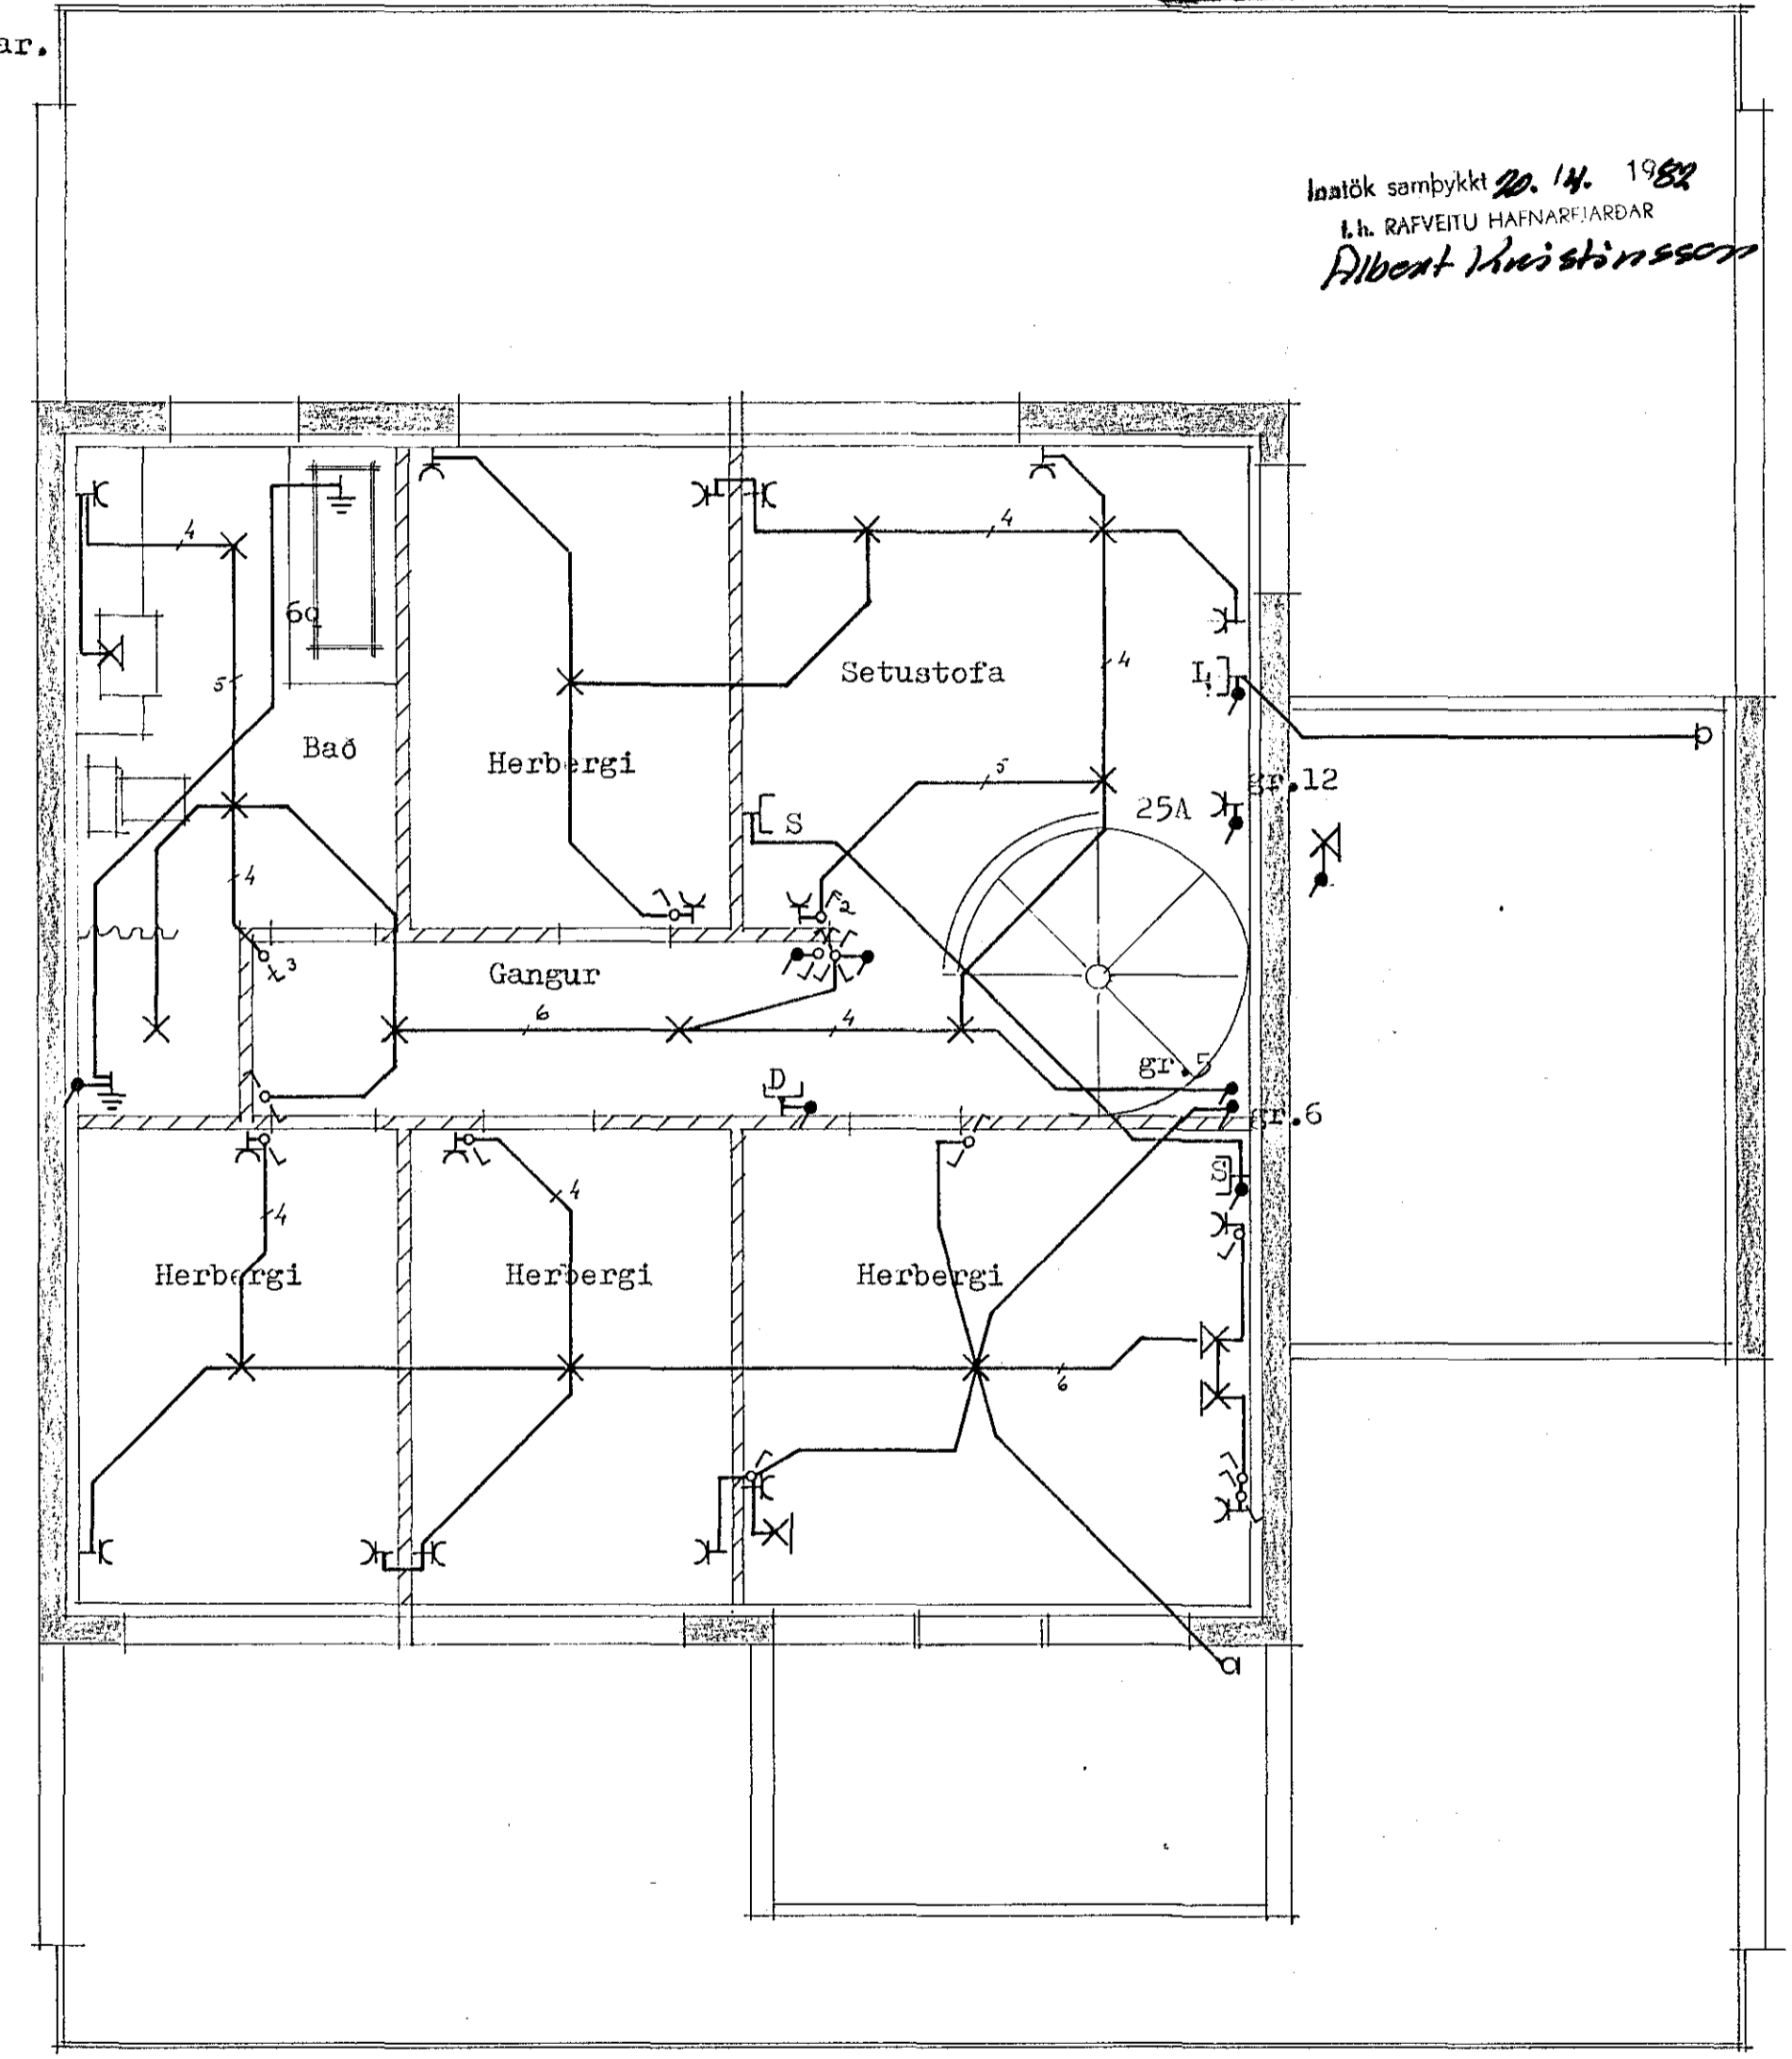

2023

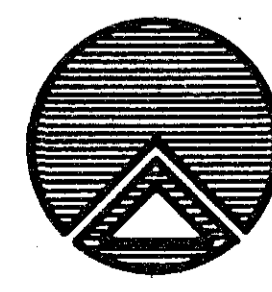

TEIKNISTOFAN RÖÐULL
 SKIPHOLI 19 - 105 REYKJAVÍK - SÍMI 27790

Túnhvammur 2 Hafnarfiróí

RAFLAGNIR

| | |
|-------------------|--------------|
| TEIKN. Ásgr. | DAGS. maí 81 |
| REIKN. | VERK 81023 |
| YFIRF. | BLAD: |
| MKV: 1:50 | 4.01 |
| Ásgrímur Jónasson | |