


Húsvita nr. 2708 Teikning nr. 1987  
 Samþykkt þ. 30. 7 1982  
 f.h. RAÞV.Þ.U. HAFNARFJARÐAR  
*Jens Guðmar*  
 Eftirlitsskrifstofa

lantiök samþykkt 30. 7 1982  
 RAÞV.Þ.U. HAFNARFJARÐAR  
*Hendur Halldorsson*  
 RAÞV.Þ.U. HAFNARFJARÐAR

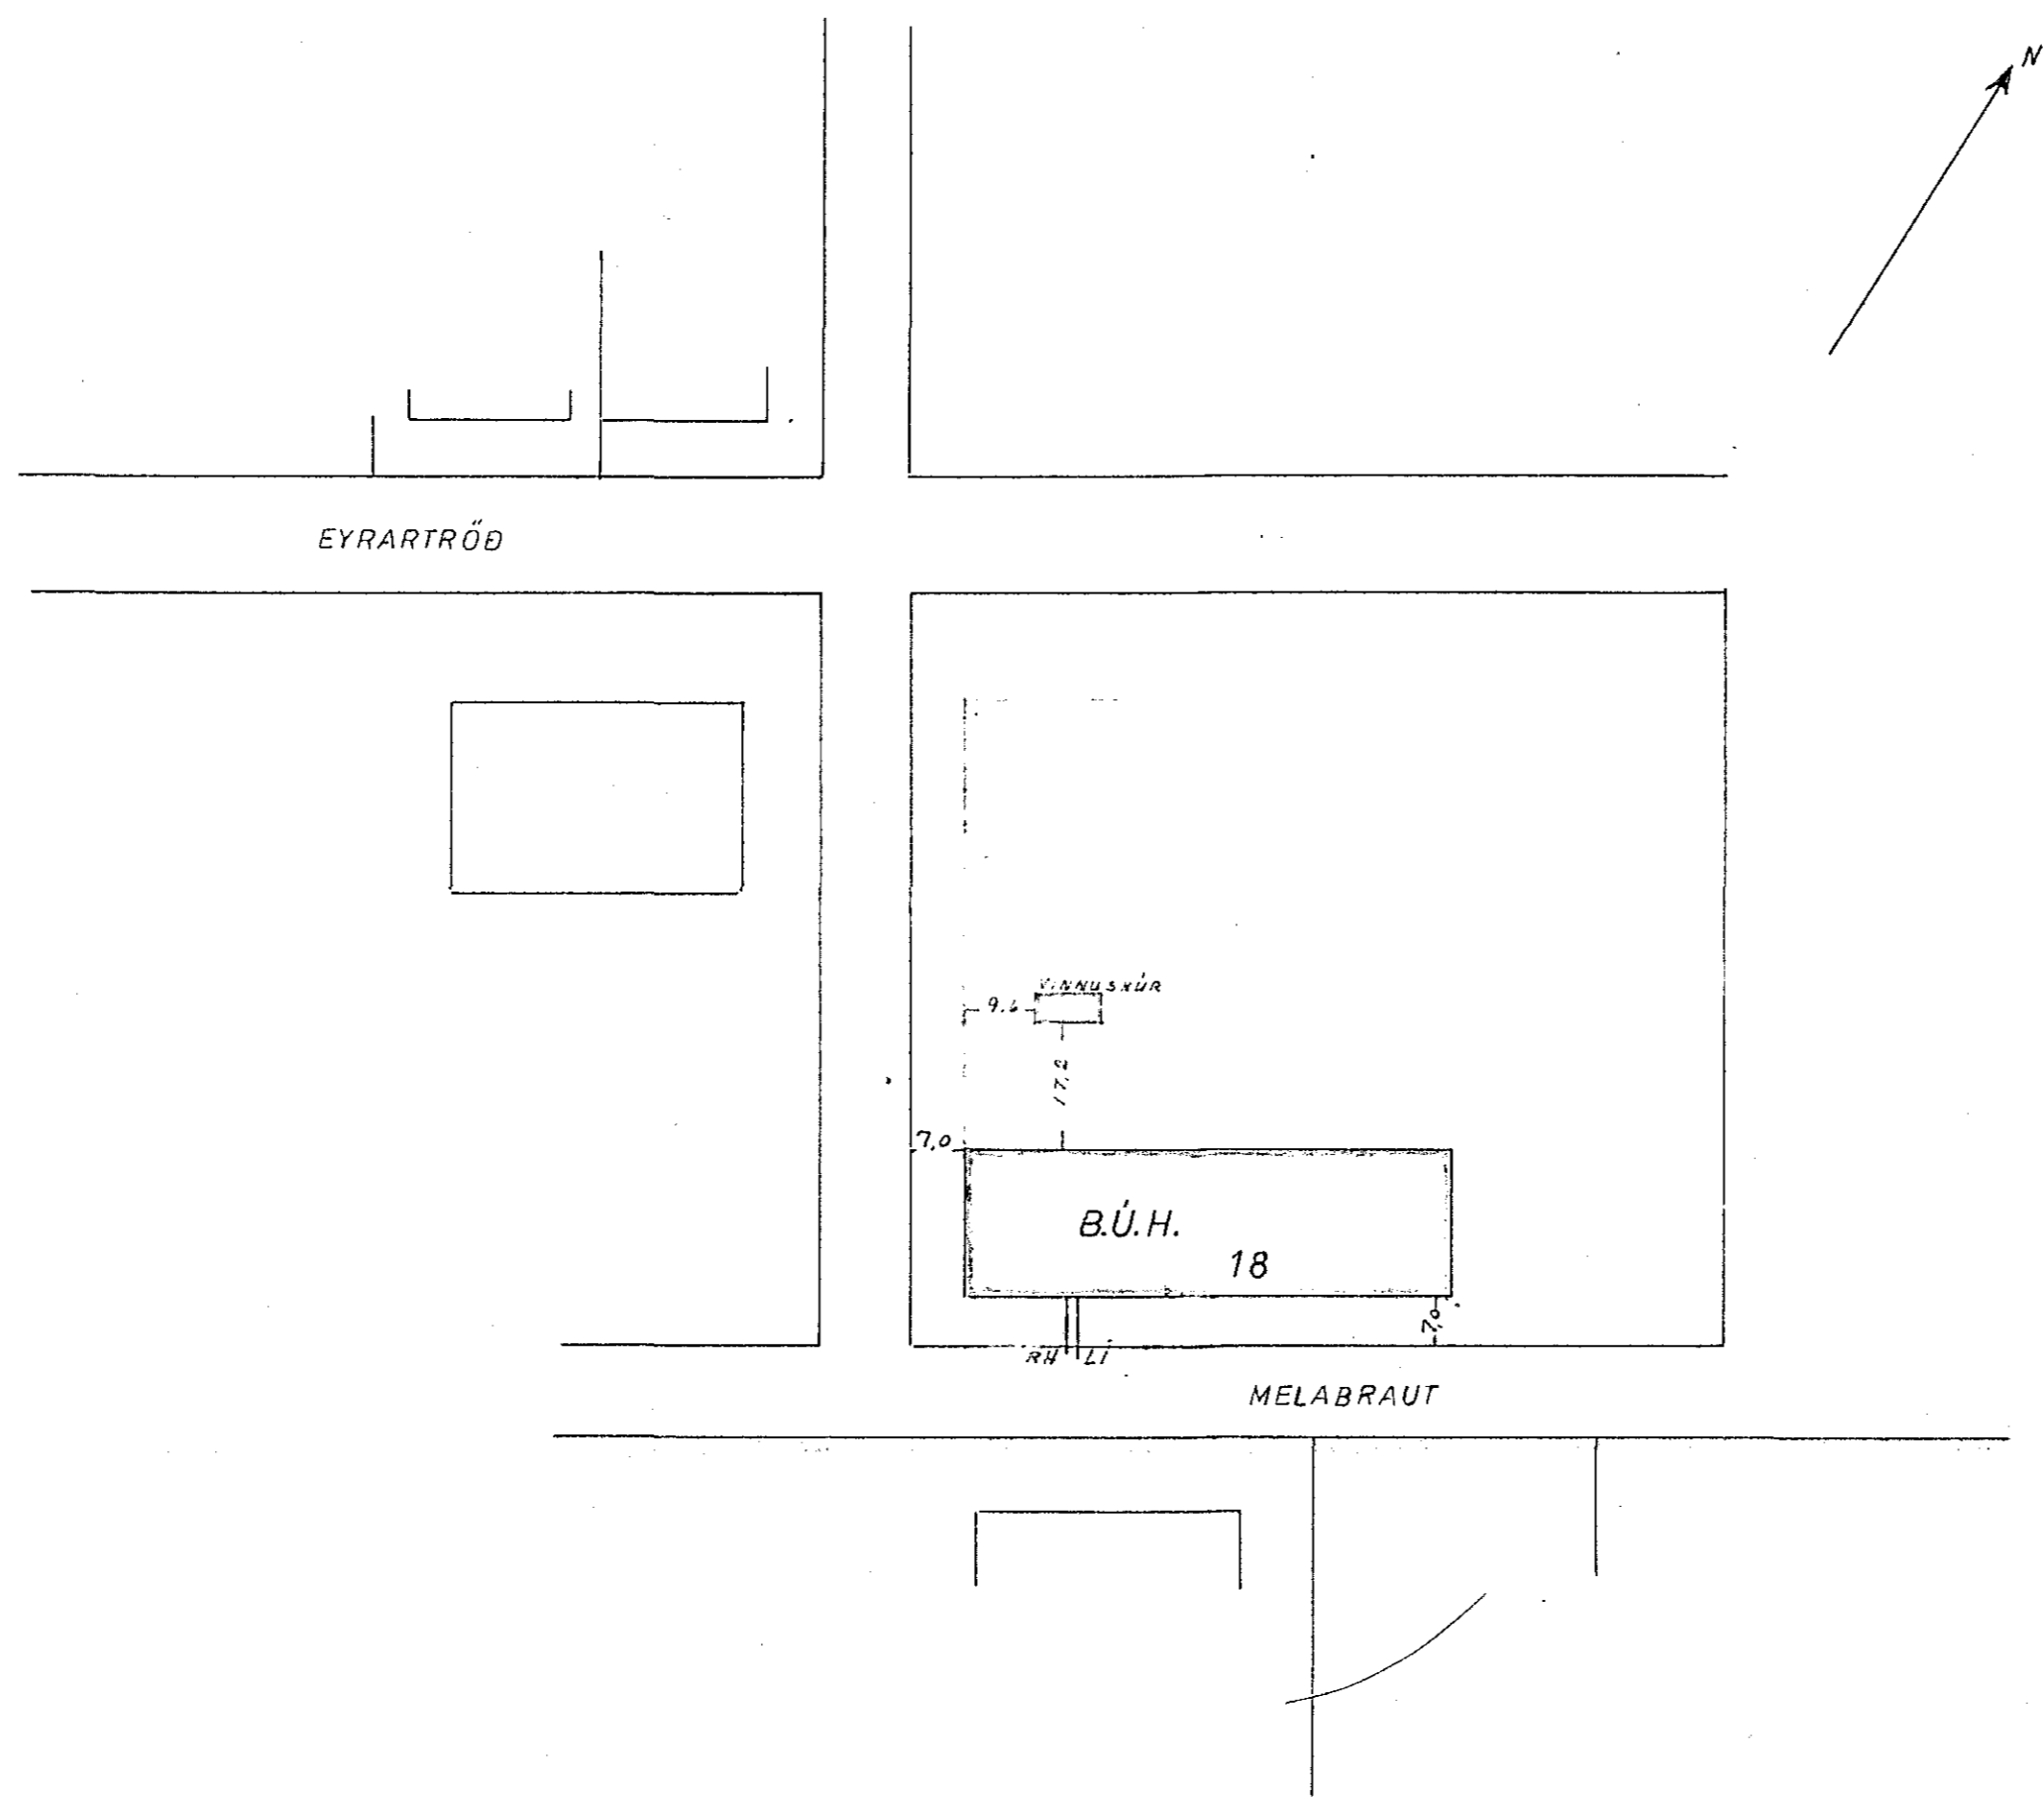

1987

<b>TEIKNISTOFA STEFÁNS V. ÞORSTEINSSONAR</b>		
<b>STRANDGÖTU 11 HAFNARFIRÐI SÍMI: 54112</b>		
BREYTT:	B.Ú.H. MELABRAUT 18 AFSTÖÐUMYND	H. S/Þ T. 6/Þ S.
		M. 1:1000
		N. 365 Bl. 2 af
		D. 21 10 18
		<i>Guðmundur Guðmundsson</i>