


Háveit nr. 2708 Teikning nr. 1987
 Samþykkt þ. 28-10-1981
 f.h. RAUFVEITU HA-NARFJARÐAR
Jens Þorsteinsson
 Eftirlitsmaður raflegna

28.10.1981
 f.h. RAUFVEITU HA-NARFJARÐAR
 P.K.

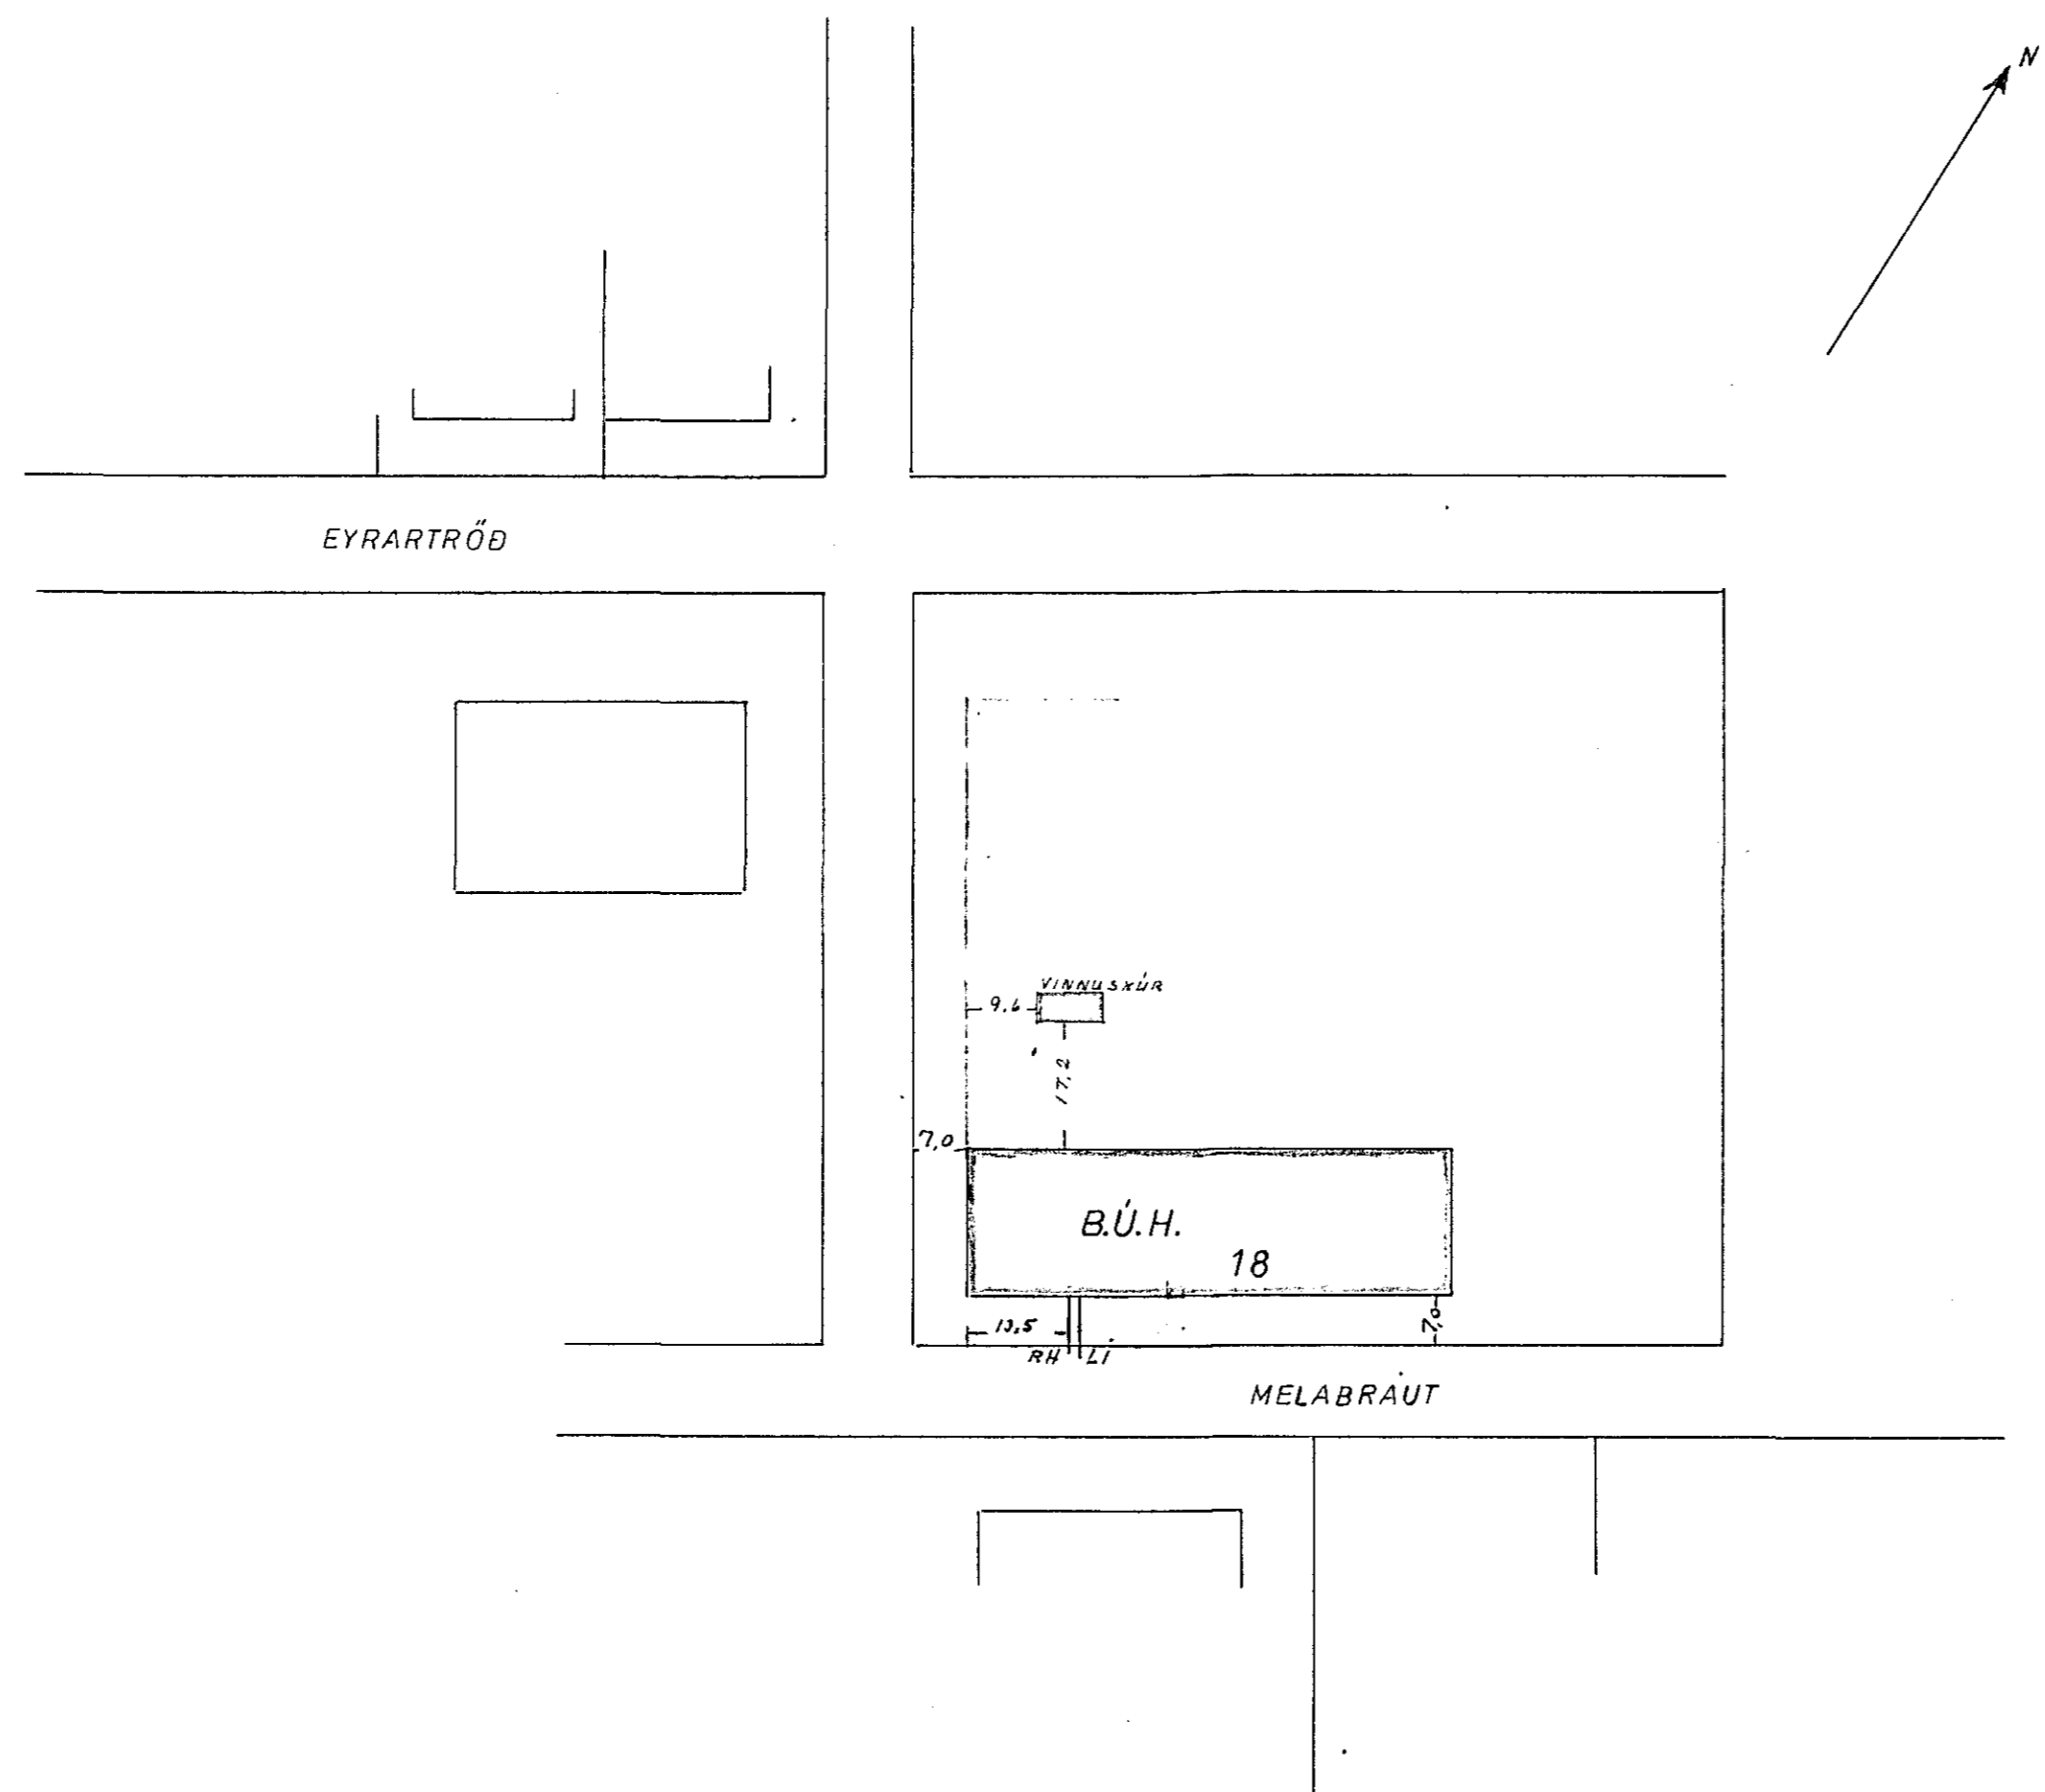

TEIKNISTOFA STEFÁNS V. ÞORSTEINSSONAR		
STRANDGÖTU 11 HAFNARFIRÐI SÍMI: 54112		
BREYTT:		H. SÍ/Þ T. 6/Þ S.
		M. 1:1000
	B.Ú.H.	N. 265 Bl. 2 of
	MELABRAUT 18	D. 21.10.18
	AFSTÖÐUMYND	<i>Jens Þorsteinsson</i>