


Húsvæita nr. ~~447~~ Teikning nr. 2004  
 Samþykkt þ. 10-12 1981  
 f.h. RAÞVEITU HAÞNARJARÐAK  
*Jens Ewertsson*  
 Eftirlitamaður raftagna


9. 12. 1981  
 RAÞVEITINGAR  
*Piobert Kristinsson*

ALMENNAR SKÝRINGAR

1. PÍPUR SKULU VERA 16Ø PLASTPÍPUR OG VÍR 3x1,5<sup>Ø</sup>
2. MÁLSTRAUMUR ROFA OG TENGLA SKAL VERA MINNST 10A. } NEMA ANNARS SÉ GETIÐ
3. ROFAR SKULU VERA 100 CM. FRÁ GÓLFI.
4. TENGLAR SKULU VERA 15 CM. FRÁ GÓLFI
5. MÁL ERU FRÁ FULLFRÁGENGNUM GÓLFI EÐA ÓEINANGRUDUM VEGG Í MIÐJA DÓS EÐA ÚR MIÐRI DÓS Í MIÐJA DÓS.
6. ÞAR SEM PÍPUR ERU LAGÐAR HLIÐ VÍÐ HLIÐ SKAL HAFI BIL Á MILLI PEIRRA ÞANNIG AÐ STEYPA GETI AÐVELDLEGA RUNNIÐ Á MILLI.
7. MÁLMHLUTA LAGNAR, TÆKJA, LAMPA OG BÚNAÐAR SKAL JARÐBINDA VANDLEGA.
8. BINDA SKAL SÁMAN VATNSPÍPU NIÐURFALLSRÖR OG ÞAÐKAR TIL SPENNUJÖFNUNAR MEÐ 6° EIRVÍR.
9. TIL SNERTISPENNUVARNAR SKAL NOTA LEKASTRAUMSROFA OG TVÖFALDA EINANGRUN FYRIR FRAMAN HANN EN NÚLLUN OG LEKASTRAUMSROFA ÞAR SEM ÞESS ER KRAFIST.
10. SJÁ NÁNAR TENGINGU, GILDLEIKA TAUGA OG VÍRUN Á EINLÍNUMYND.
11. SANNREYNA SKAL UPPGEFINN VÍRA OG PÍPUFJÖLDA.
12. ÖLL TÁKN ERU TÁKNRÆN OG BER AÐ SAMRÆMA LAGNIR AÐ TÆKJUM EFTIR AÐSTÆÐUM Á STAÐNUM OG EFTIR SÉRTEIKNINGUM.
13. ROFAR OG TENGLAR SKULU VERA AF SAMBÆRILEGRI GERÐ.
14. ÖLL TÁKN ERU SAMKVÆMT ÍSLENSKUM STAÐLI NR. 61 .
15. GANGA SKAL VEL OG FAGMANNLEGA FRÁ LÖGNINNI.

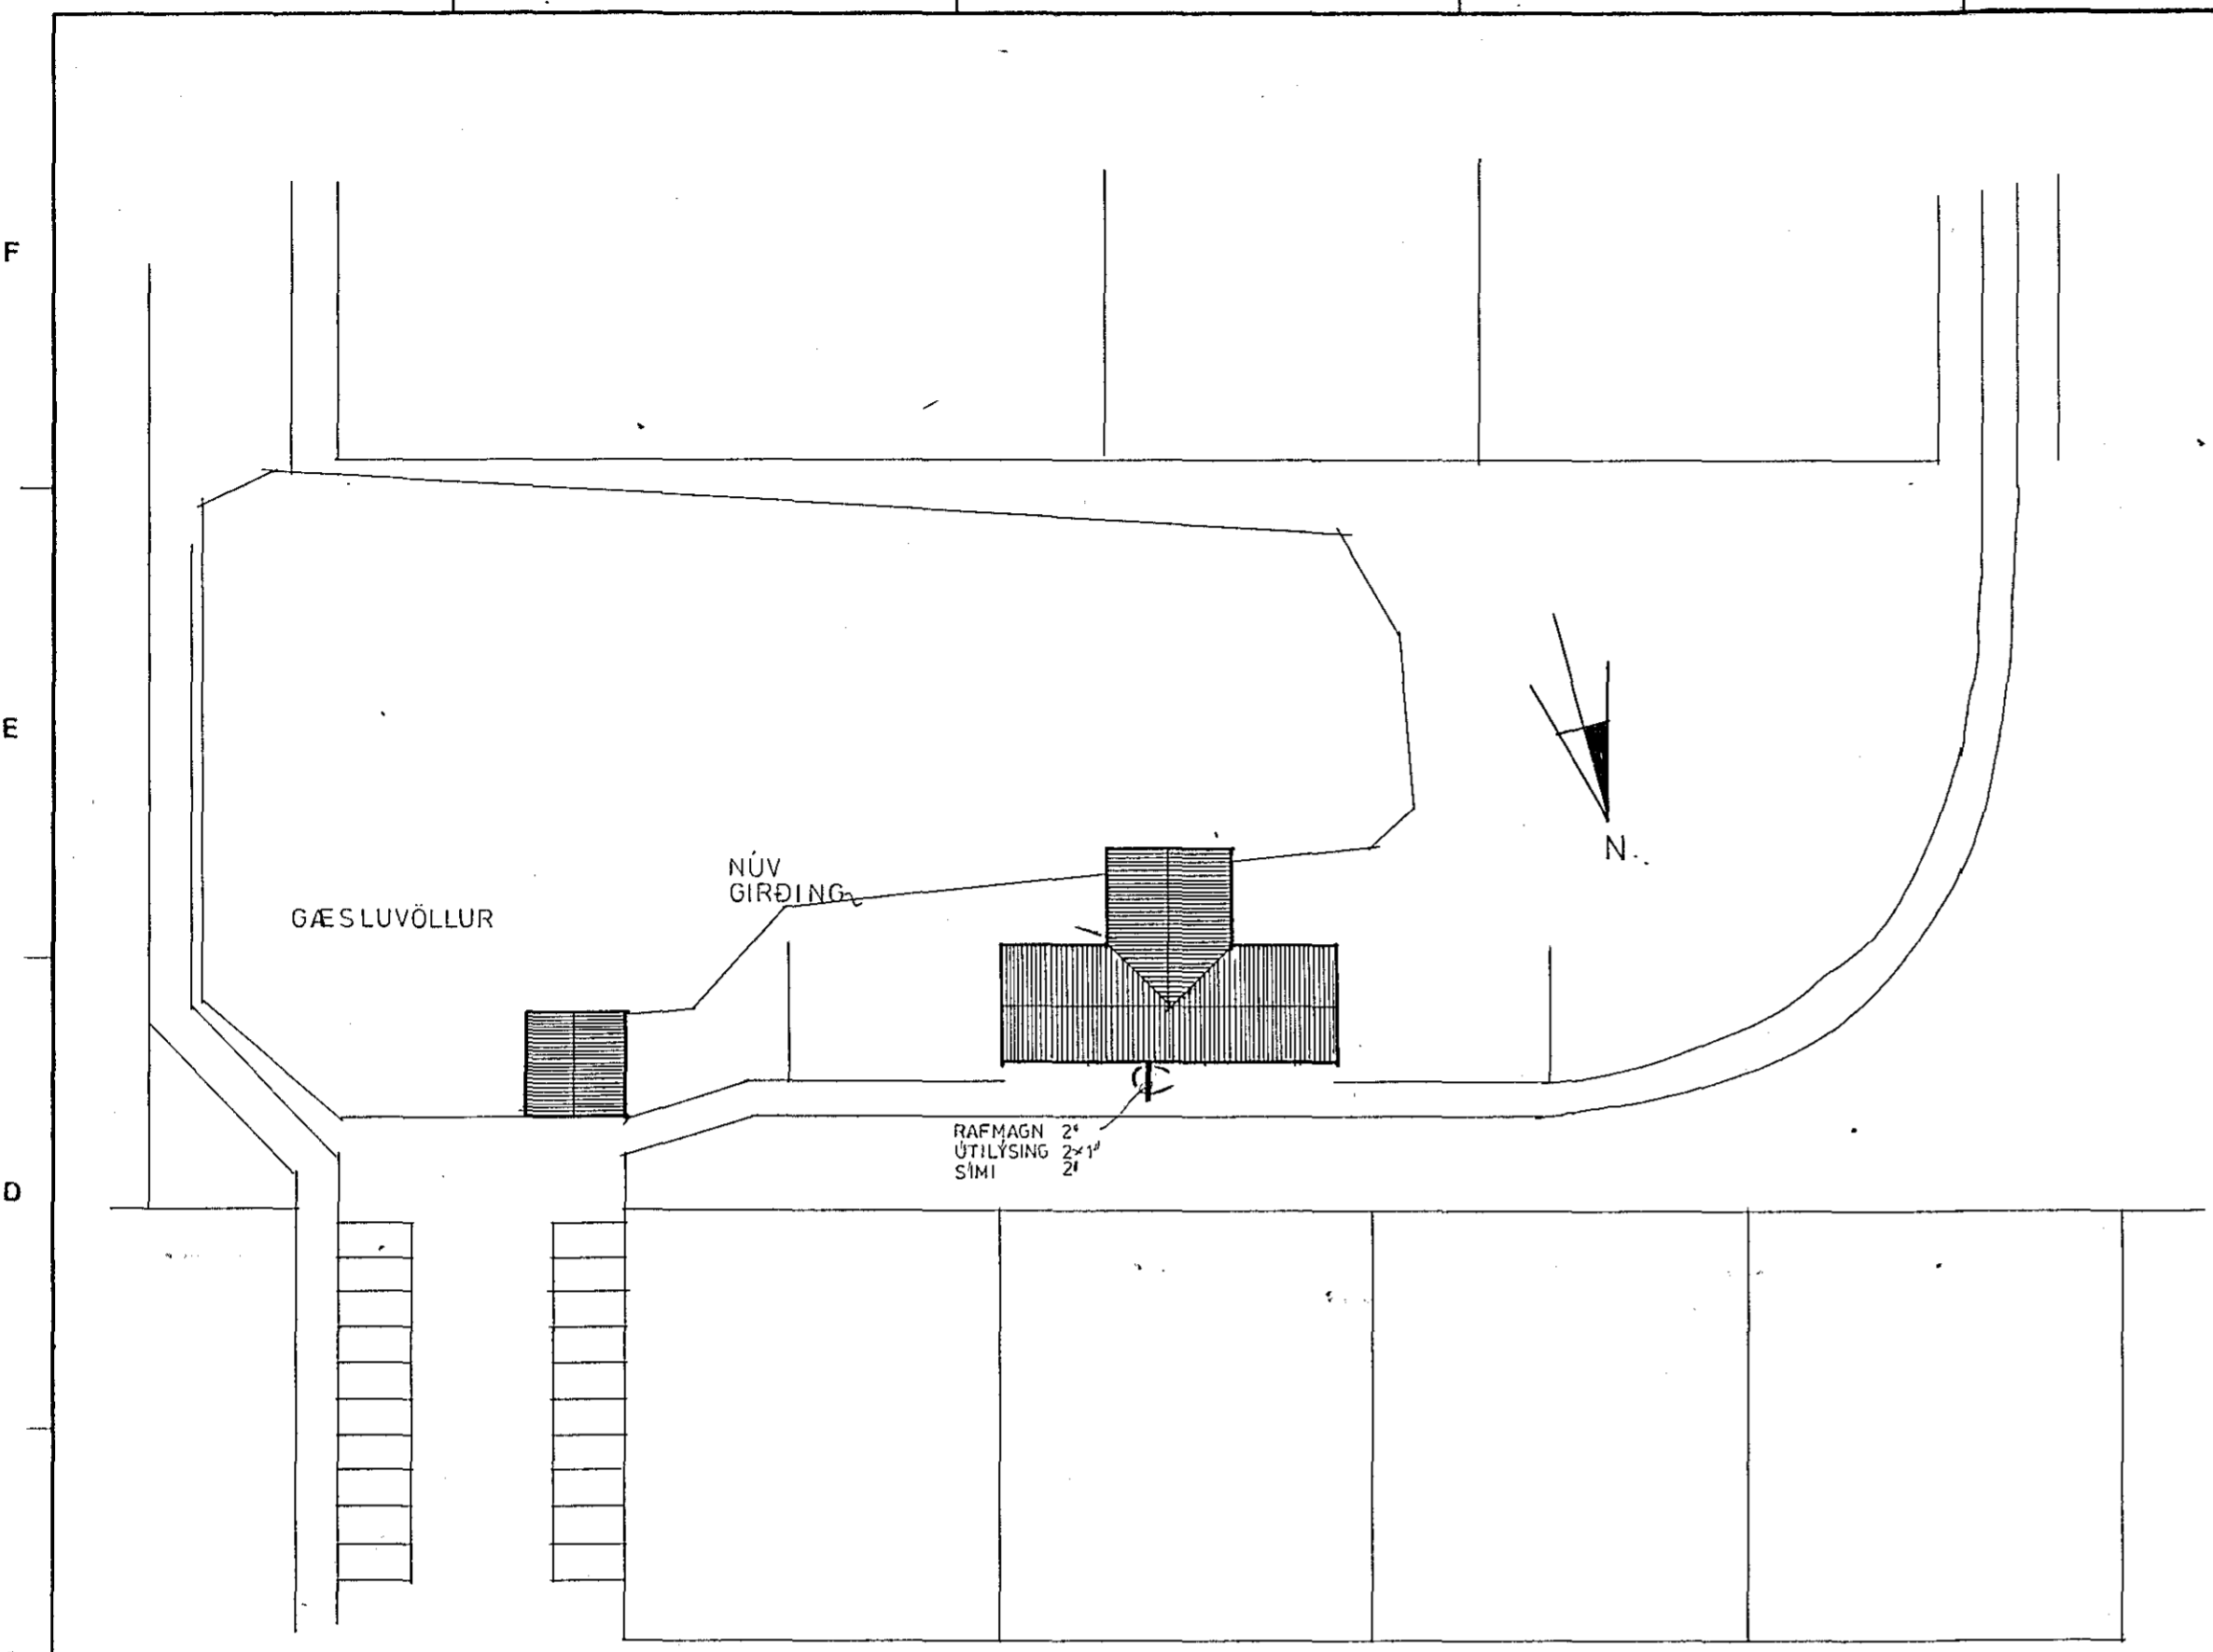

AFSTÖÐUMYND 1:500

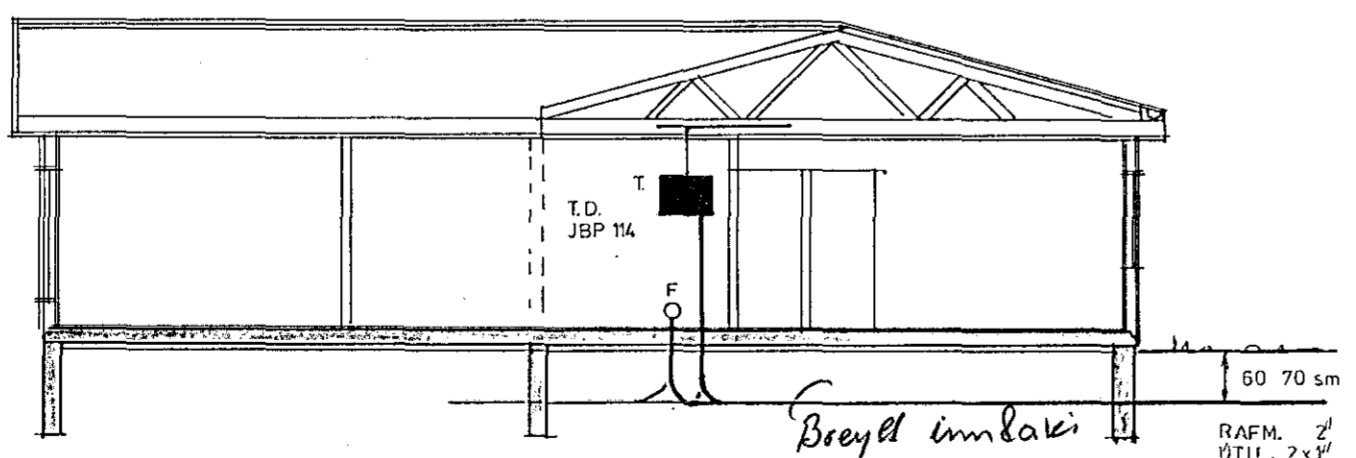

SNÍÐ 1:100

FLOKKUN	TEIKN.	NR.	LEIKSKÓLI V/NORÐURVANG, HAÞNARFIRÐI.	
VERK	BLAÐ	FRH	BI	AFSTÖÐUMYND SNÍÐ OG SKÝRINGAR.
	1		2	
KVARÐI	1:500	1:100		
HANNAD	TEIKNAD	YFIRF		
JA	GJ	AYF		
AKUREYRI	OKT 1981			
			<b>RAFTAKN h.f.</b>	
			GLERÁRGÖTU 34 600 AKUREYRI S 96/24766	

13 2004