


Samþykkt 23-10 1987  
 VEGNA FULLNADAREFANGS  
*Jos. Einarsson*  
 f.h. Ráðvottu Hafnarfjarðar

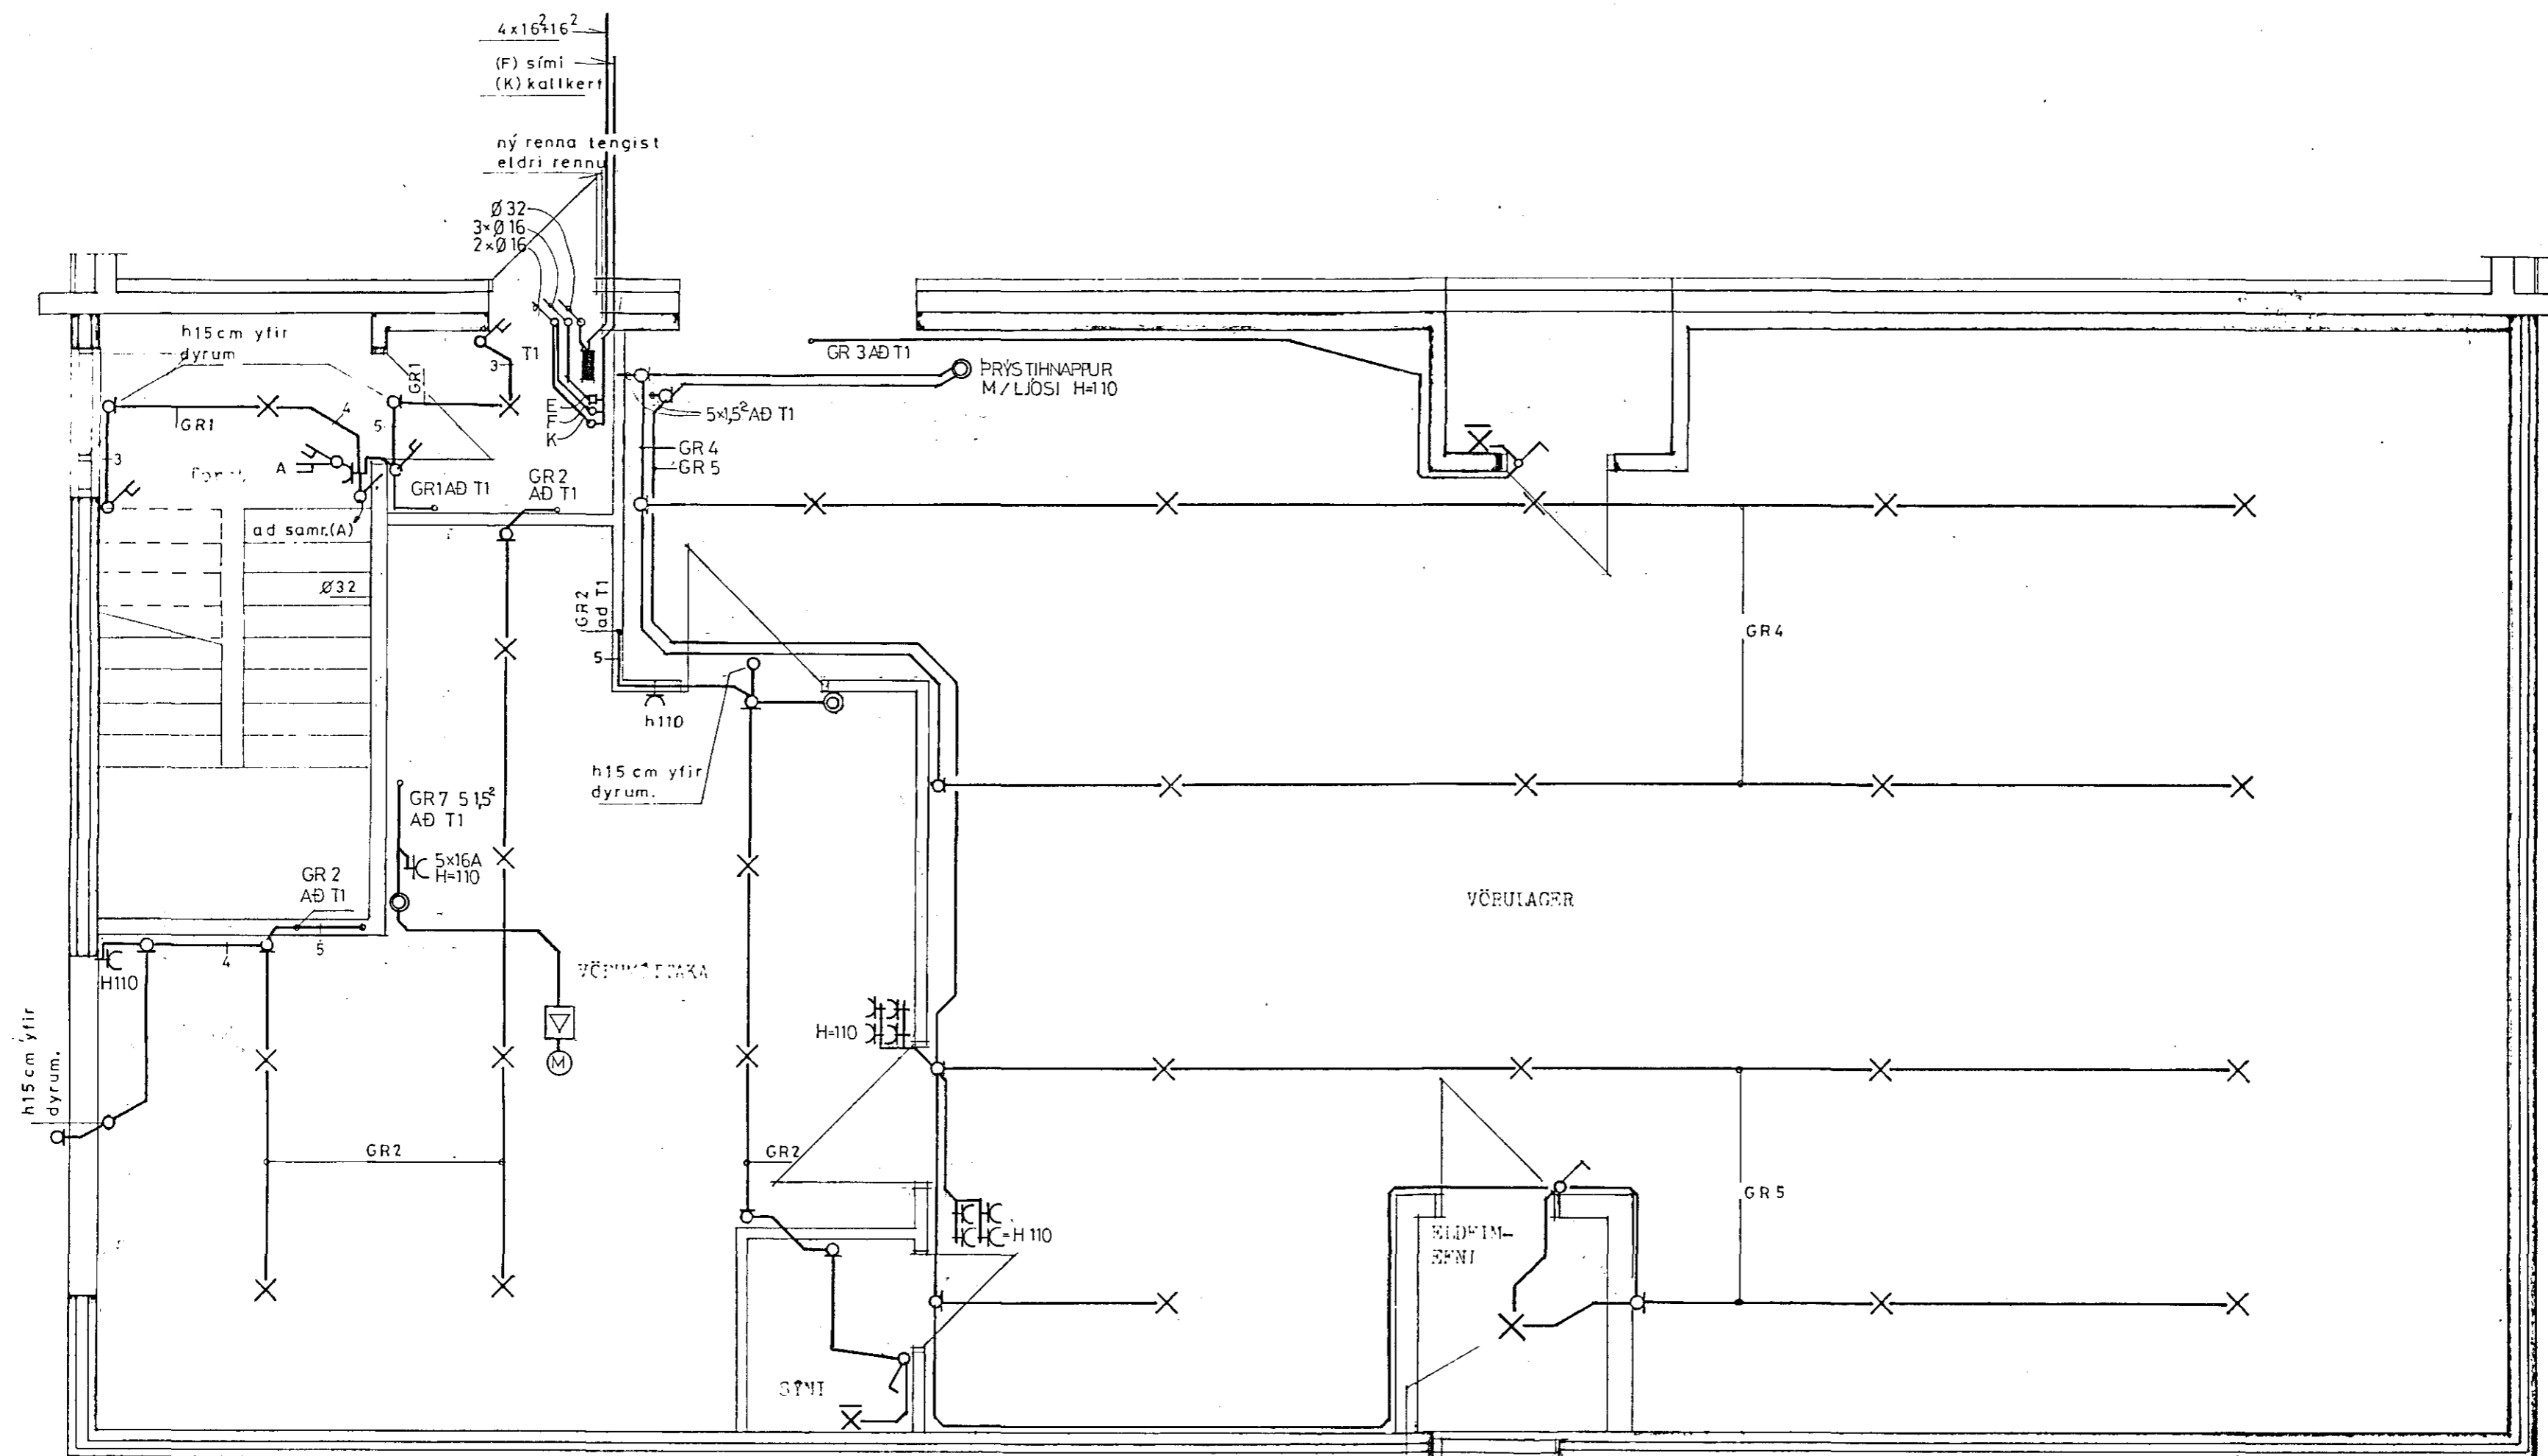

□ E=eldvörn kassi 10x10x7

Breytingar: 11.10.87 SE

Eldfim efni: færður rofi, ljós yfir hurð tekið burt  
 Sýni: loftljós verður vegg ljós  
 Loftstokkur: færður rofi og vegg ljós  
 Vörulager: Færðir þrýstinnappar og sameinaðir,  
 bætt við 4 tenglum, 2 tenglar burt  
 Anddyri: inntak og tafla færð, tengikassar smá-  
 spennulagna færðir og breytt aðkoma að  
 töflu T2 á 2. hæð  
 Vörumóttaka: færður mótör og rofi fyrir hurð  
 færður tengill, og bætt við 5 stk.

5/8 járntrú tengist dós í járnri h10cm frá lofti.  
 Loftdós skal einnig vera úr járnri.

Uanflicandi kaplar skulu notaðir eða  
 óþrengir með járnspennu.

Flex-fluga EFPP 3x1,5<sup>2</sup>

Flex-fluga EFPE 4x1,5<sup>2</sup>

VINNUSTOFAN KLÖPP HF.

TEIKNING NR. 2021

ARKITEKTAR — VERKFRÆÐINGAR  
 Laugavegi 26 — Pósthólf 766  
 121 Reykjavík — Sími 27777

VERKHEITI		DELTA HF REYKJAVÍKURVEGI 78 HAFNARFIRÐI	
HEITI TEIKNINGAR		VERK NR. 81-502	
RAFLÖGN 1. HÆÐAR		TEIKNING NR. 20.02	
FRANNAÐ	SS	TEIKNAD	SS
VERIFARND		DAGS	04.04.86
		KVARKA	1:50