

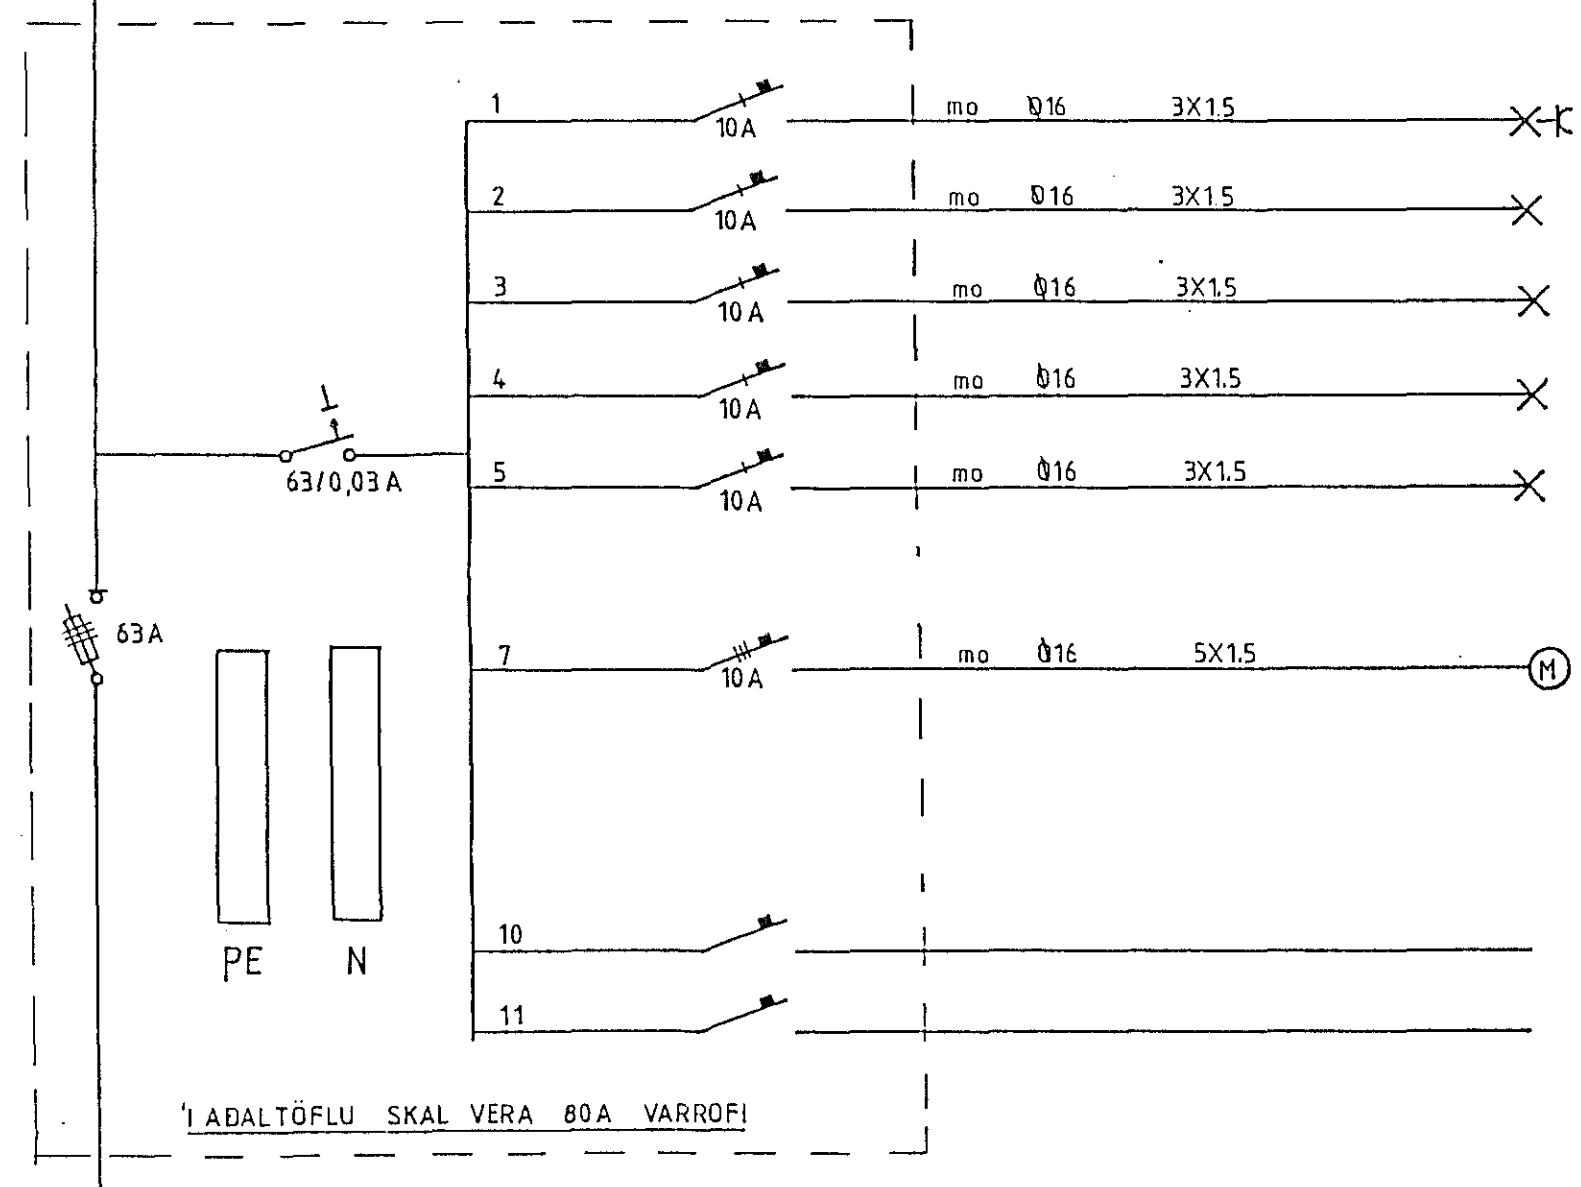


- LJÓS SKRIFSTOFU
- LJÓS OG TENGLAR AFGREIÐSLU
- LJÓS AFGR. OG GANGI
- LJÓS FUNDAHERB.
- LJÓS SKRIFSTOFU OG VS
- LJÓS SKRIFSTOFU OG KAFFISTOFU
- LJÓS DRÁÐSTAFAD
- LJÓS SKRIFSTOFU
- TENGLAR Í RENNUNN
- DO
- DO
- TENGLAR KAFFISTOFU
- DO
- LJÓSRITUNARVÉL AFGR.
- LJÓSRITUNARVÉL SKJÖL

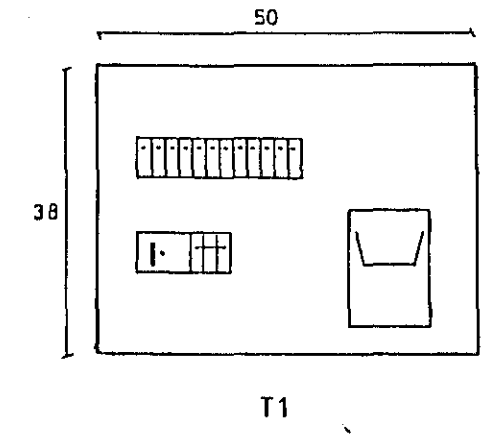

- ÁND. OG STIGAHÚS
- VÖRUMÖTTAKA
- LJÓS LOFTRÆSTI STOKK
- VÖRULAGER
- DO
- HURÐAOPNARI
- VARA
- DO

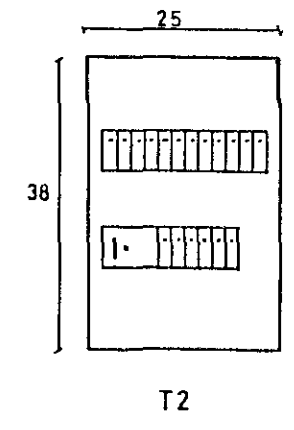

Breytingar: 11.10.87 SE
Greinar 6, 8 og 9 í töflu T1 felldar út

VINNUSTOFAN KLÓPP HF.
ARKITEKTAR - VEKFRÆÐINGAR
Laugavegi 26 - Pósthólf 766
121 Reykjavík - Sími 27777

VERMÆLI				
DELTA HF REYKJAVÍKURVEGI 78 HAFNARFIRÐI				
HEITI TEIKNINGAR				VERM. TÆL
EINLÍNUMYND OG ÚTLIT				81-502
				TEIKNINGAR TÆL
				20.10
HANNAÐ	TEIKNAD	VERFARAD	DAGS	SVARER
JGS	JGS	SS	10.04.86	1:50