
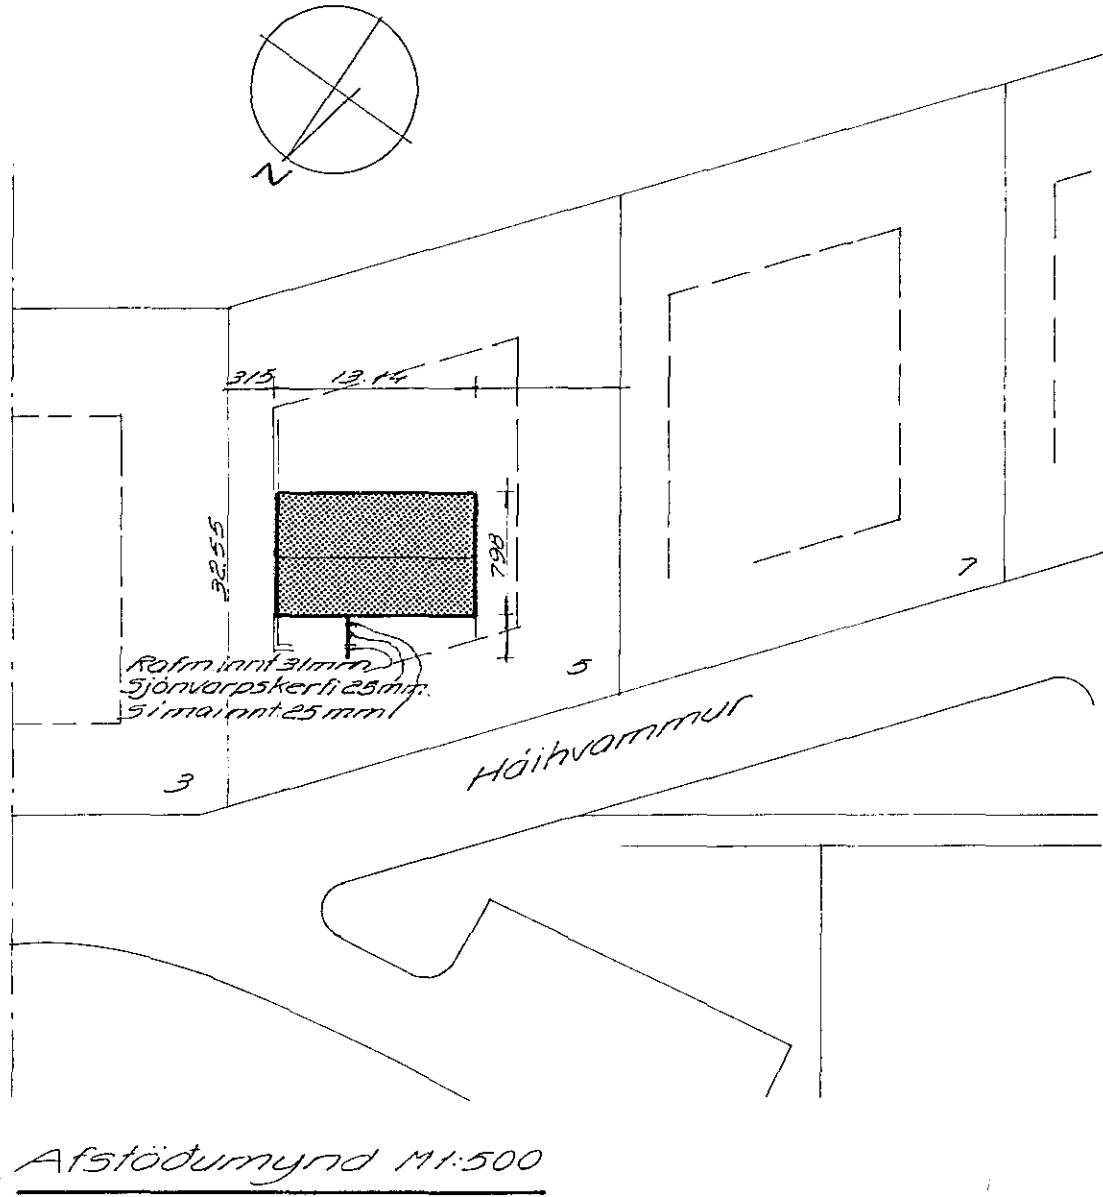


Húsvéita nr. 2625 Teikning nr. 1839
 Samþykkt þ. 20-2 1980
 f.h. RAFVEITU HAFNARFJARÐAR
Jóns Eirsdóttir
 Eftirlitsmaður rafhlagna

Inntök 19.2.80

f.h. RAFVEITU HAFNARFJARÐAR
 Byggingartekni samp. 22/8.79
 Svambrásad.
 Albert Krústinsson
 Samp. einfasa. A.K.

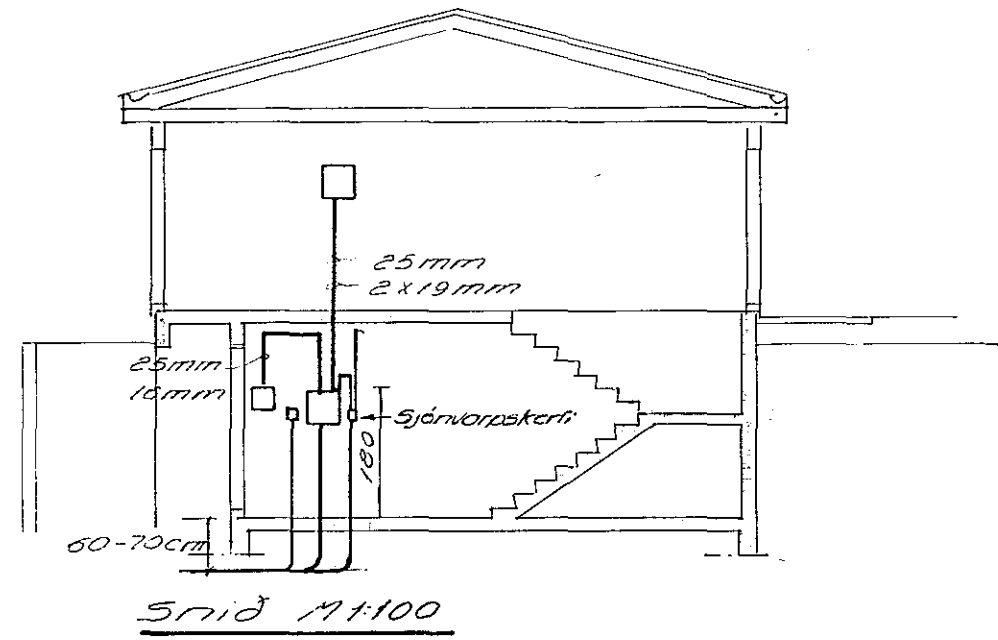

ALMENNAR SKÝRINGAR

1. Pipur skulu vera 5/8" og vir 1.5mm²
2. Málstraumur rofa og tengla skal vera minnst 10A. } nema annars sé getið
3. Rofar skulu vera 100sm frá gólfi
4. Tenglar skulu vera 15sm frá gólfi
5. Mál eru frá fullfrágengnu gólfi eða óeinangruð-um vegg í miðja dás, eða úr miðri dás í miðja dás.
6. Þar sem pipur eru lagðar hlið við hlið í loftum eða veggjum, skal hafa bil á milli þeirra þannig að steypa geti auðveldlega runnið á milli þeirra.
7. Málmiðjuka lagnar, tækja, lampa og búnaðar skal jarðbinda vandlega.
8. Til snertispennumvarnar skal nota lekastraums-rofa og núllun.
9. Sjá nánar tengingu, gildleika tauga og virun á einlinumynd.
10. Allar pipur skulu vera plastpipur.
11. Öll tákni eru tákniærni og ber að samræma lagnir að tækjum eftir aðstæðum á staðnum og eftir sérteikningum.
12. Rofar og tenglar skulu vera af samþærilegri gerð.
13. Öll tákni eru samkvæmt íslenskum staðli nr.61.
14. Ganga skal vei og lagmannlega frá lögninni.

1 82-83 55. Breyting á sjónvarpskerfi 1839x

| | | | |
|-----------|-----------|-----------|----|
| FLOKKUN | TEIKN NR. | 81 24 037 | |
| VERK | BLAD | FRH | BL |
| 151 | 1 | 2 | |
| KVARDI | M:100 | M:500 | |
| HÁNNAD | TEIKNAD | YFIR | |
| 56 | R.V. | | |
| REYKJAVIK | OKT. 79 | | |

HÁHVAMMUR 5, HAFNARFIRÐI

Snið, afstöðumskjir

Rafhönnun ARMÚLI 42 SÍMI 84833