



FRÁGANGUR Á SAMTENINGUM
STEYPU TEINA FYRIR SÖKKULJARÐSKAUT

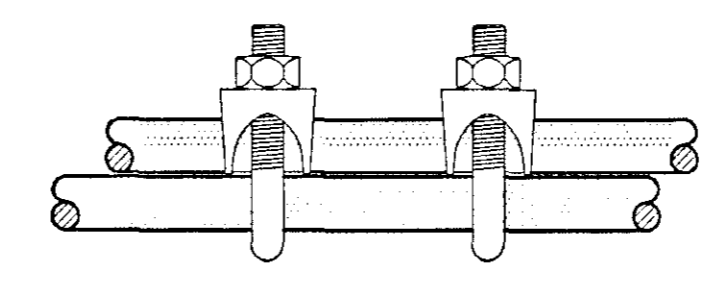

SNÍÐ Í STEYPU MÓT

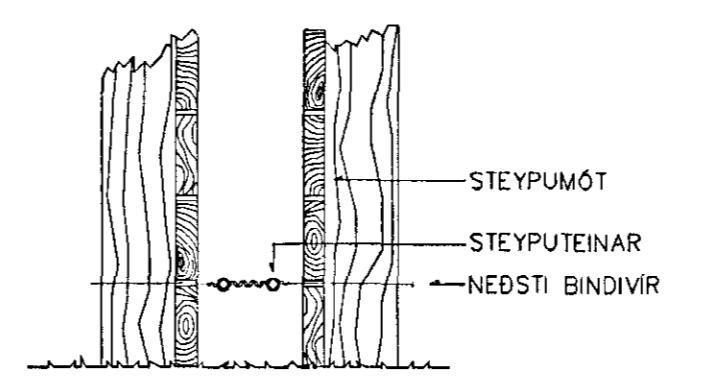

- SKÝRINGAR**
- LACNIR ERU HULDAR 16mm PLASTPIPUR OG TAUGAR 3x1,5".
 HÆÐ Á ROFUM SÉ 105 sm.
 TENGLAR VÍÐ ROFA SÉU Í SÖMU HÆÐ OG ROFAR.
 HÆÐ Á TENGLUM SÉ 20sm.
 HÆÐ Á VEGGLJÓSUM YFIR VÖSKUM SÉ 210sm.
 HÆÐ Á BJÖLLUM SÉ 220sm.
 MÁLSTRAUMUR ROFA SÉ 10A, EN TENGLA 16A.
- L = SJÓNVARP, F = BÆJARSÍMI, T = TÖLVA
 Bj = BRUNAVÍÐV.BJÖLLUR
- [R] REYKSKYNJARI Jóniskur
 [R] REYKSKYNJARI optiskur
 [H] HANDBRUNABODI, H=130sm
 [H] HREYFISKYNJARI ÞJÓFAVARNARKERFIS H=V/LOFT
- [H] HÁTALARI H=V/LOFT
 [S] SIRENA H=V/LOFT
- NEMA ANNARS SÉ GETIÐ

				LEIKSKÓLINN NORDURBERG NORDURVANGI 13, HAFNARFIRÐI RAFLÖGN Í NYBYGGINGU				SKV 1:50		
								TEKNIK 4		
								SIDASTAK		
B	02-03-28	REYNDARTEIKNING	S.Á.	T.S.			TERA S/F			
A	99-12-28	ÚTBODSTEIKNING	S.Á.	T.S.			RAFMAGNSVERKFRÆÐISTOFA			
ÖTIC.	DAFS		TEKNI.	HANNAÐ	SAMÞYKTI	KENNITALA	EINMUND HELLERSSEN TRÁSTI/VEIÐIBRÖNNING RAFMAGNSVERKFRÆÐISTOFA SÍMI 5087888 SÍMI 5087890			
								TRK	AF	ÖTIC.
								GEYMSLUR		B