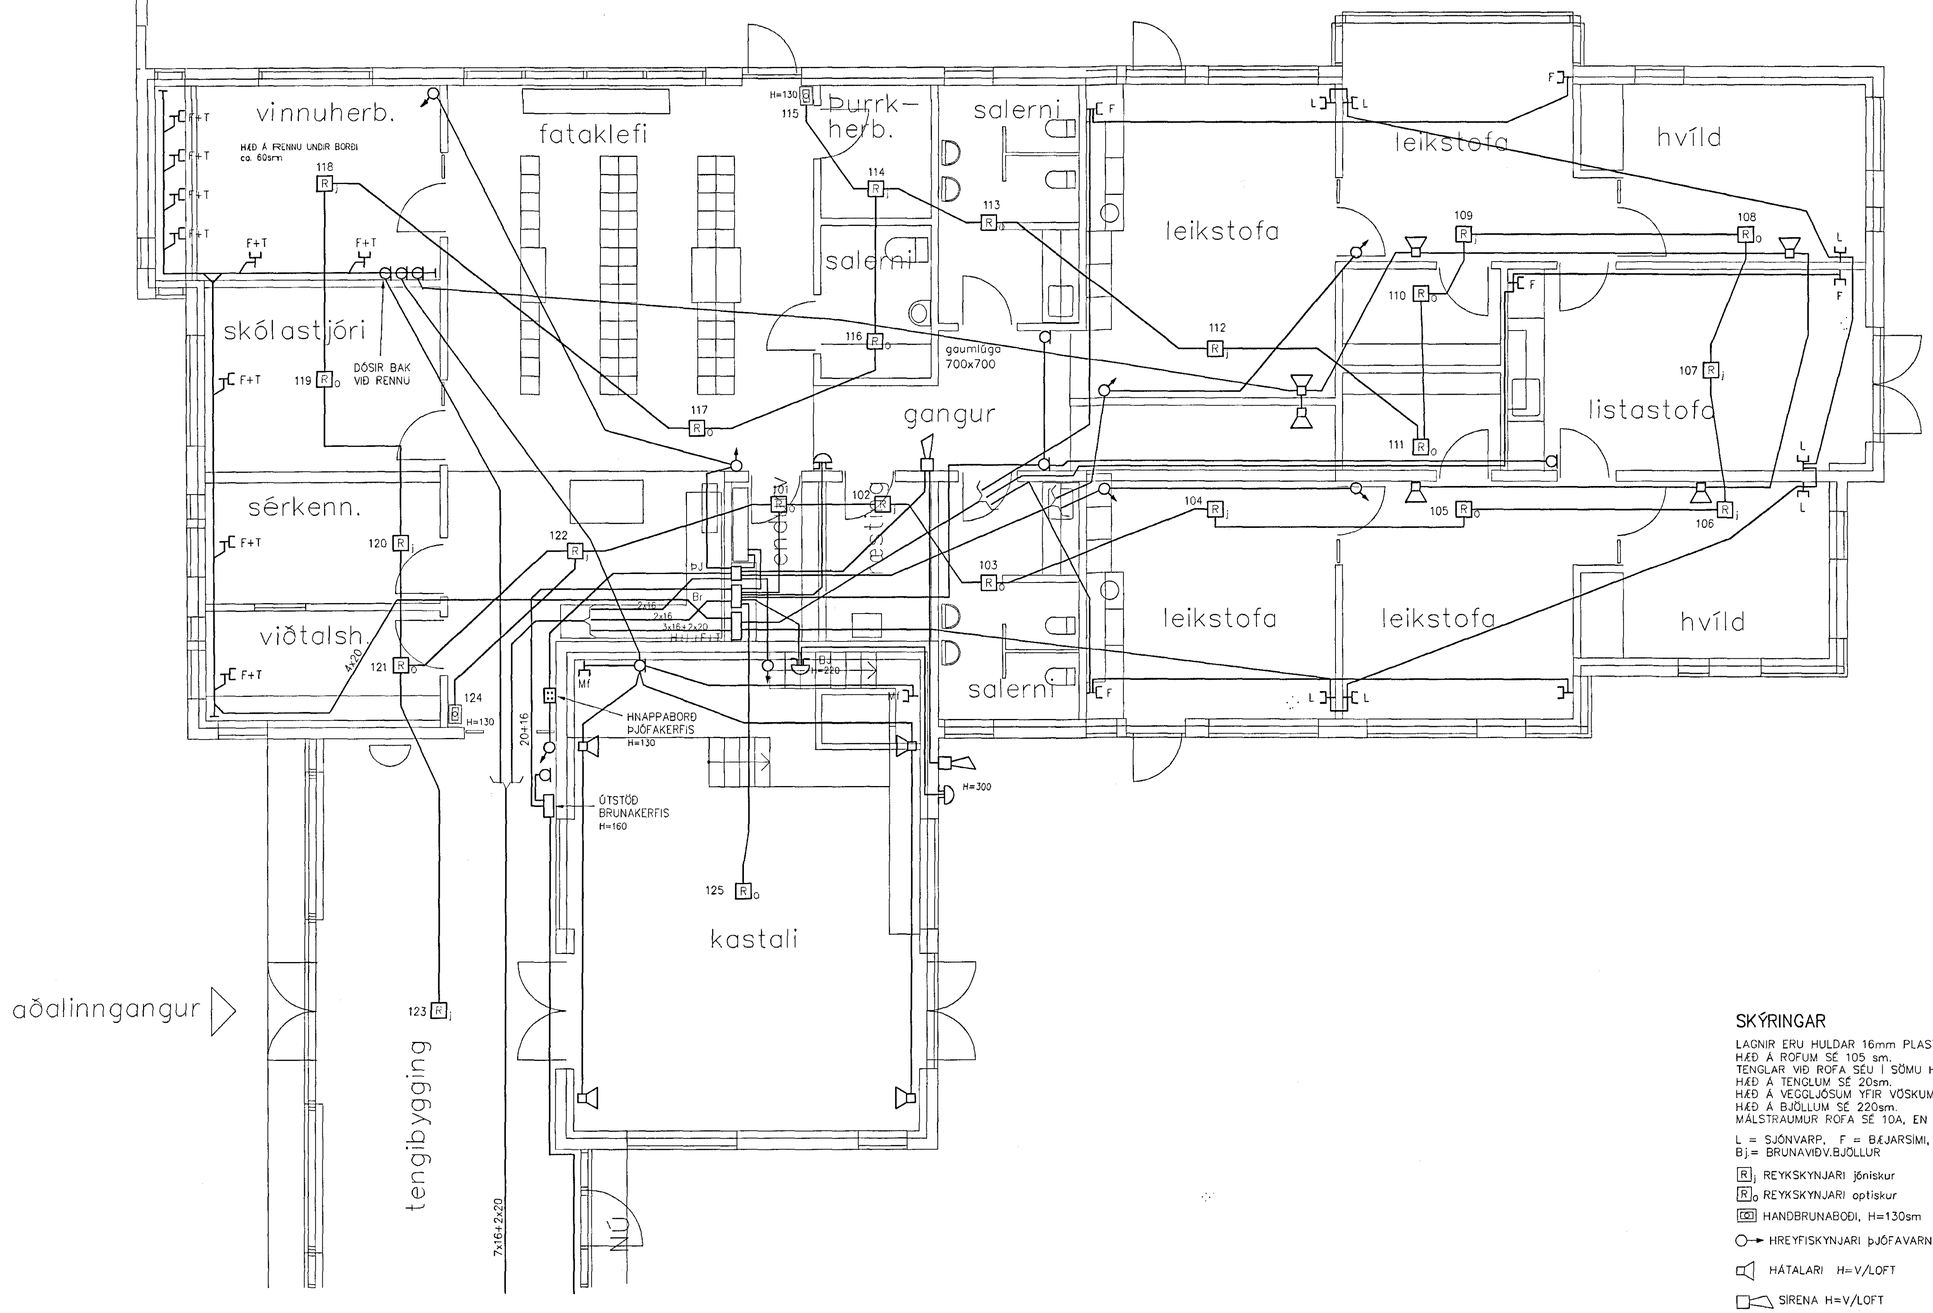

SKÝRINGAR

LAGNIR ERU HULDAR 16mm PLASTPÍPUR OG TAUGAR 3x1,5°.
HÆÐ Á ROFUM SÉ 105 sm.
TENGLAR VIÐ ROFA SÉU Í SÖMU HÆÐ OG ROFAR.
HÆÐ Á TENGLUM SÉ 20sm.
HÆÐ Á VEGGLJÓSUM YFIR VÖSKUM SÉ 210sm.
HÆÐ Á BJÖLLUM SÉ 220sm.
MÁLSTRAUMUR ROFA SÉ 10A, EN TENGLA 16A.

} NEMA ANNARS SÉ GETIÐ

L = SJÓNVARP, F = BÆJARSÍMI, T = TÖLVA
Bj = BRUNAVIÐV.BJÖLLUR

R$_j$ REYKSKYNJARI jóniskur

R$_o$ REYKSKYNJARI optiskur

HANDBRUNABOÐI, H=130sm

HREYFISKYNJARI ÞJÓFAVARNARKERFIS H=V/LOFT

HÁTALARI H=V/LOFT

SÍRENA H=V/LOFT

ÚTG.	DAGS.		TEIKN.	HANNAÐ	SAMÞYKKT	KENNITALA
C	02-03-28	REYNDARTEIKNING	S.Æ.	T.S.		
B	00-11-28	HURÐARSEGLAR	S.Æ.	T.S.		
A	99-12-28	ÚTBOÐSTEIKNING	S.Æ.	T.S.		

LEIKSKÓLINN NORÐURBERG
NORÐURVANGI 13, HAFNARFIRÐI
SMÁSPENNULÖGN Í NÝBYGGINGU

TERA s/f
RAFMAGNSVERKFRÆÐISTOFA
EDMUND DELLSKEN TRAUSTI STEINÞÓRSSON
KÁRI MAGNÚSSON RAFMAGNSVERKFR.
SÍMI 568 7268
SÍMI 566 7080

MKV. 1:50
TEIKN.NR. 6
SÍÐASTA TNR.
TNR. — AF —
ÚTG. C
GEYMSLUNR. GRUNNMYND-NT.dwg