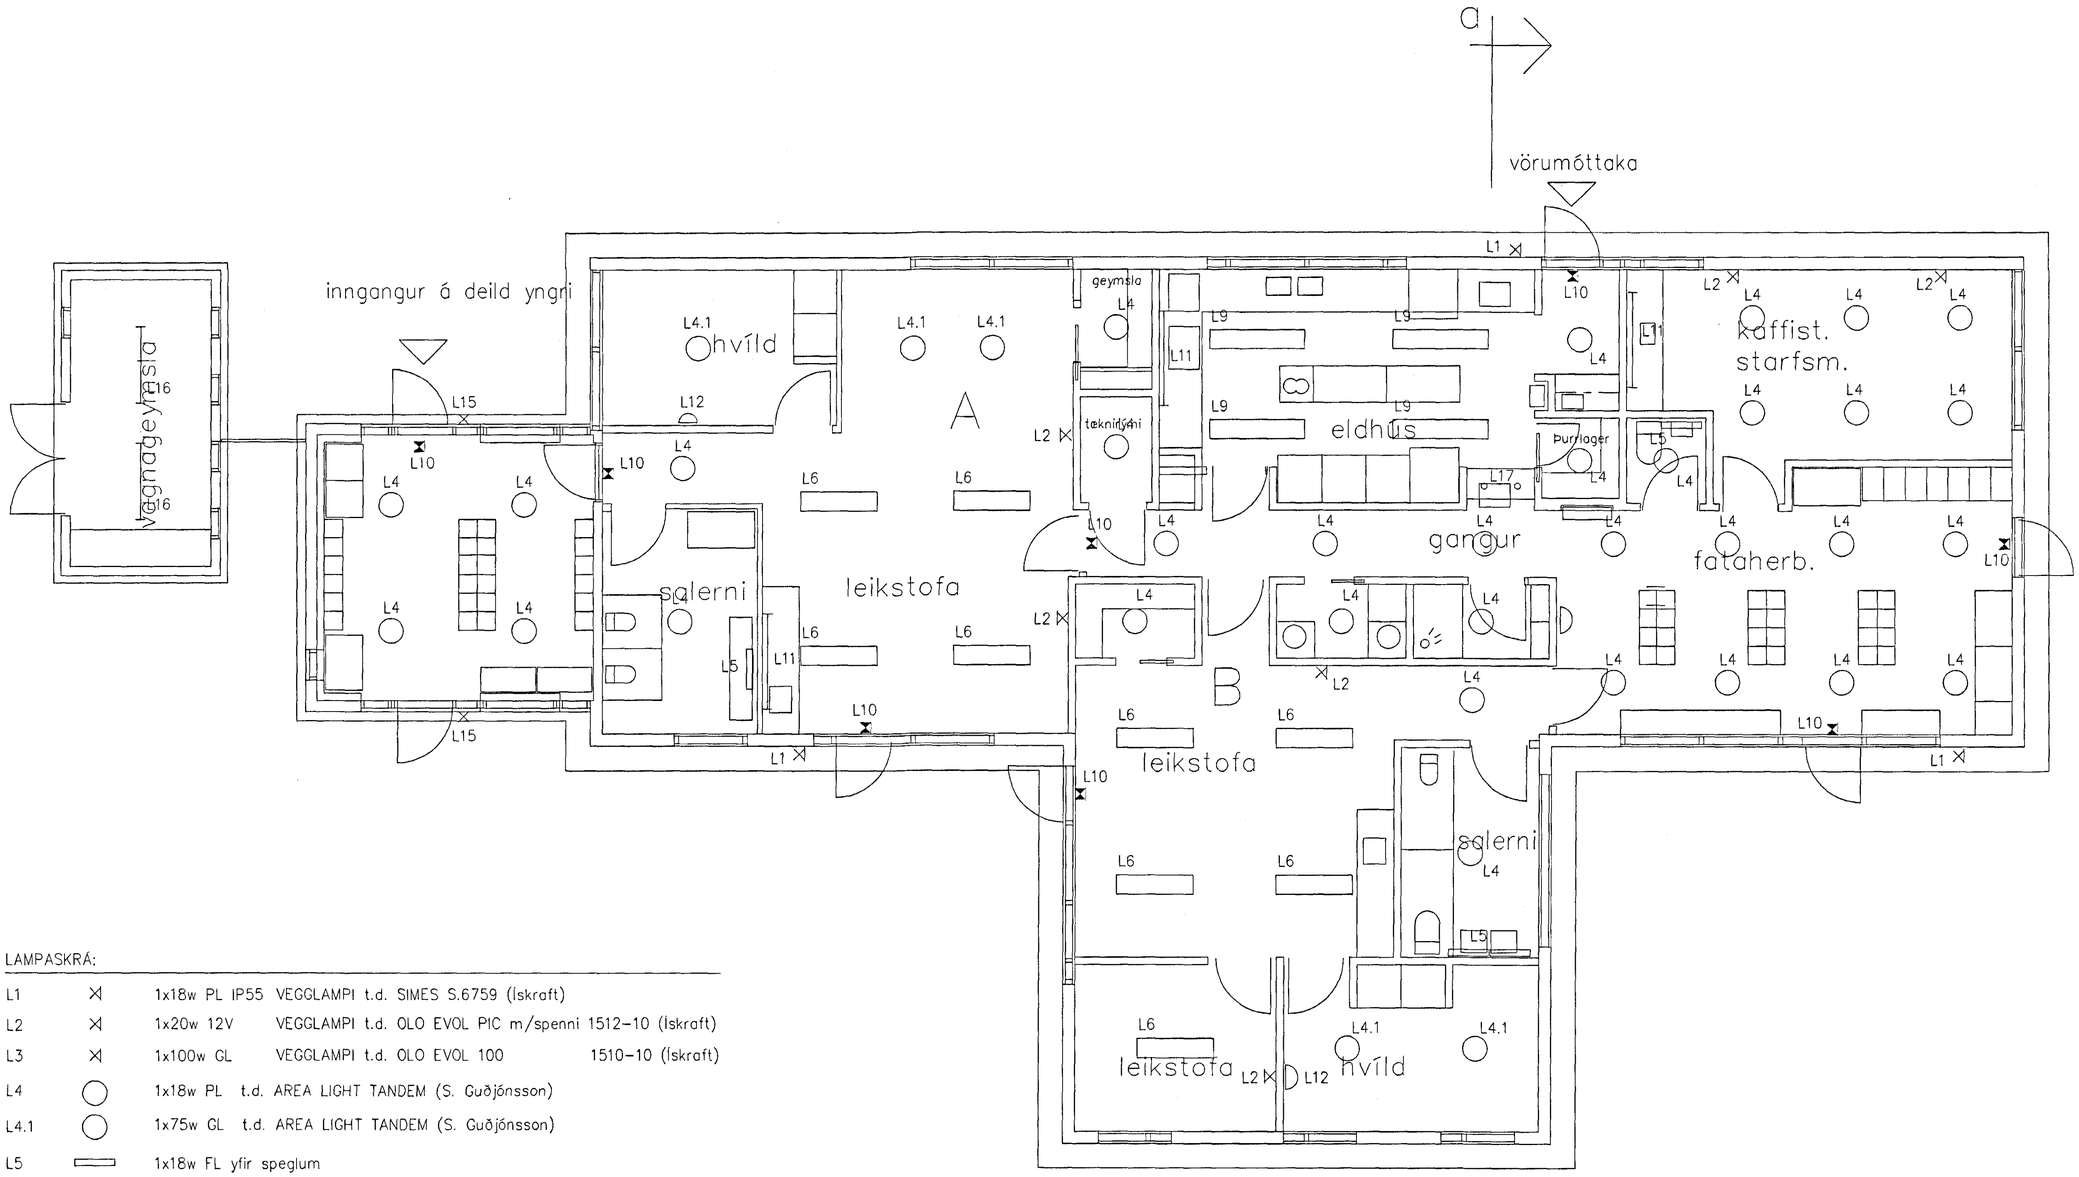

LAMPASKRÁ:

L1	⋊	1x18w PL IP55 VEGGLAMPI t.d. SIMES S.6759 (Ískraft)
L2	⋊	1x20w 12V VEGGLAMPI t.d. OLO EVOL PIC m/spenni 1512-10 (Ískraft)
L3	⋊	1x100w GL VEGGLAMPI t.d. OLO EVOL 100 1510-10 (Ískraft)
L4	○	1x18w PL t.d. AREA LIGHT TANDEM (S. Guðjónsson)
L4.1	○	1x75w GL t.d. AREA LIGHT TANDEM (S. Guðjónsson)
L5	▭	1x18w FL yfir speglum
L6	▭	1x36w FL t.d. Canda grár m/möttu álgrilli (S.Guðjónsson)
L6.1	▭	2x36w FL t.d. Canda grár m/möttu álgrilli (S.Guðjónsson)
L7	▭	1x58w FL t.d. Canda grár m/möttu álgrilli (S.Guðjónsson)
L7.1	▭	2x58w FL t.d. Canda grár m/möttu álgrilli (S.Guðjónsson)
L8	▭	2x36w FL t.d. KOP Zumtobel
L9	▭	2x58w FL t.d. KOP Zumtobel
L10	⧗	"ÚT"-ljós, sílogandi
L11	├─┤	1x36w-58w FL Undirskápaljós
L12	D	Vegglampi v/gólf t.d. Modular 370900+370945 (S.Guðjónsson)
L13	×	Lampi í 6,3m staurum t.d. Polaris 100w Nat. (Smith & Norland)
L14	×	Lampi í gangstétt t.d. 1x75w Par 30 SIMES S.4466 (Ískraft)
L15	×	Lampar í skyggni t.d. Concord LED 100
L16	├─┤	1x36w FL Rakaþéttur
L17	○	1x50w 12V iGussini 8068 hvítur + spennir

ÚTG	DAGS		TEIKN.	HANNAÐ	SAMÞYKKT	KENNITALA
D	02-03-06	REYNDARTEIKNING	S.Æ.	T.S.		
C	00-08-15	HALOGEN LJÓSUM YFIR AFGR.BORÐI BÆTT VIÐ	S.Æ.	T.S.		
B	00-06-27	BREYTING Á LÖMPUM	S.Æ.	T.S.		
A	99-12-28	ÚTBOÐSTEIKNING (BREYTING Á ELDRA HÚSNÆÐI)	S.Æ.	T.S.		

LEIKSKÓLINN NORÐURBERG
NORÐURVANGI 13, HAFNARFIRÐI
LAMPAPLAN Í NÚVERANDI BYGGINGU

TERA s/f RAFMAGNSVERKFRÆÐISTOFA
RAFMAGNSVERKFRÆÐINGUR RAFMAGNSTÆKNIFRÆÐINGUR SÍMI 568 7300

MKV	1:50
TEIKN.NR.	9
SÍÐASTA TNR.	
TNR. — AF —	ÚTG. D
GEYMILUNK	