

Húsvella nr. 2639 Teikning nr. 1853
 Samþykkt þ. 25.4.1980
 l.h. RAÞVEITU HAFNARFIJARDAR
Jóhanna Þorbjörnsdóttir
 Eftirlitsmaður rannagna

SKYRINGAR

GEFIN HÆÐARMÁL SKULU VERA FRÁ FULLFRAGENGNU GOLFI AD MIDRI DOS HÆÐ ROFA SKAL VERA 105 sm HÆÐ TENGLA VID ROFA SE I SOMU HÆÐ OG ROFINN HÆÐ TENGLA I ELÐHUSI ÞURÞVOTTAHÚSI. GEYMSLUM OG ÞILGEYMSLUM SE XE ADRIK TENGLAR 20 sm FRÁ GOLFI TENGLAR I ELÐHUSI STAÐSETJIST NANAF SAMKVEMT INNRETTINGARTEIKNINGUM HÆÐ VEGGLJÓSA SE 160 sm MÁLSTRAUMUR ROFA OG TENGLA SE 10 A PIPUR SEU 5/8" OG VIR 3 x 1.5 mm²

L ER LOFTNET HÆÐ TENGLA 20 sm
 F ER SIMI HÆÐ TENGLA 20 sm
 R ER RAKVELATENGILL HÆÐ 105 sm
 D ER DYRASIMI HÆÐ TÓLA 140 sm

NEMA ANNARS SE GETIÐ A UPPDRÆTTI

ALLAR LAGNIR SKULU VERA SAMKVEMT REGLUM RAÞMAGNSEFTIRLITS RIKSINS I BAÐHERBERGI SKAL TENGA SAMAN MEI 6 mm² EIPVIR BÆKAR VÁTNSLAGNIR YFIRFALLSPIPUR NIÐURFOLL OG FL OG RAÞVA JARÐAMBANDSSKINNU I TÖFLU SAMKVEMT REGLUM GERÐ R E R PARAGR 3.8

NOTA SKAL MÁL A TEIKNINGUM AF HUS DEGAR MEI ER FYRIR LETTUM VEGGUM



HAFTI SKAL SAMRÆÐ YARDANDI HEIMTAUG OG JARÐSKAUT VID RAÞVEITU ADUR EN VERKIÐ ER HAÞIÐ

inn. 23.4.1980




l.h. RAÞVEITU HAFNARFIJARDAR

Byggingartekn. samþ. 21.4.77
 framvisad.

Albert Kristjánsson

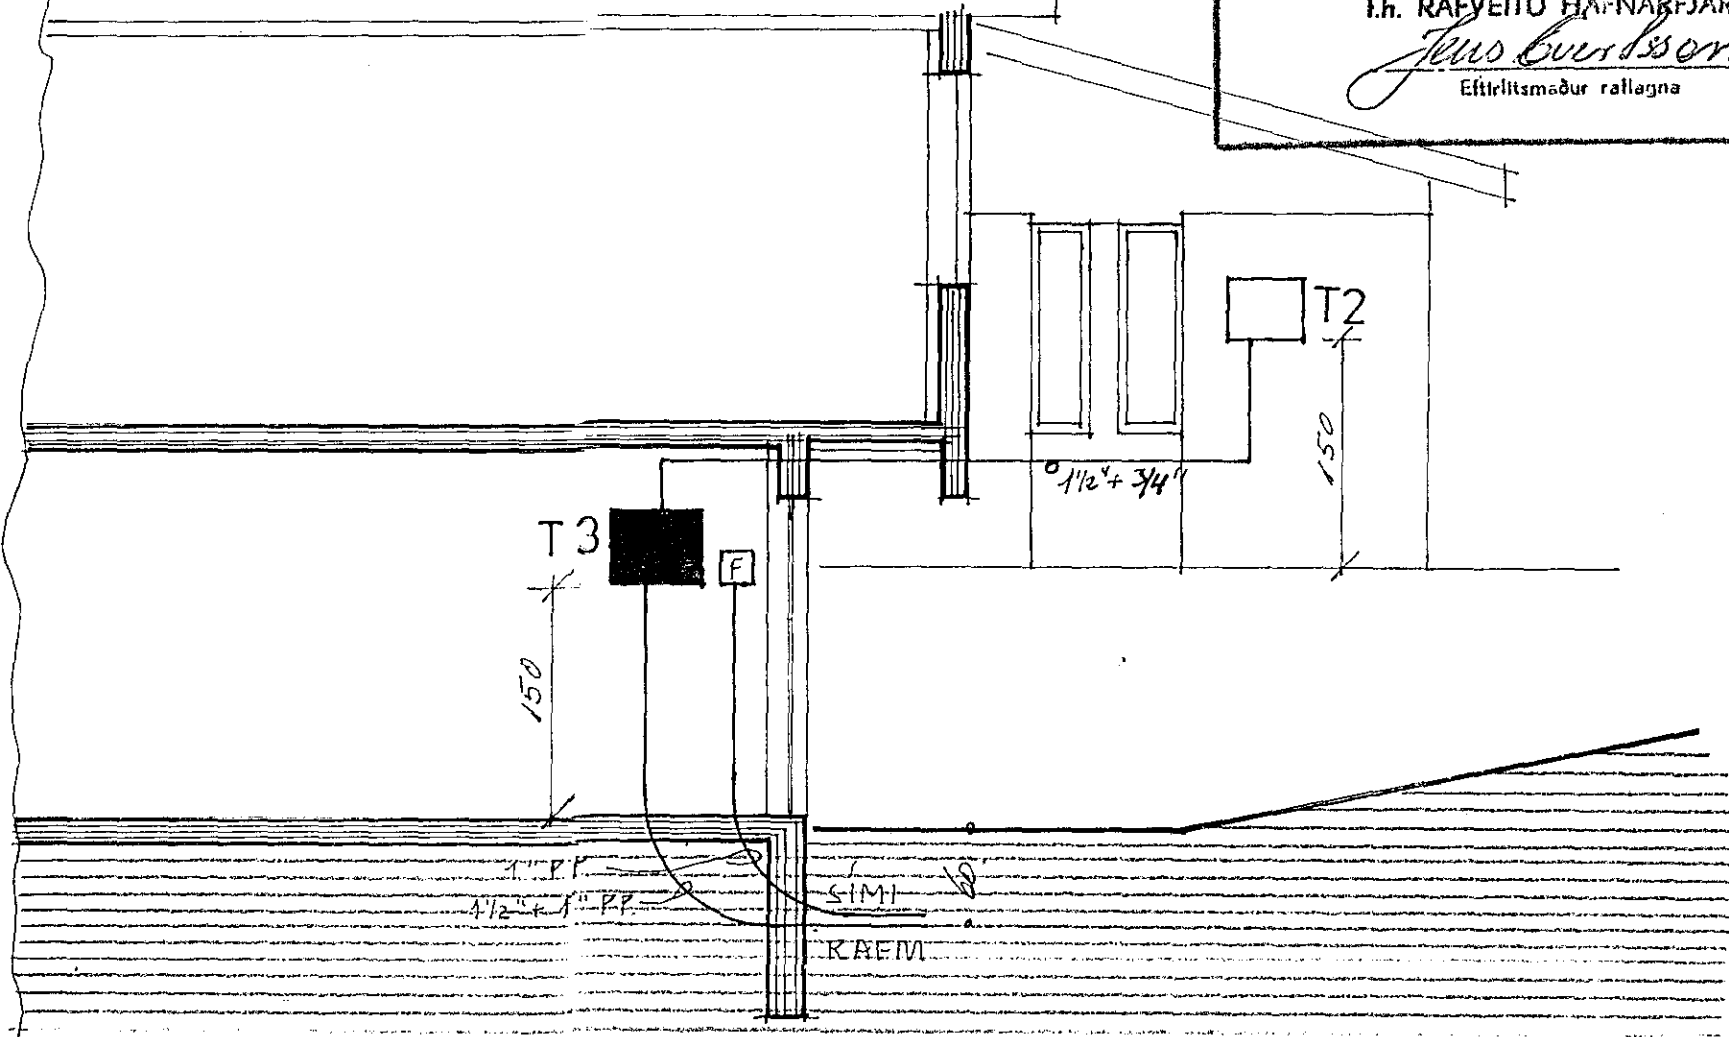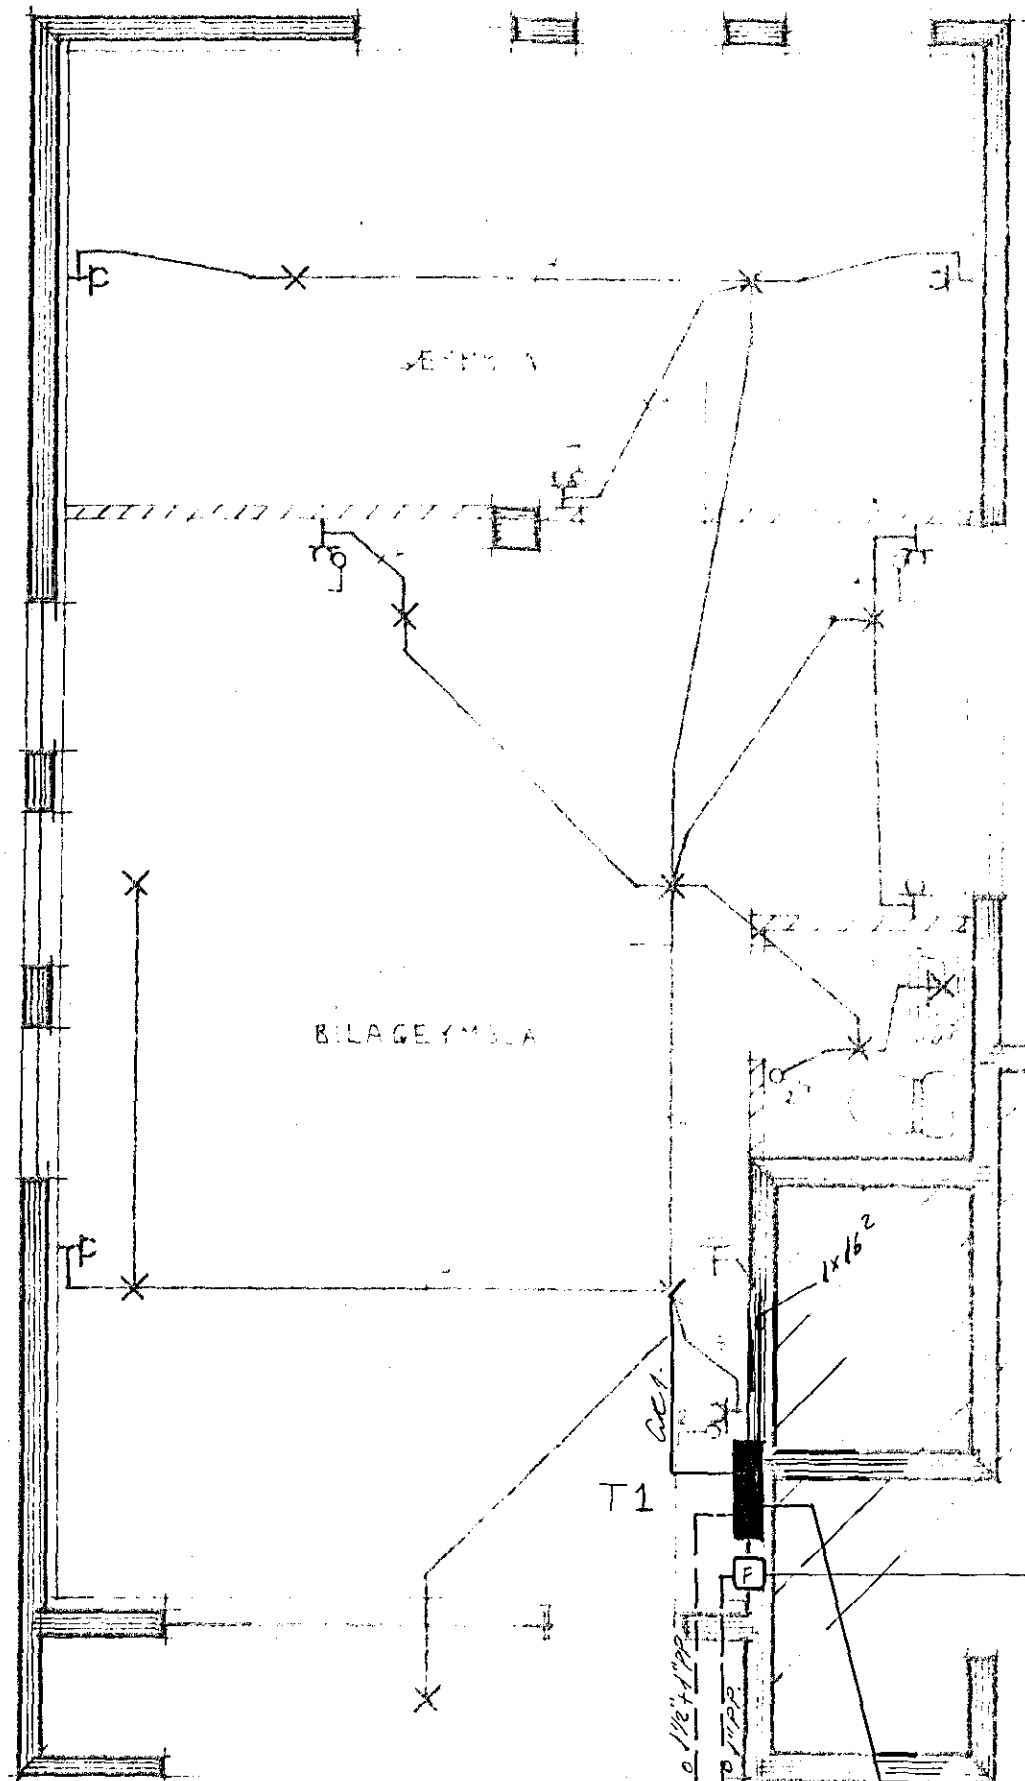

SNEIÐING A M 1:50

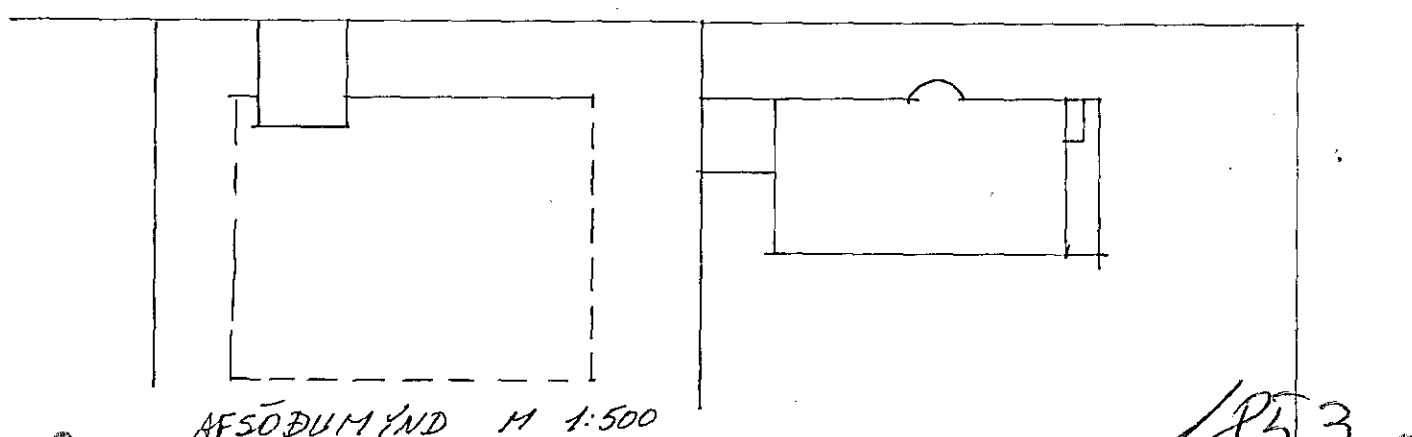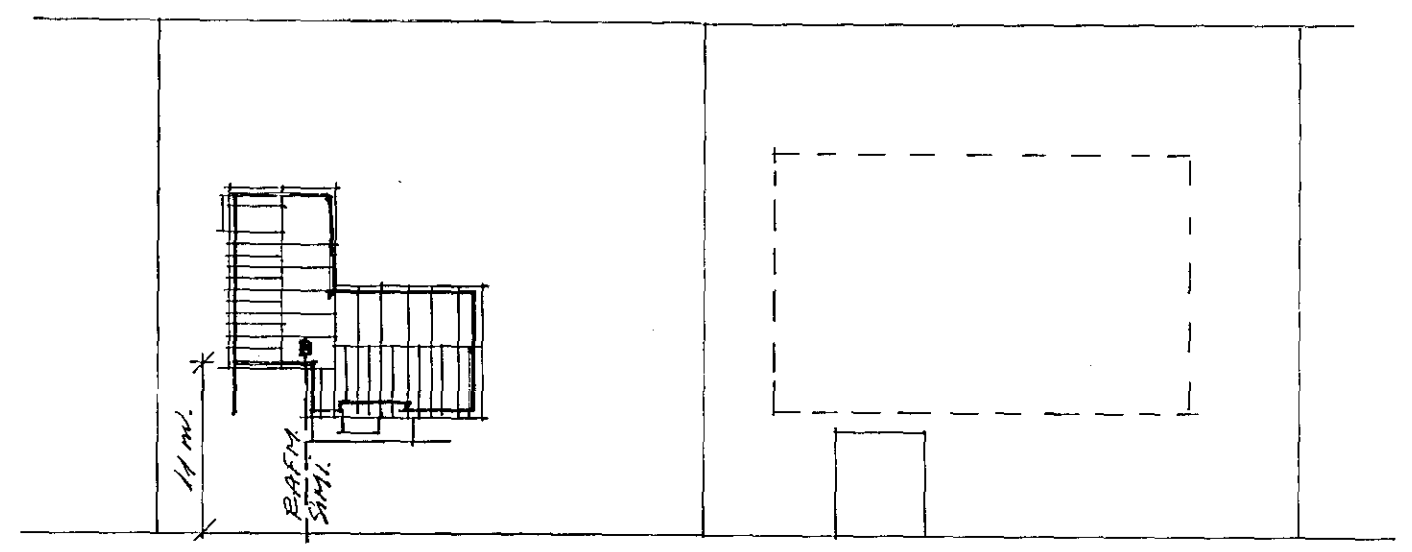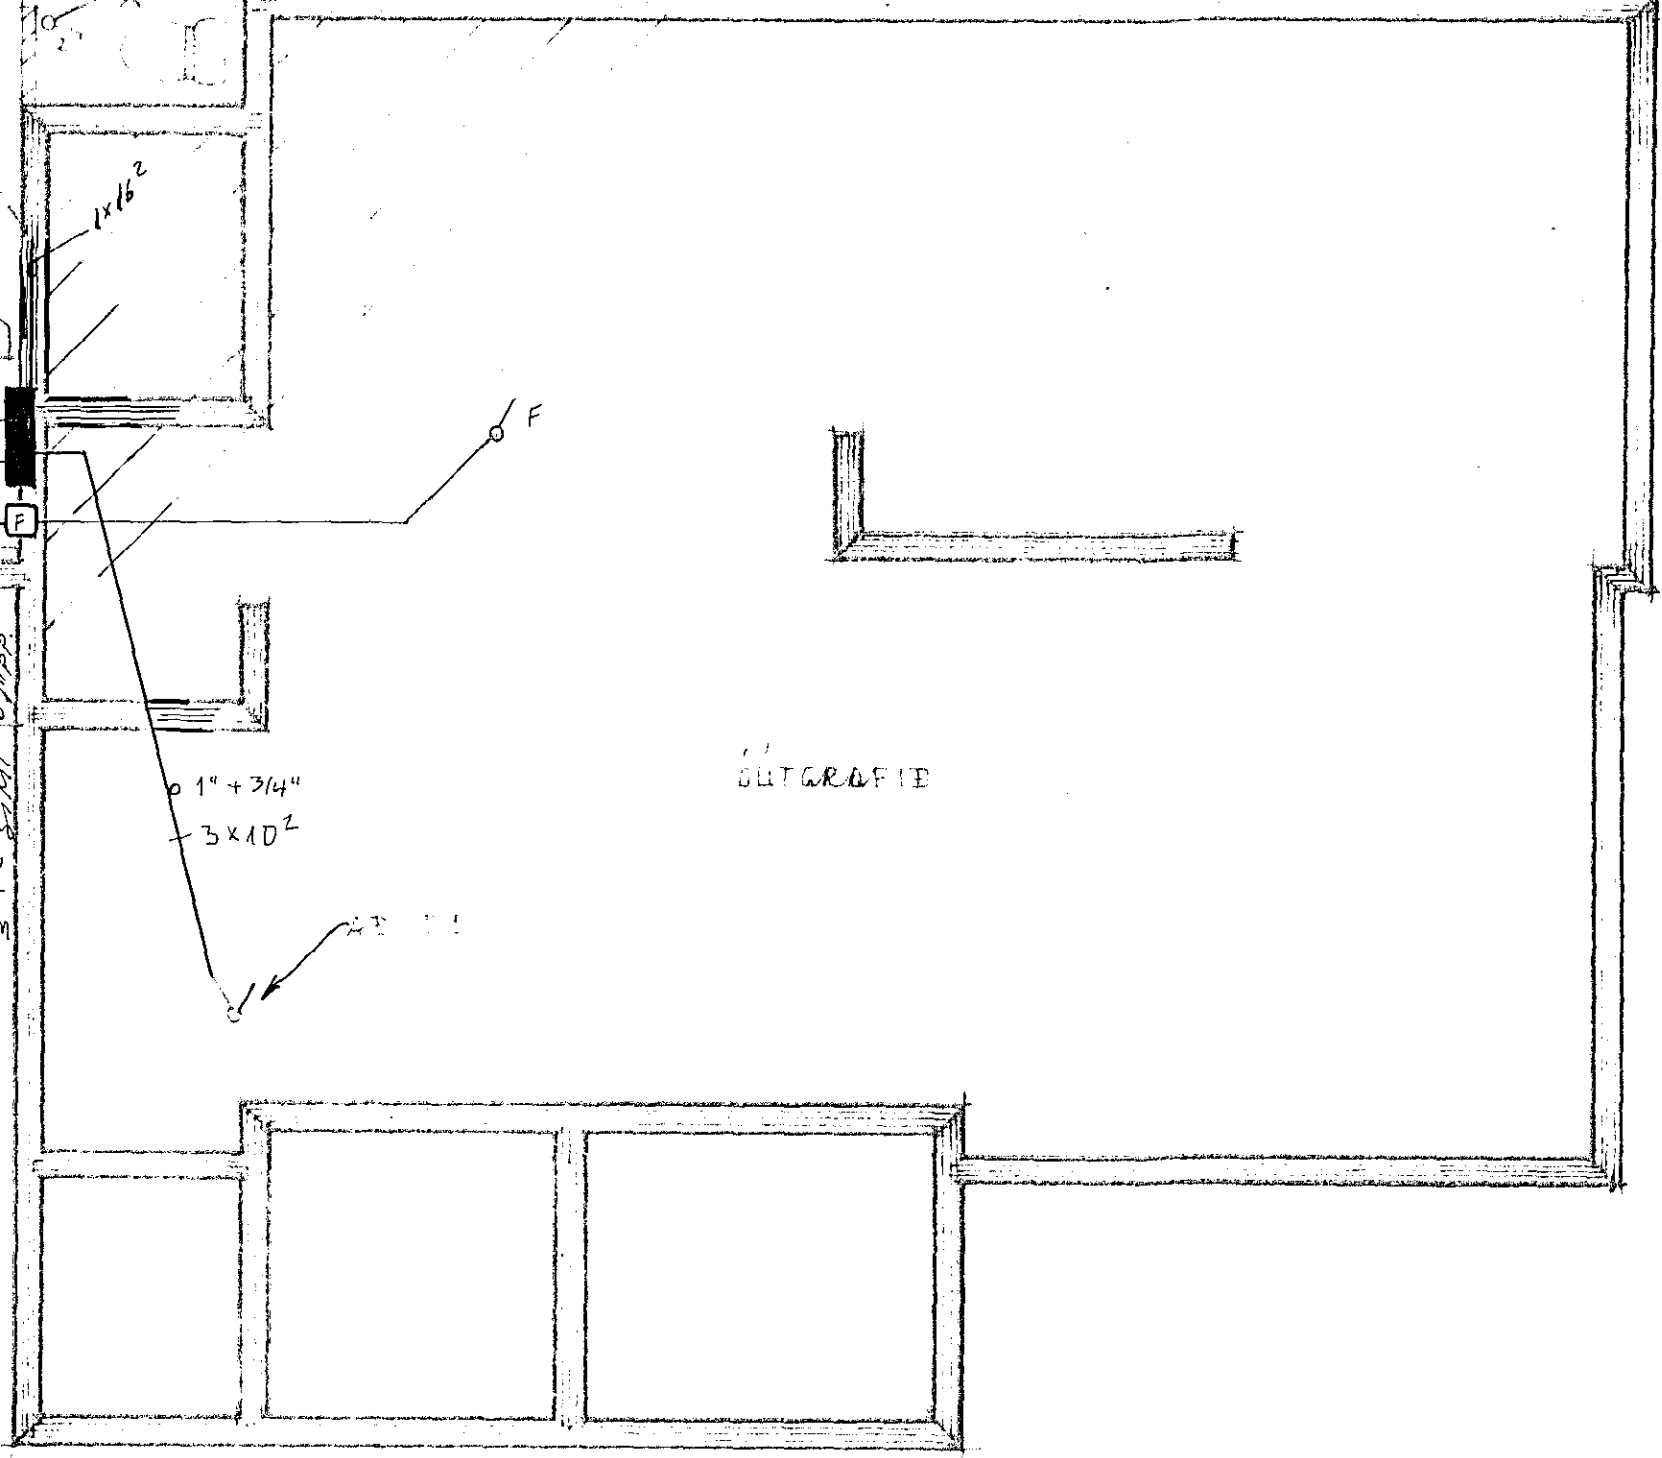

<p>LJÓSTÆKNI Teiknistofa Skulagötu 63 Reyjavík, sími 14041 Magnús S. Guðrøddsson Tækisfræðingur tfr</p>	<p>ÞÓRSBERG 4 GARDABÆ</p>	
	<p>RAFLÖGN GRUNNMYND KIALLARA M 1:50</p>	<p>538</p>
<p>BLAD 1 V 2 NOV. 77 MSig.</p>		

BREYTT JÚNÍ 79 MSig.